



GRUNNMYND 1 HÆÐAR 1:50

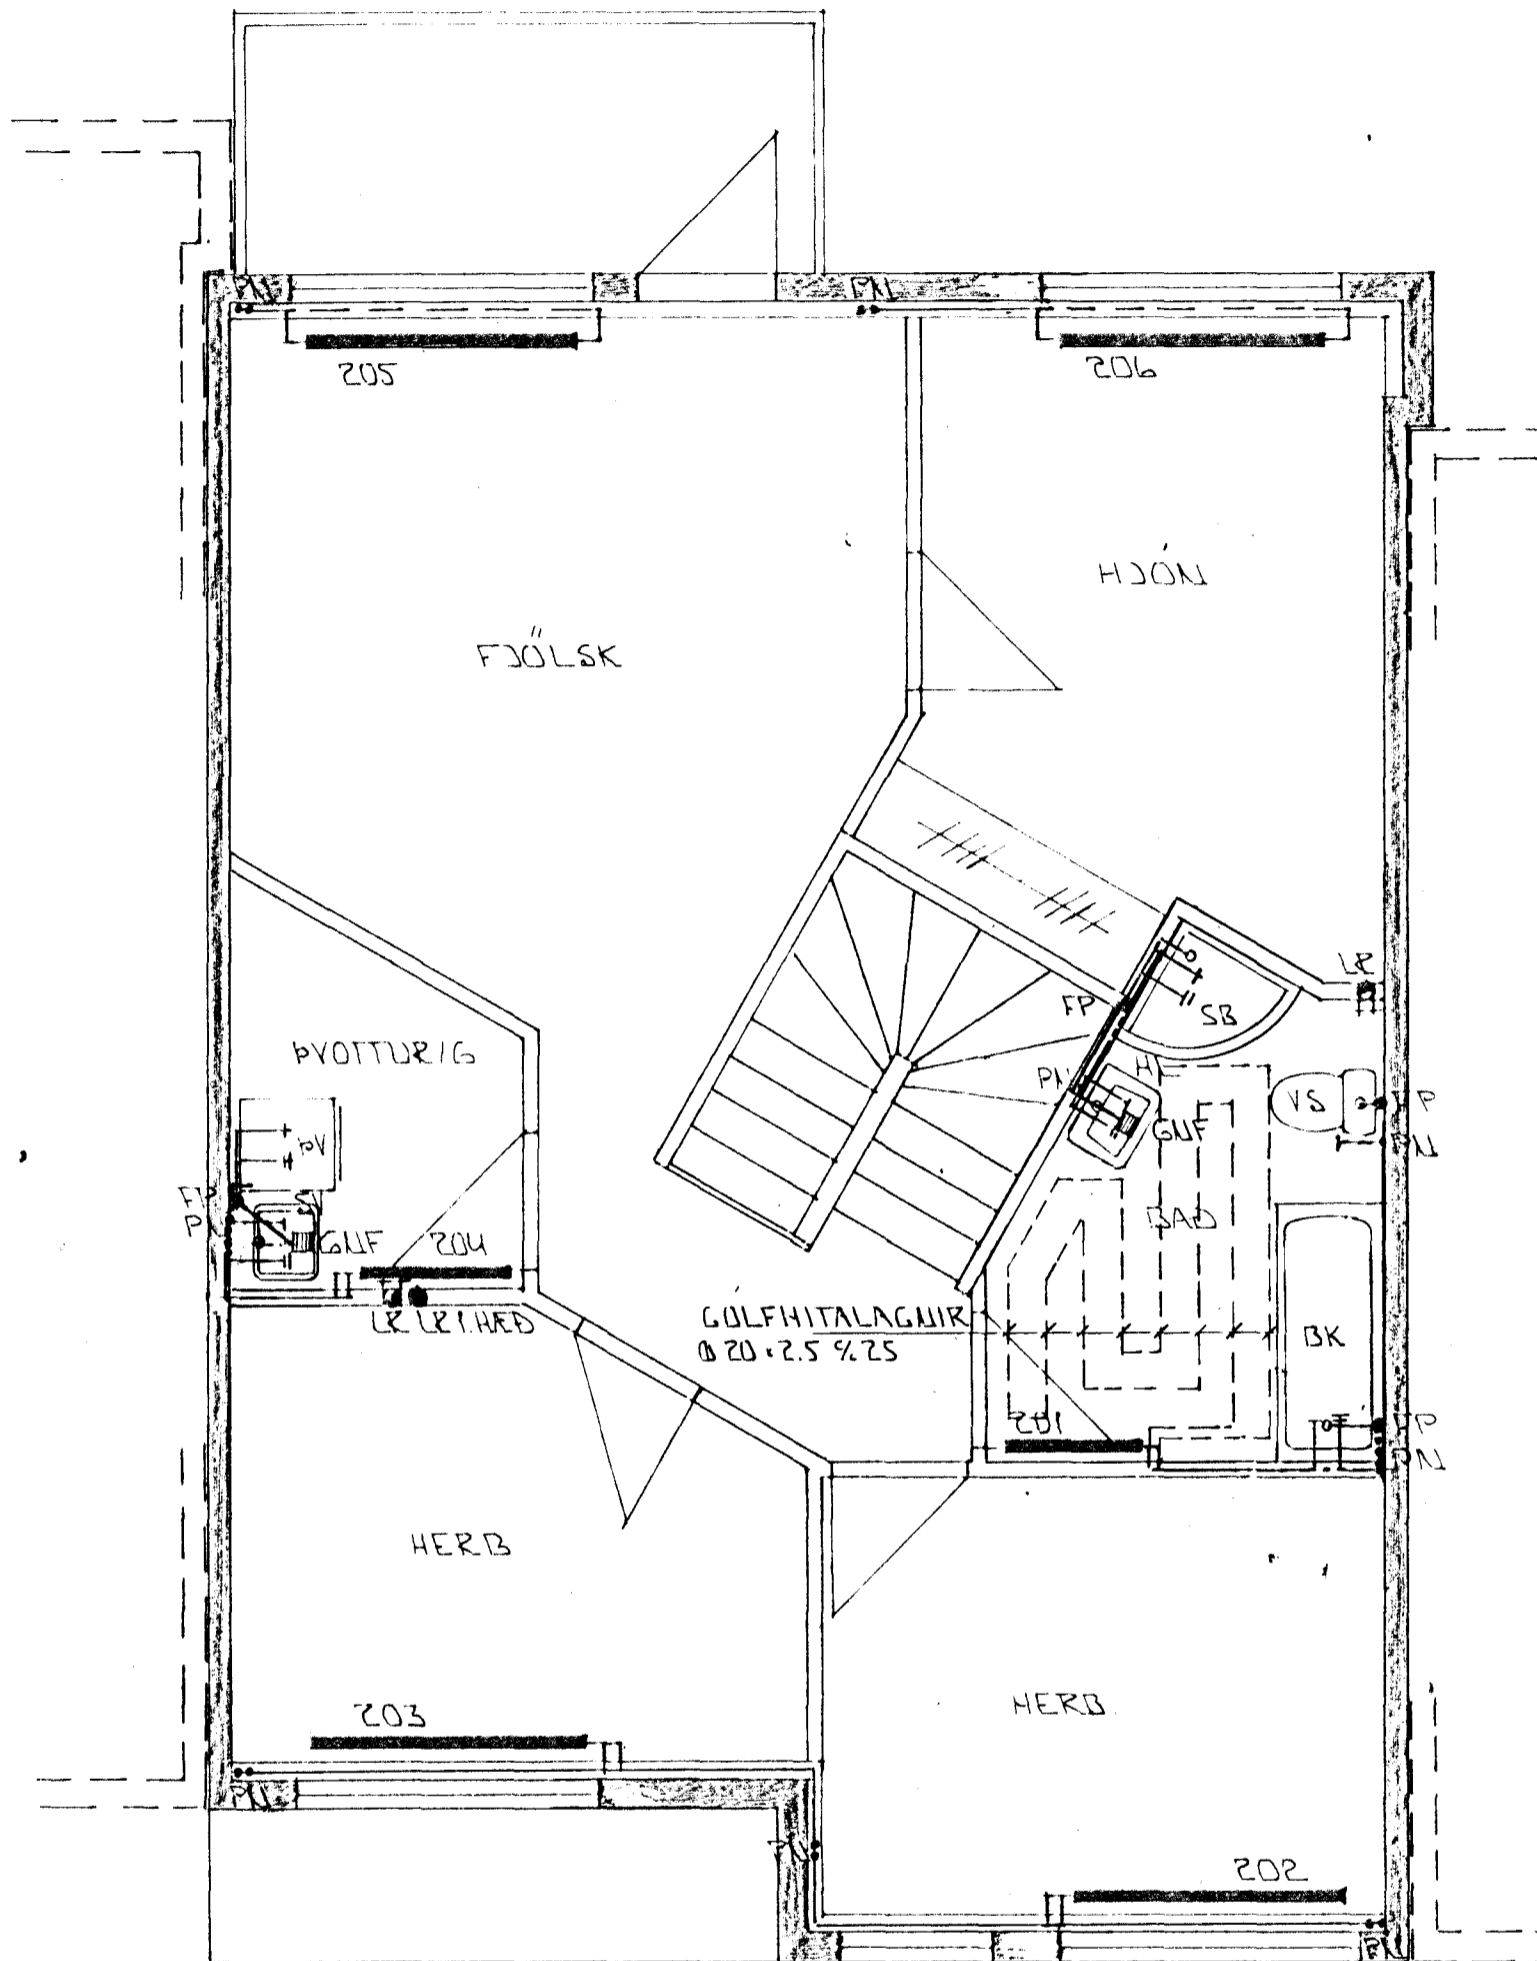

GRUNNMYND 2 HÆÐAR 1:50

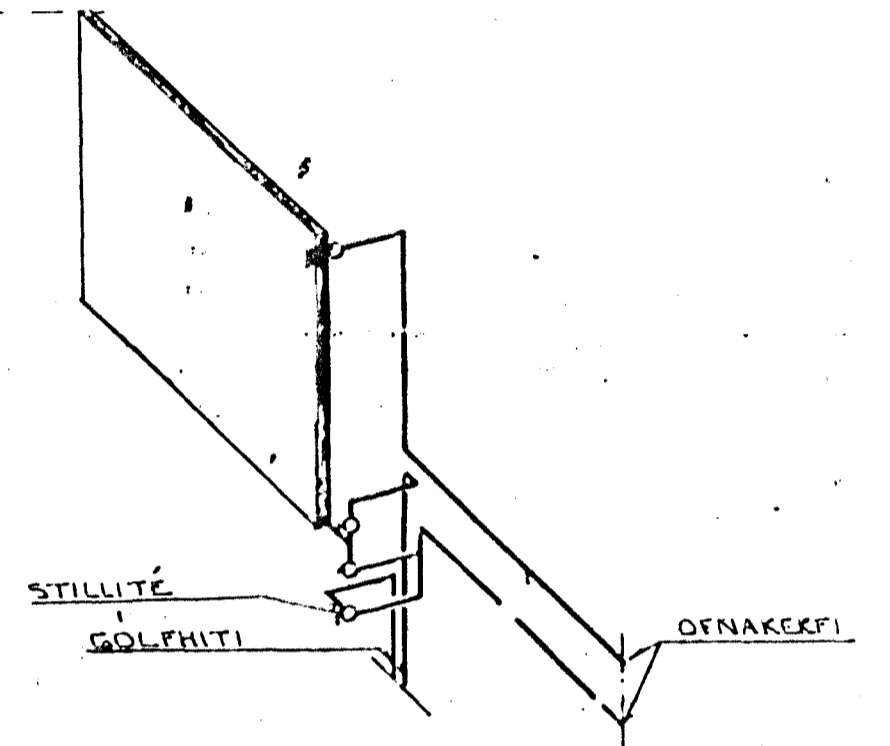

TENING GOLFHIÐA

20 DANPÓSS KAVELTÍÐUR ER
 DANPÓSS-ÞV. 1. HÆÐAR
 SJÁ OFNAKERFI

01	MARS '98	GOLFHIÐI. BADHERÐ 2.HÆÐ	
BR.	DAGS.	EDLI BR.	SIGN.

VÖRÐUBERG 4
 HAFNARFIRÐI

HITA - VATNS OG FRÆNNISLIS-
 LAGNIR 1. OG 2. HÆÐAR

MKV. 1:50
 DAGS. JÚNÍ '94
 VERK NR. 9422
 TEIKN NR. 2-04

Byggingafulltrúi Hafnarfjarðar
 Algreitt þann
 05 APR. 1998
 Sigurbjartur Halldórsson

HANNAÐ
 TEIKNAD GH
 YFIRFARIÐ

TEKNIÞJÓNUSTA
SIGURDAR ÞORLEIFSSONAR HF