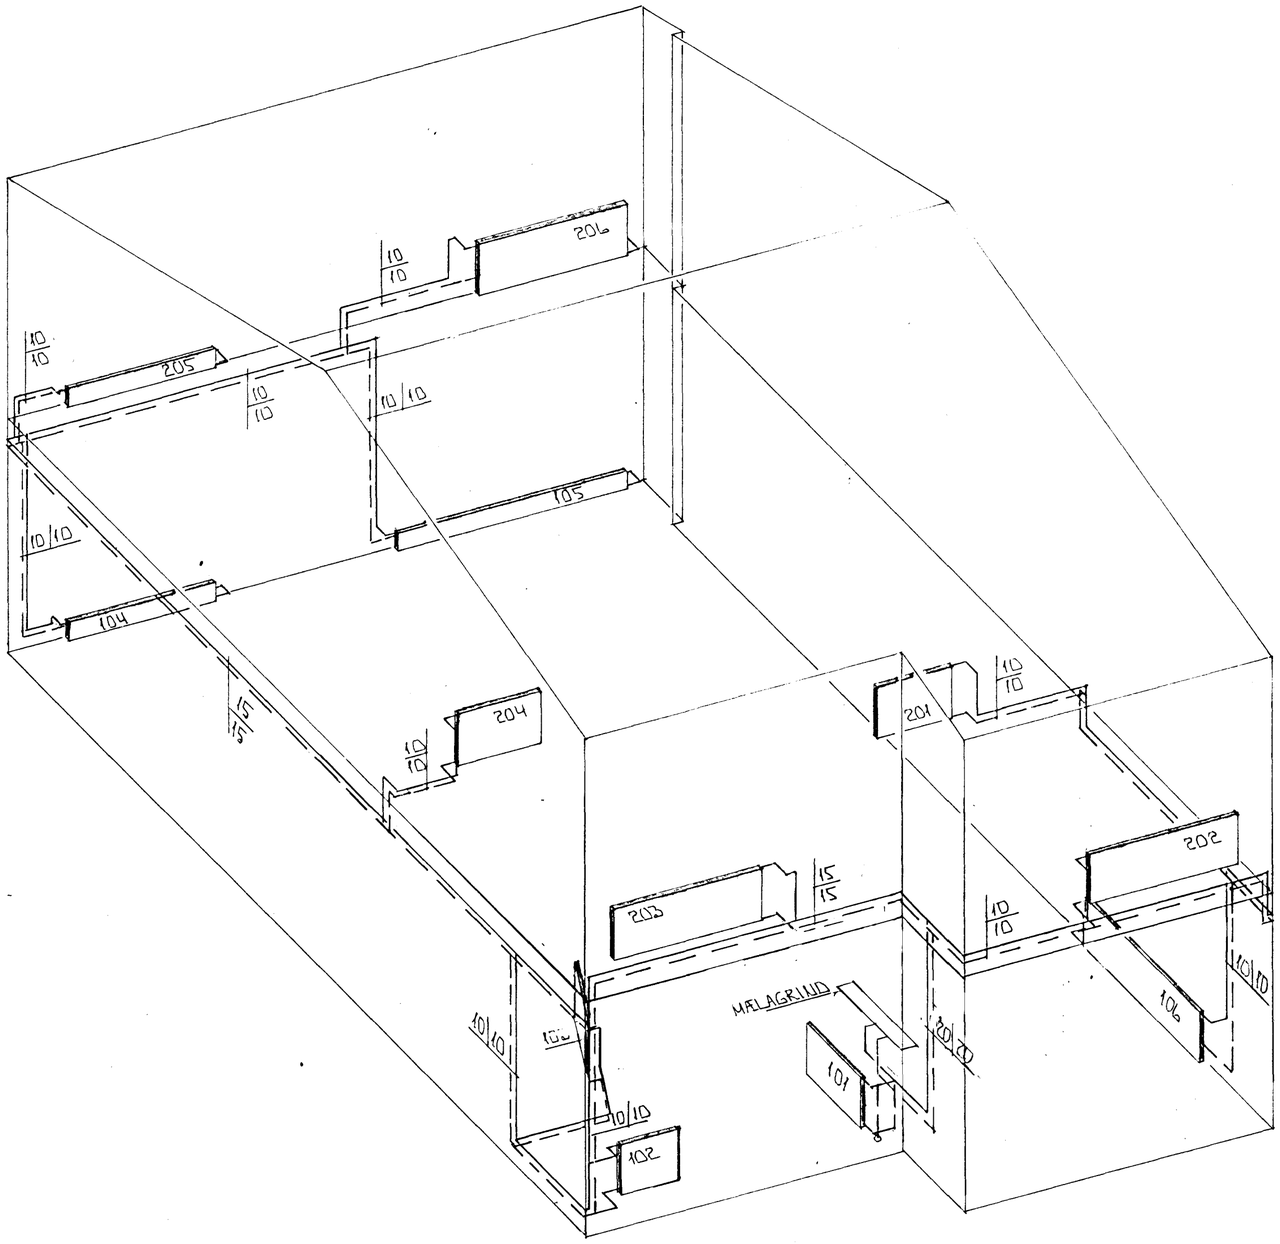

RÚMMYND - HITALAGNA • 1:50

ofn nr.	Staðsetn.	Hitaþörf kcal/h	Lengd MM	m. Hæð MM	tenging.
101	ANDD	500	900	600	C D
102	VS	300	700	600	C D
103	ÞVOTTUR / G	300	900	600	C D
104	BORÐSTOFA	1030	1.800	200	A D
105	STOFA	1.680	2.800	200	A D
106	BÍLG	1.490	2.000	600	B C
201	BAÐ	500	900	600	A B
202	HERB	1.240	1.800	600	C D
203	HERB	1.050	1.300	600	A B
204	ÞVOTTUR / G	300	900	600	C D
205	FJÓLSK	1.590	1.800	200	A D
206	HJÓN	1.020	1.800	600	A D
	SAMTALS	11.050			

ÁÐUR EN OFNAR ERU PANTAÐIR SKULU ARKITEKT OG TÆKNIFRÆÐINGUR YFIRFARA OFNATILBOÐIÐ.
STÆRÐ OFNA SKAL VERA SEM NÆST:
HÆÐ = 20 SM LÆGRI EN HÆÐ FRÁ GÓLFI OG UPPÍ SÓLBEKK
LENGD = 10 - 15 SM STYTTRI EN GLUGGABREYDD

BR.	DAGS.	EÐLI BR.	SIGN.
01	MARS 98	LÖGN MILLI OFNA 203 OG 204	
		2. HÆÐ BURT	GK

VÖRÐUBERG 4
HAFNARFIRÐI

RÚMMYND - HITALAGNA

Byggingafulltrúi Hafnarfjarðar
Afgreitt þann
06 APR. 1998
Sigurbjartur Halldórsson

MKV. • 1 : 50
DAGS. JÚNÍ '94
VERK NR. 9422
TEIKN NR. 2 - 05
HANNAÐ
TEIKNAÐ GK
YFIRFARIÐ

TÆKNIÞJÓNUSTA SIGURÐAR ÞORLEIFSSONAR HF
STRANDGÖTU 11 - 220 HAFNARFJÖRÐUR - SÍMI 54255 - FAX 652875