


GRUNNMYND 2. HÆÐ M.1:100

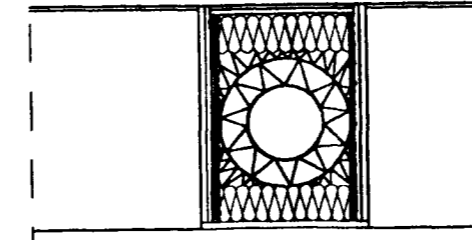

HLUTAMYND mkv. 1:20.

FRÁGANGUR Á SKORSTENSPÍPU ANNS Á ANNARI HÆÐ.  
 ANNSPÍPU SKAL GERÐ ÖR TÝDFOLDU RÖR ÖR 2 mm RÖSTRÍTU STÁLL.  
 INNANMÁL PÍPU SÉ 8 29mm.  
 ÚTANMÁL PÍPU SÉ 345mm.  
 Í MELLI INNRA OG YTRA BYRDIS SKAL EINANGRAB MEB 2-37mm STEINULL 2.0h. 100 kg/m<sup>2</sup>.  
 EINANGRUNN SKAL LÖGÐ Á MSVÍXL ÞANNG AB TRYGGT SÉ AB FÖGUR SÉU LOKABAR.  
 Á 2 HÆÐ ER SKORSTENSPÍPAN FELLD Í FATASKÁP HJÓNAHERBERGIS, SÁ HLUTI SKÁPENS SEM SÝR AB  
 SKORSTENI SKAL KLÆDDUR AB INNAN MEB 13MM GFSPLÖTUM, OG SKAL HOLRÖM SEM MYNDAST FÝLLT MEB  
 STEINULL.

ELDSTÆÐI OG ALLUR BÚNAÐUR ÞEIM TENGÐUR SKAL ÞANNG GERÐUR OG FRÁGANGINN AB HÆGT SÉ  
 AB KYNDA MEB HONUM Á ÖRUGGAN HÁTT OG AB NOTKUN HANS, HREINSUN OG VIÐHALD HAFI EKKI Í FÖR  
 MEB SÉR ELD-, SPRENGI- EÐA EITRUNARHÆTTU, NÉ HEILSUSPILLANDI ÁHRIF VEGNA REYKS.

**BYGGINGARLÝSING:**

HÚSD ER STAÐSTEYPT Á HEFÐBUNDINN HÁTT MEB STÁLKLÆDDU  
 ÞAKI.  
 UNDIRSTÖÐUR OG BOTNPLATA ERU STAÐSTEYPT Á ÞJAPPADRI  
 HRAUNFÝLLINGU OG EÐA Á KLÖPP.  
 ÚTVEGGIR ERU STAÐSTEYPTIR 18 SM. EINANGRUN 10 SM.  
 MÚRHÚÐ 2 SM.  
 ÞAK: SPERRUR, HEILKLÆDDAR MEB 1x6" BORÐVIÐ, ÞAKPAPPA OG  
 ÞAKSTÁLI. ÞAKEINANGRUN ER 20 SM. STEINULL.

**SKÝRINGAR:**

KÓLNUNARTÖLUR EINSTAKRA BYGGINGAHLUTA SKULU VERA Í  
 SAMRÆMI VIÐ ÍST. 66  
 LR. - LOFTRÆSTING.

**STÆRÐIR BRÚTTÓ:**

**VÖRDUBERG NR 8**

1. HÆÐ	84,3 M2 BRÚTTÓ	227,6 M3 BRÚTTÓ
2. HÆÐ	84,3 M2 BRÚTTÓ	300,3 M3 BRÚTTÓ
<b>SAMTALS</b>	<b>168,6 M2 BRÚTTÓ</b>	<b>527,9 M3 BRÚTTÓ</b>

LÖÐ ER 371,9 M2 NÝTINGARHLUTFALL = 0,453

**VÖRDUBERG NR 10**


1. HÆÐ	84,3 M2 BRÚTTÓ	227,6 M3 BRÚTTÓ
2. HÆÐ	84,3 M2 BRÚTTÓ	300,3 M3 BRÚTTÓ
<b>SAMTALS</b>	<b>168,6 M2 BRÚTTÓ</b>	<b>527,9 M3 BRÚTTÓ</b>

LÖÐ ER 277,8 M2 NÝTINGARHLUTFALL = 0,606

**VÖRDUBERG NR 12**

1. HÆÐ	84,3 M2 BRÚTTÓ	227,6 M3 BRÚTTÓ
2. HÆÐ	84,3 M2 BRÚTTÓ	300,3 M3 BRÚTTÓ
<b>SAMTALS</b>	<b>168,6 M2 BRÚTTÓ</b>	<b>527,9 M3 BRÚTTÓ</b>

LÖÐ ER 412,1 M2 NÝTINGARHLUTFALL = 0,409

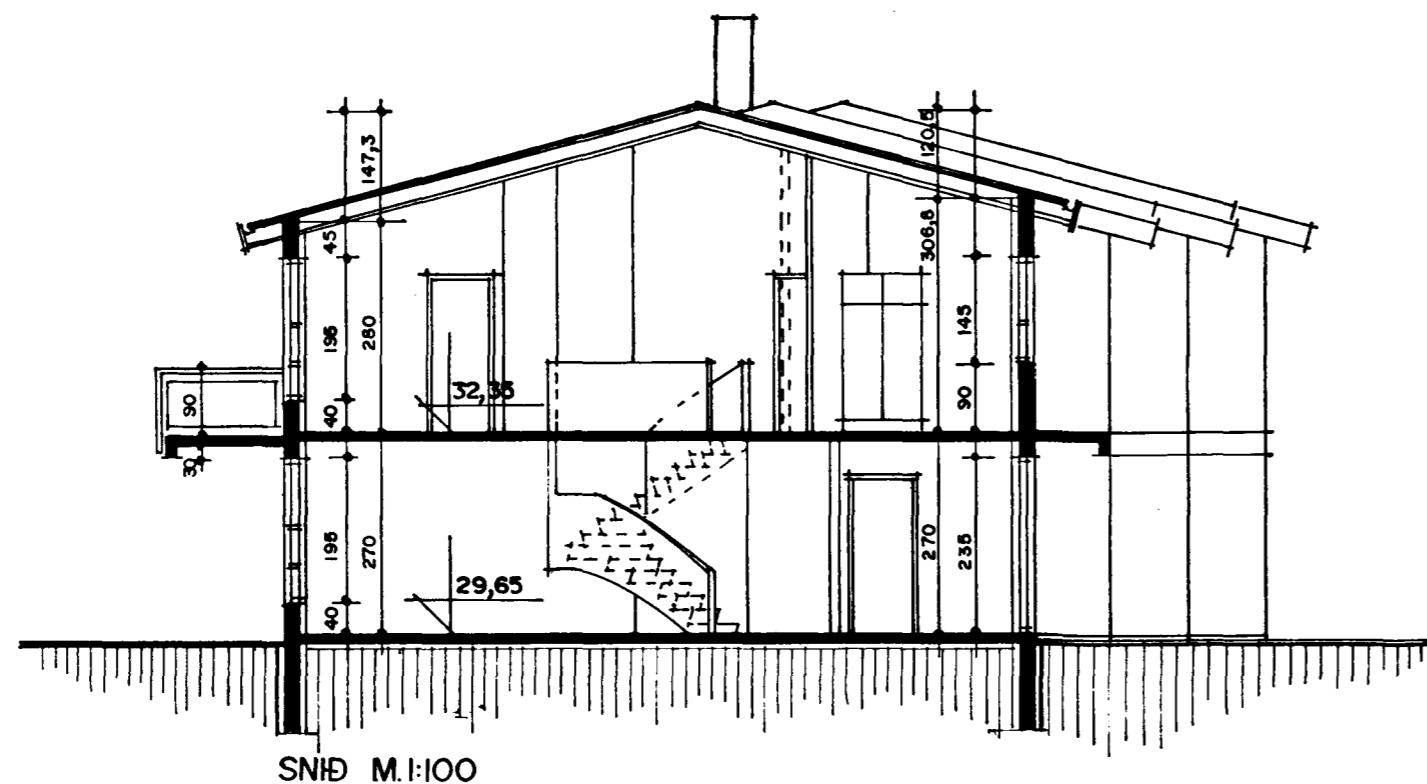

SNIÐ M.1:100

TEIKNAD ELDSTÆÐI Í HÚS NR. 12 Í APRÍL 1999.

*Handwritten signature and date: 12/4 99*