

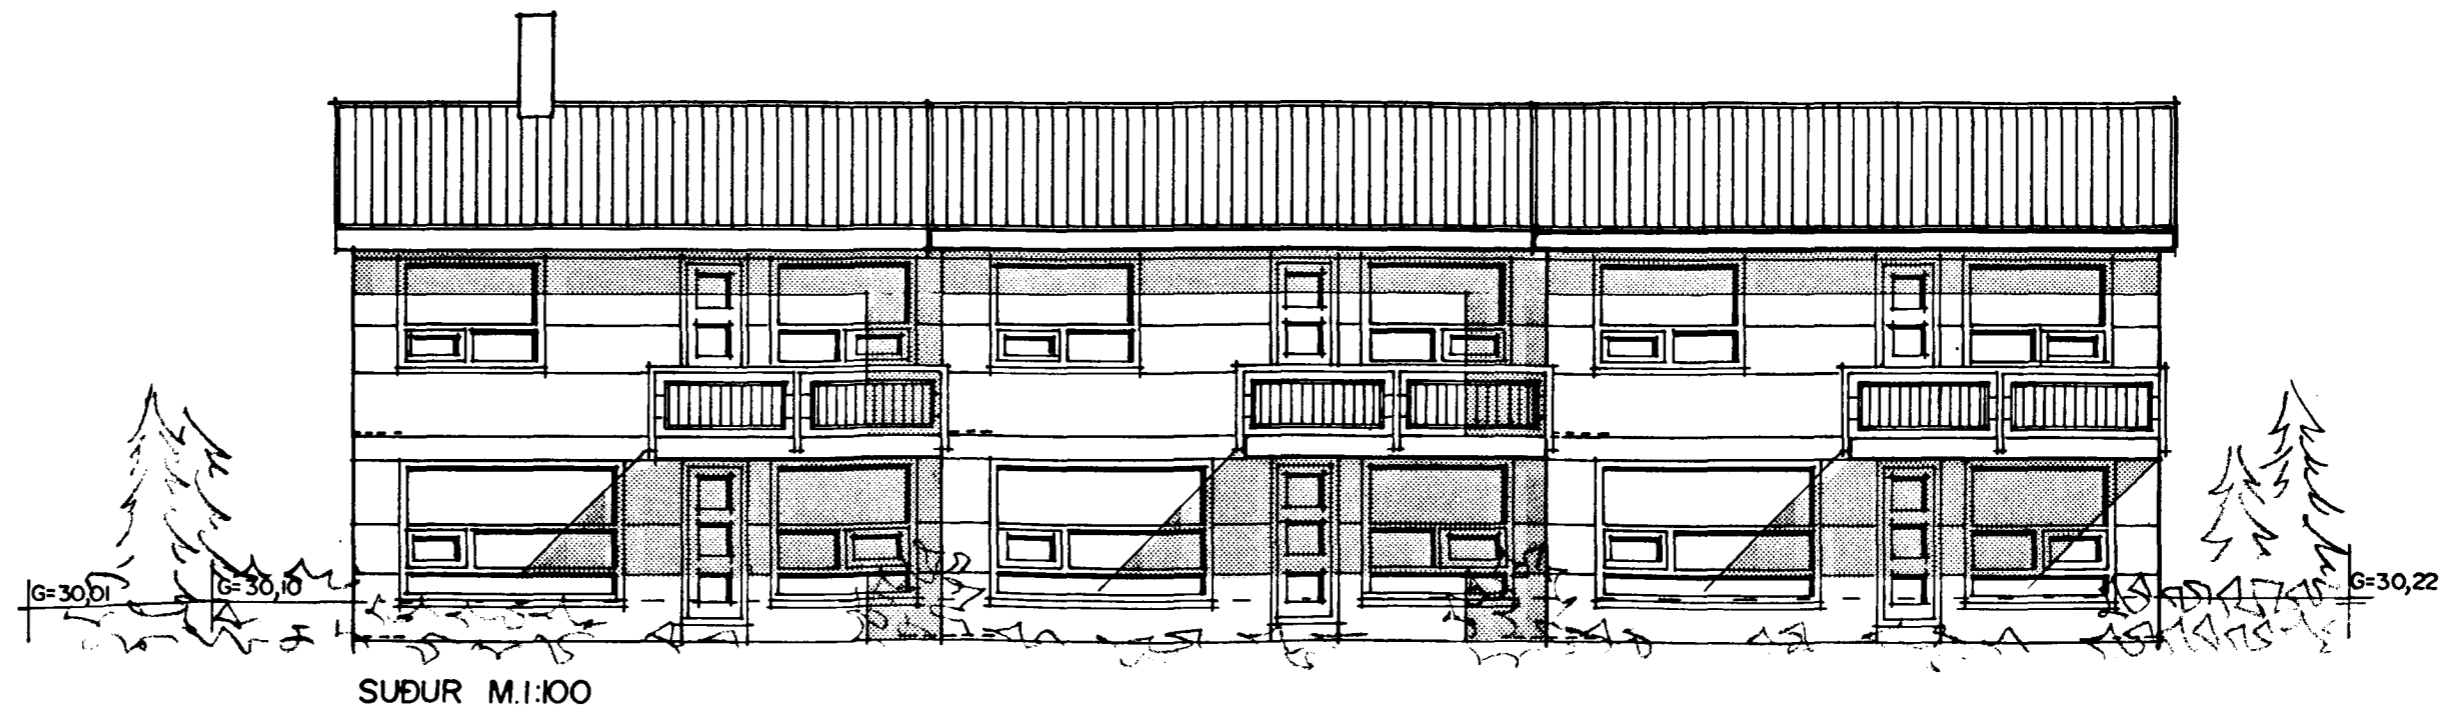


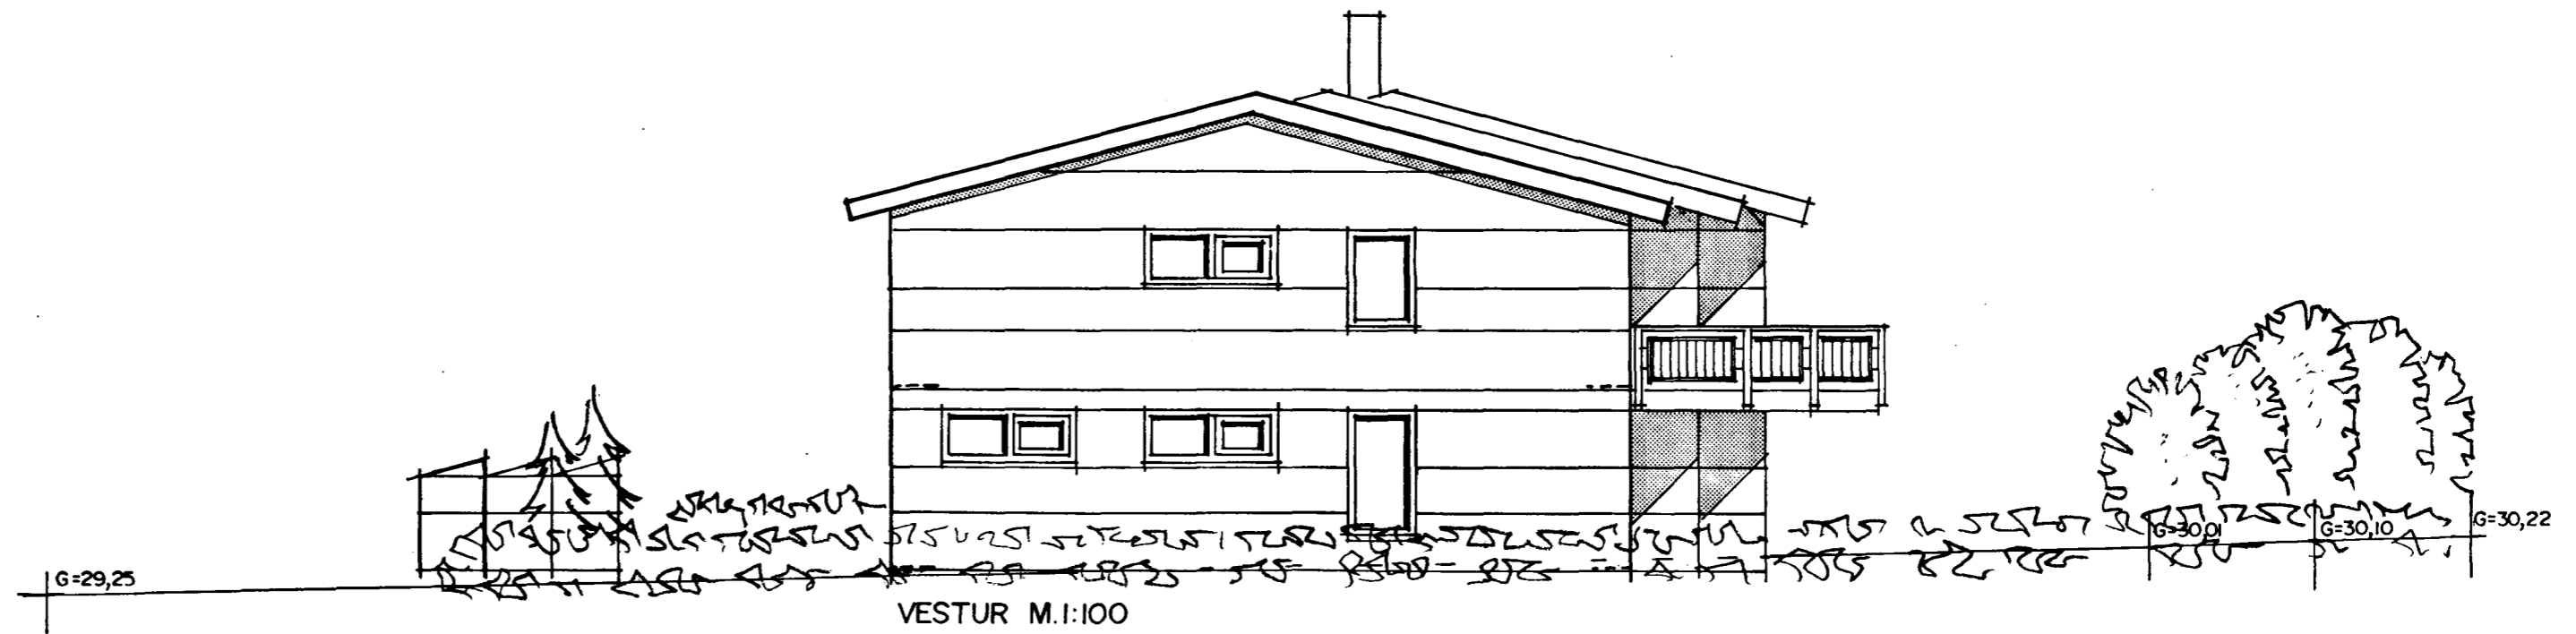

Samþykkt þann

18 JUNI 1999

Byggingafulltrúinn í Hafnarfirði
Erlendur Hjálmarsson

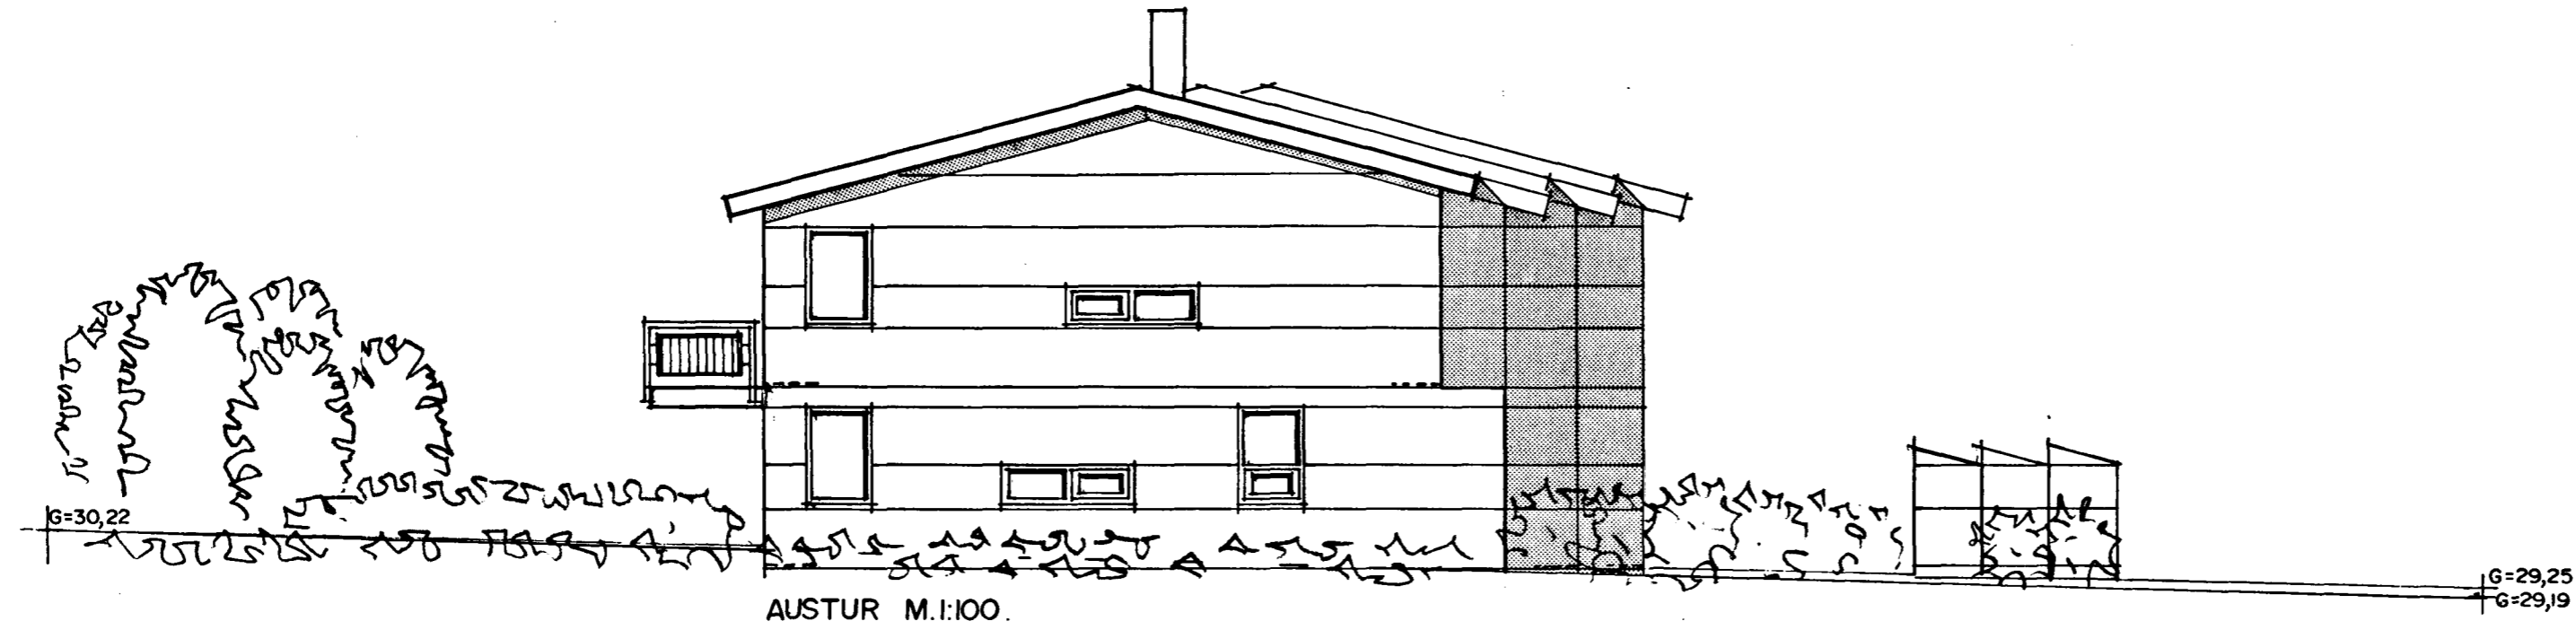

12/499
TEIKNAD ELDSTÆLI Í HÚS NR. 12 Í APRÍL 1999.

Sigurður Þorvarðarson