
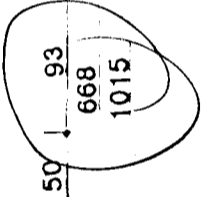
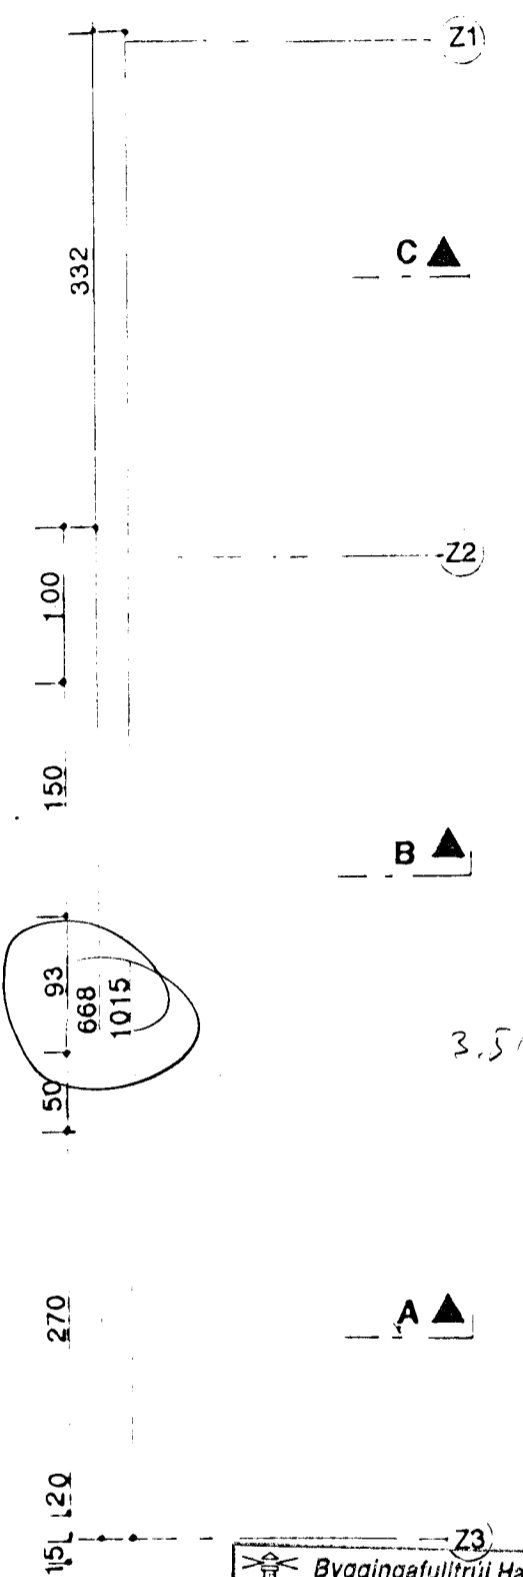


GRUNNMYND RISHÆÐ mkv.1.50

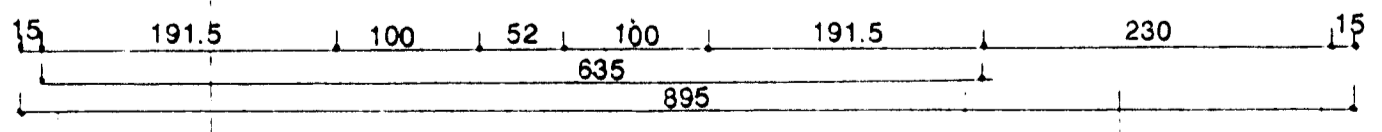

Byggingafulltrúi Hafnarfjarðar
Algreitt þann
26 NOV. 1996
Sigrbjartur Halldórsson

ATELIER ARKITEKTA
Björn Skaptason, arkitekt FAÍ
Hildur Bjarnadóttir, arkitekt FAÍ
Hofteigur 20, 105 Rvk. Sími/fax 5686680

VORÐUSTIGUR 5. HAFNARFIRÐI

GRUNNMYND RISHÆÐ

mkv. 1.50 dags. JÚNÍ96. tnr. 3

Öll mál staðferiat & þur en framkvæmdir hofjast, ósamræmi í teikningum tilkynnat arkitekt strax, öll vafaatriði skal bera undir arkitekt.

Hildur Bjarnadóttir