





Suður

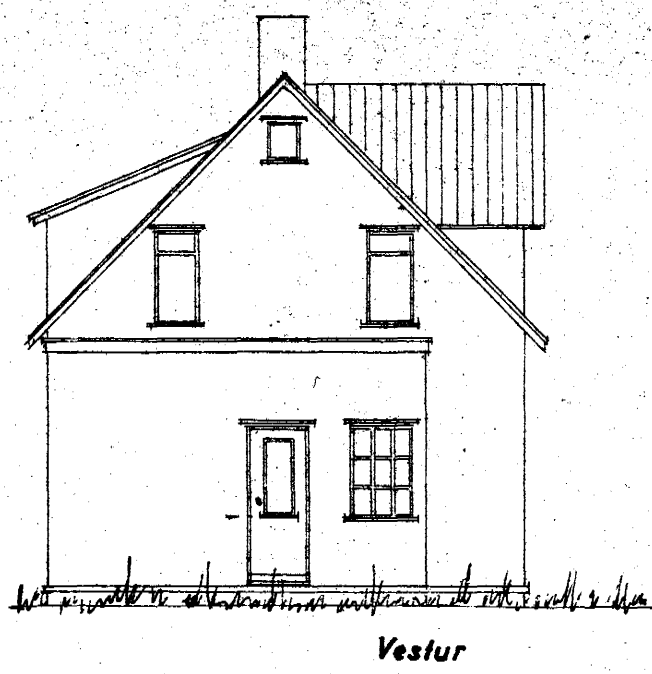

Vestur

AFSTÖÐUMYND

1:500

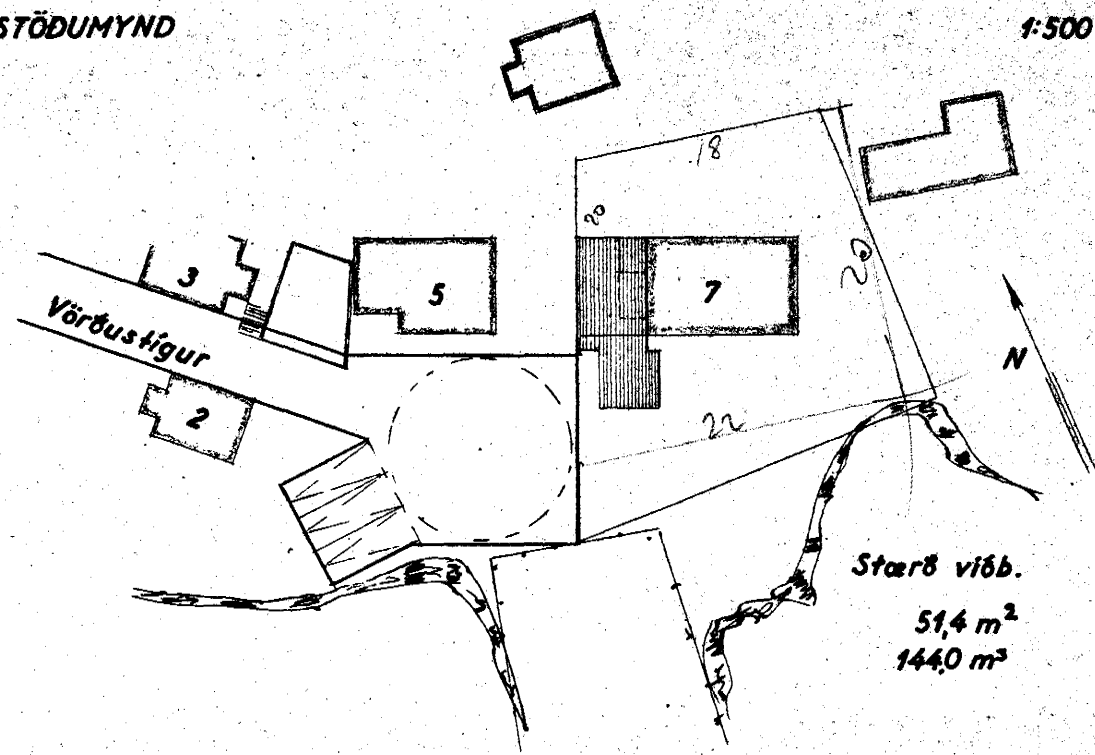


Starð viðb.
51,4 m²
144,0 m²


Sambykkt á fundi bygginga-
ráðs p. 9/8 1961
BYGGINGAFULLTRÚINN
Í HAFNARFIRDI

Pjónni Ólafsson
HÚSASMÍÐAMEISTARI:
MURARAMEISTARI:
PIPULAGNINGAMEISTARI:

FYRIR BREYTINGU
EFTIR BREYTINGU

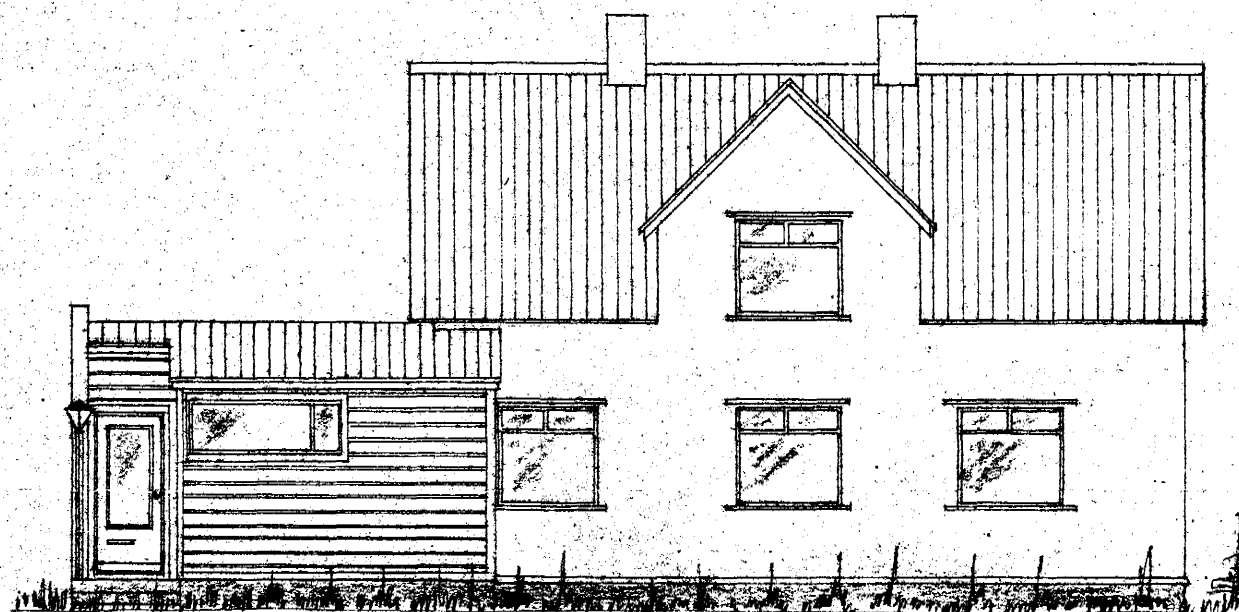


Suður

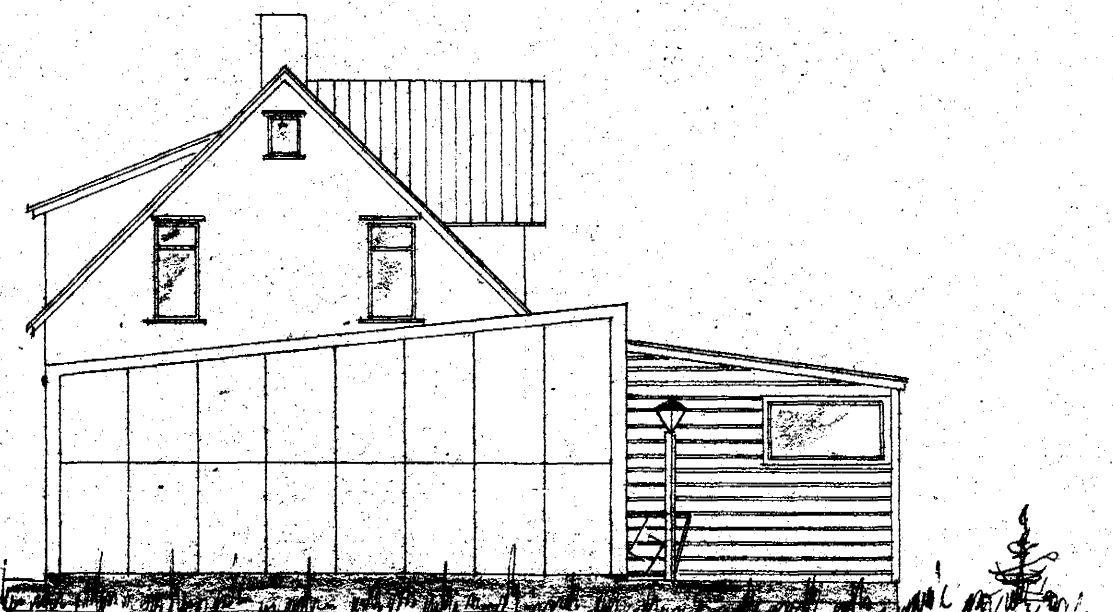


Vestur




Austur

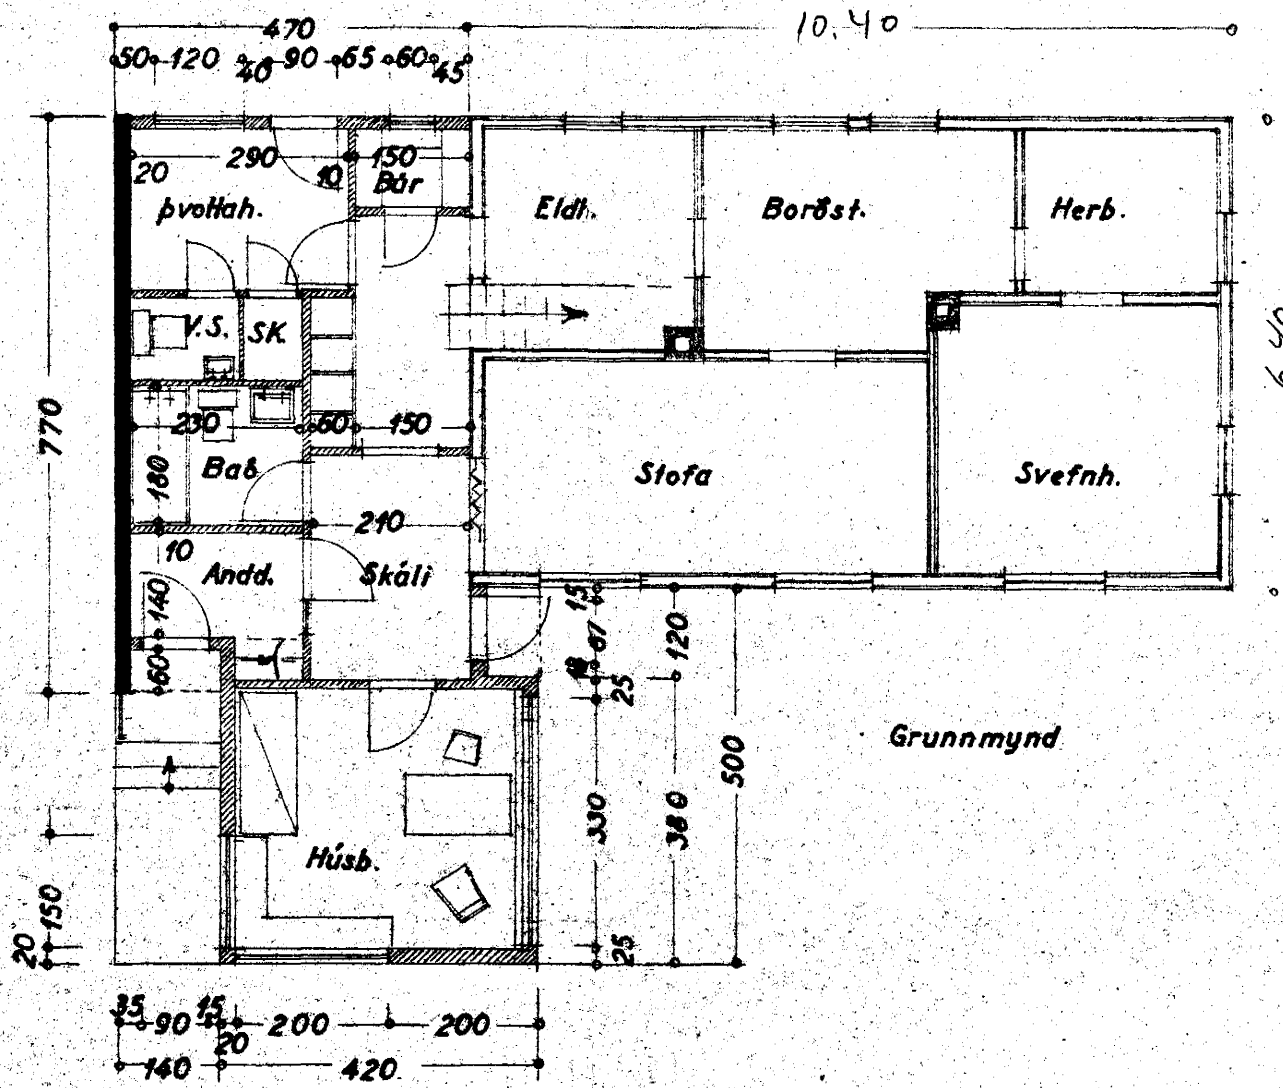

Grunnmynd

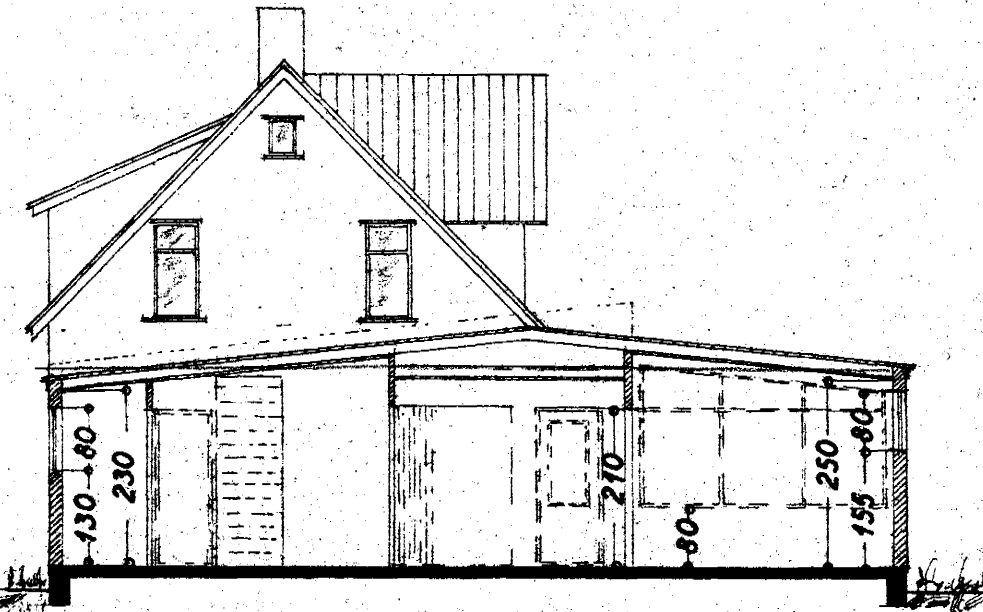

Sníð

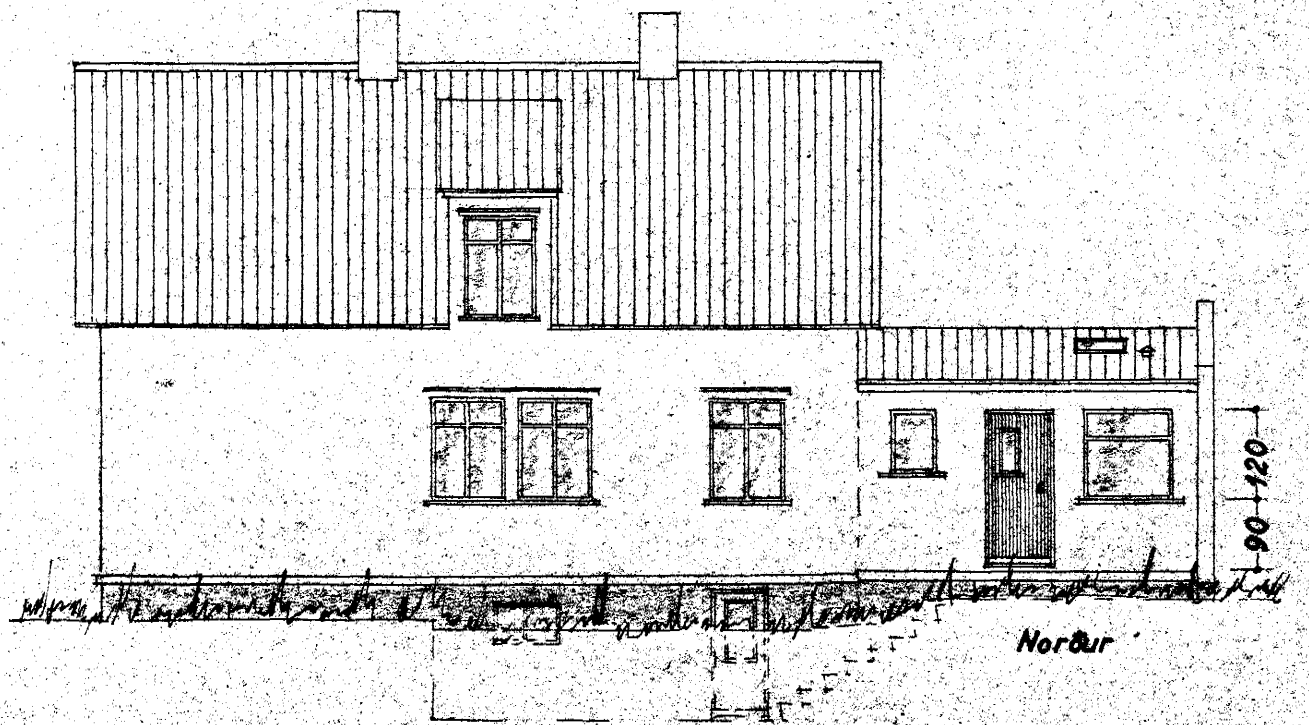

Norður

Vörðustígur nr. 7

Viðbygging 1:100

Hafnarfirði í júlí 1961
P. Sigmundsson