


BREIDUANGUR

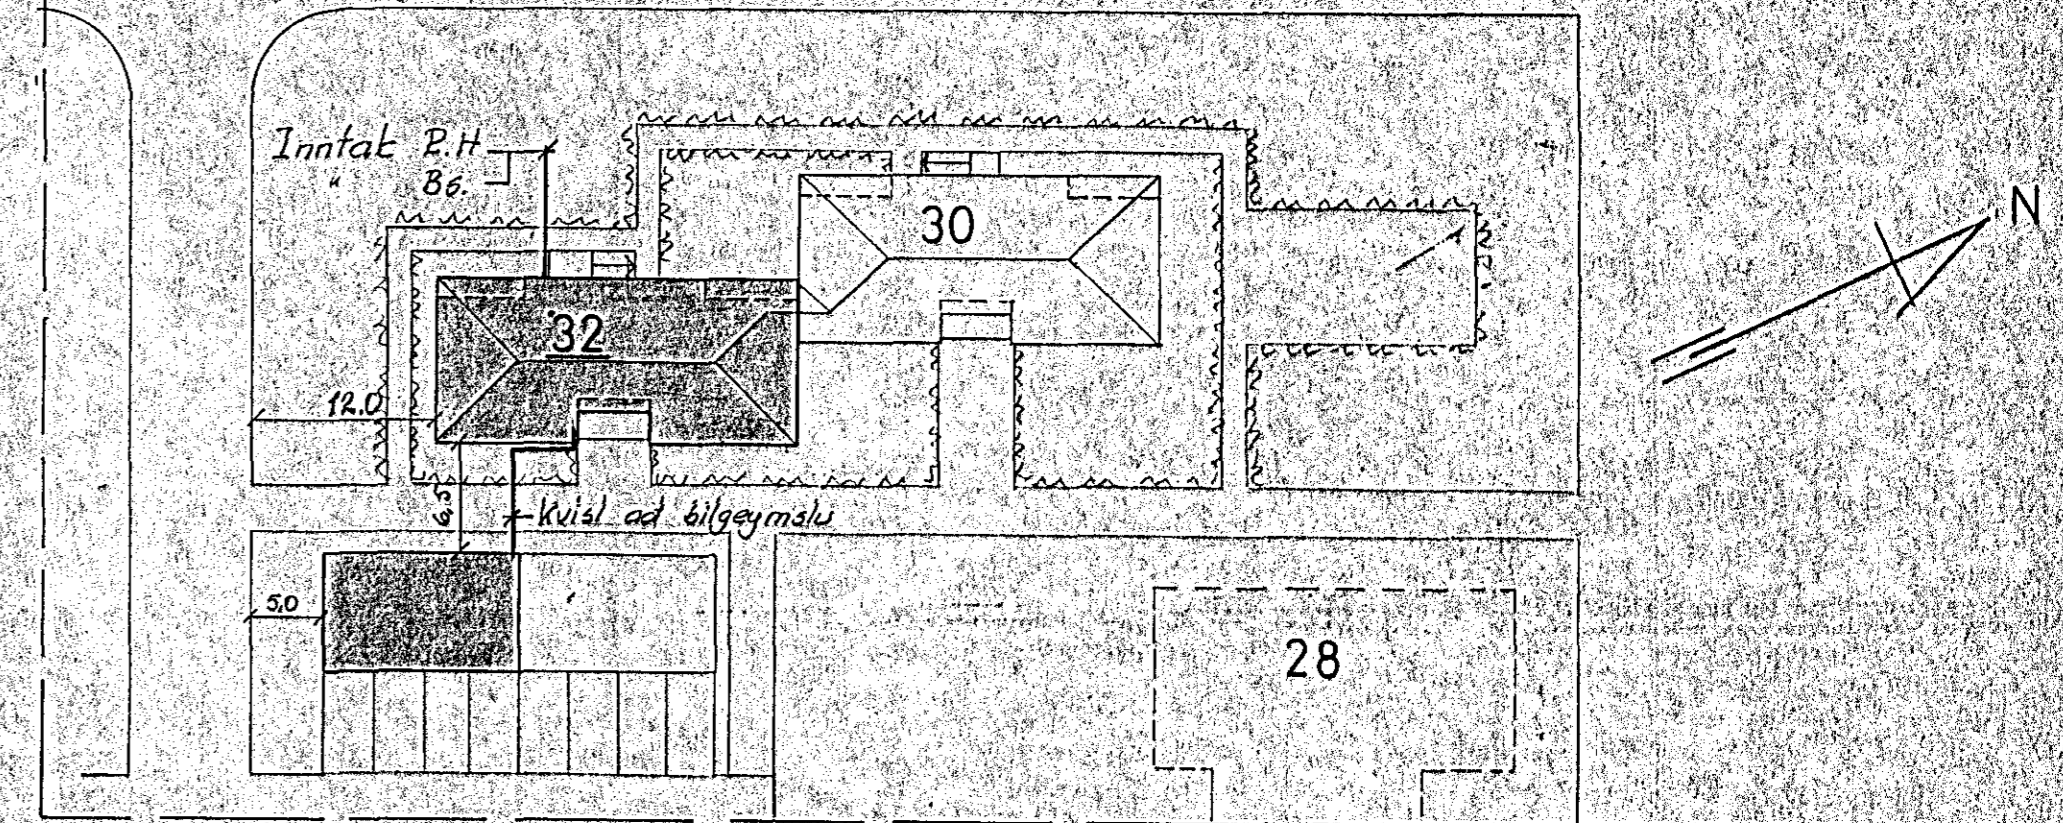

AFSTÖÐUMYND, 1:500

Húsvella nr. 17 Teikning nr. 19  
 Samþykkt þ. 1974  
 Í h. BAERVEITU HAFNARJÁR  
 Eftirlitsmaður rannsóknar

