

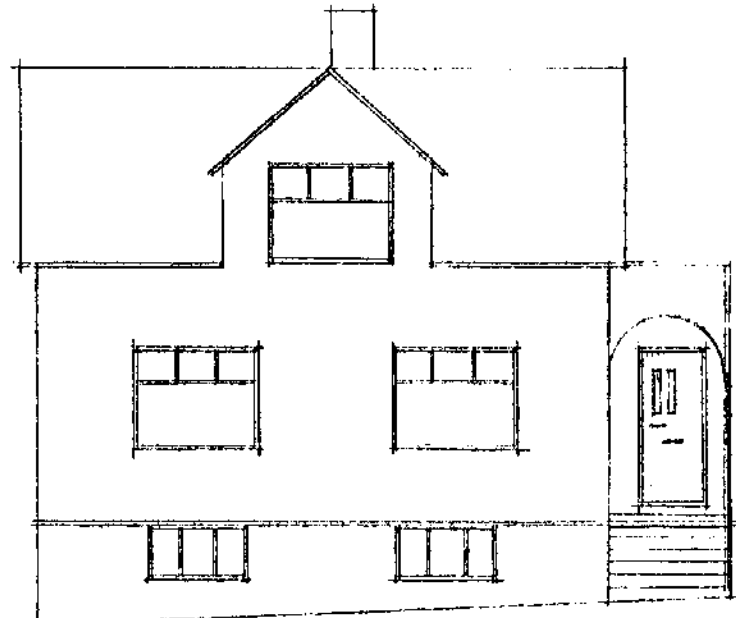


FYRIR BREYTINGU

GRUNNMYND
KVARDI 1:100

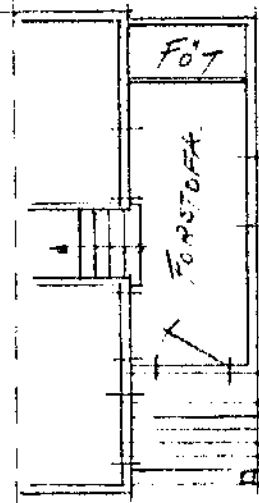


VESTUR

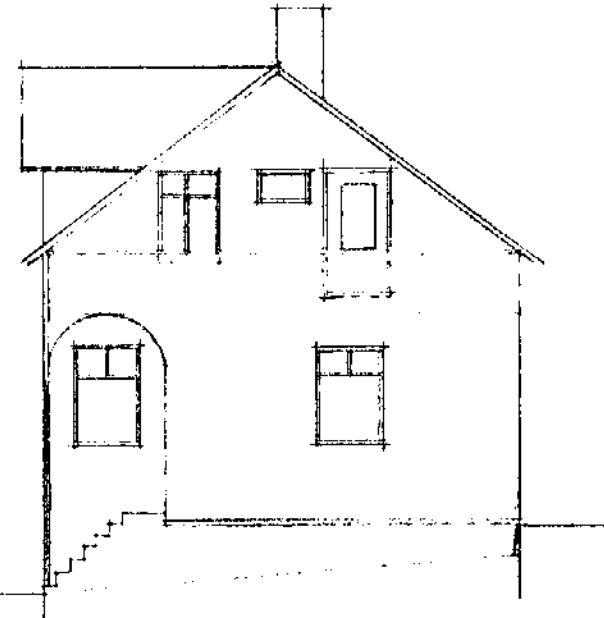


SUDUR

EFTIR BREYTINGU


Summi 23/4/69

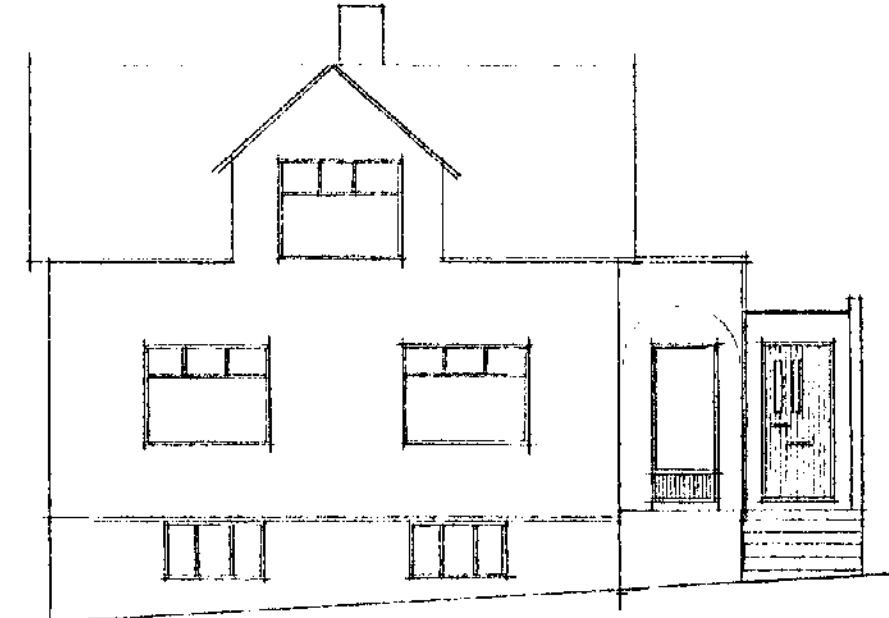


VESTUR

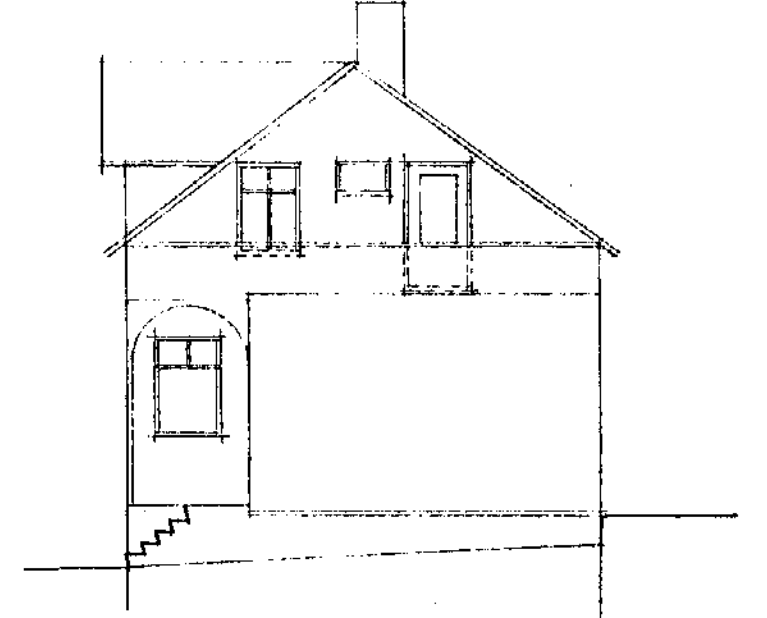


SUDUR

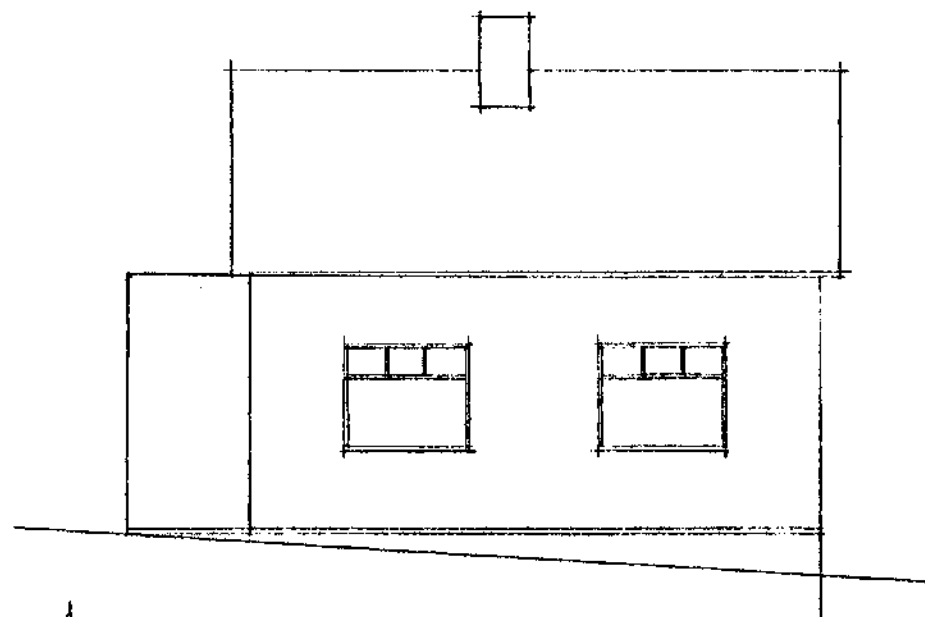


AUSTUR

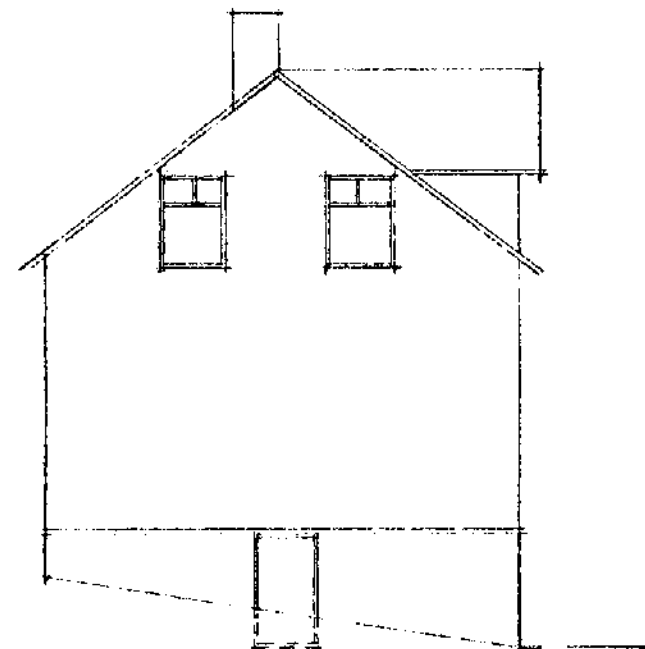


NORDUR

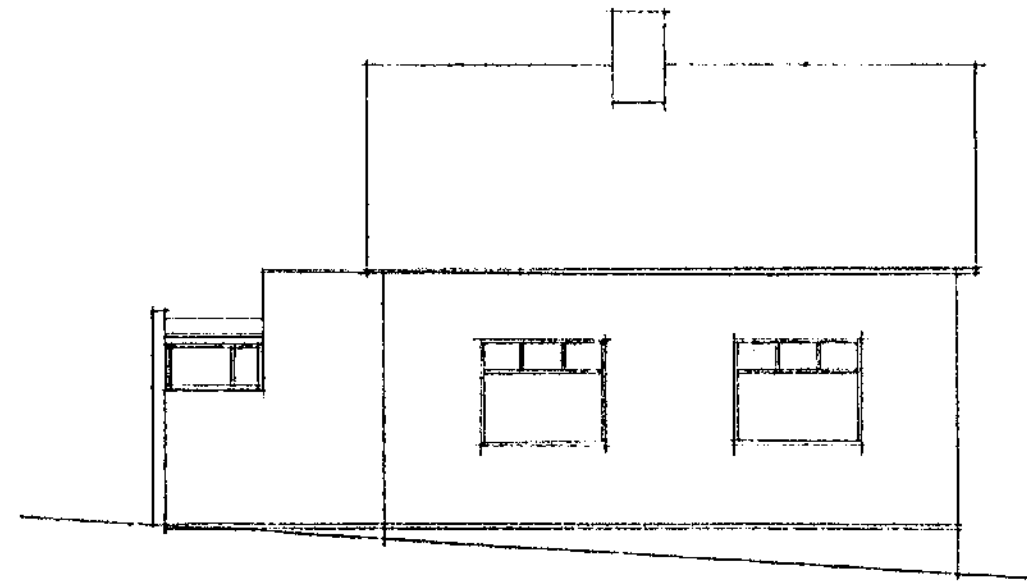


AUSTUR

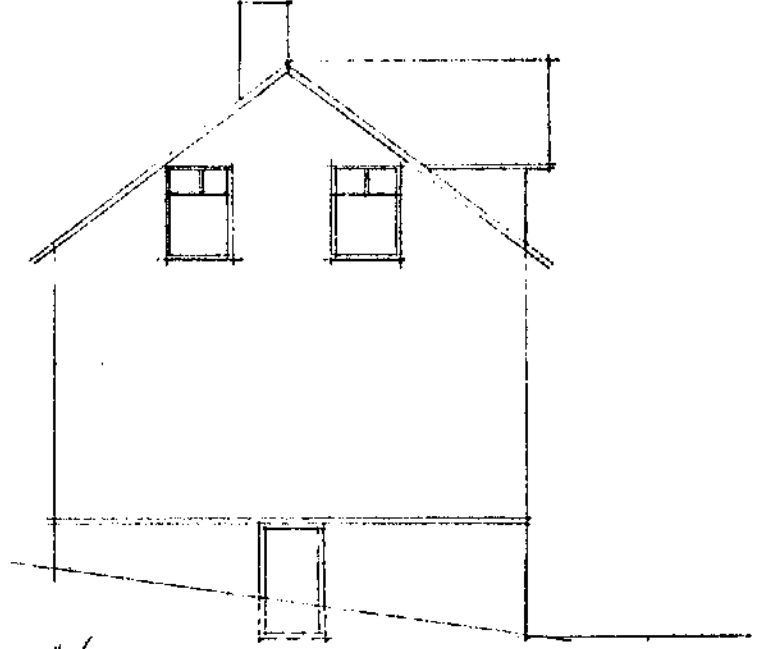


NORDUR

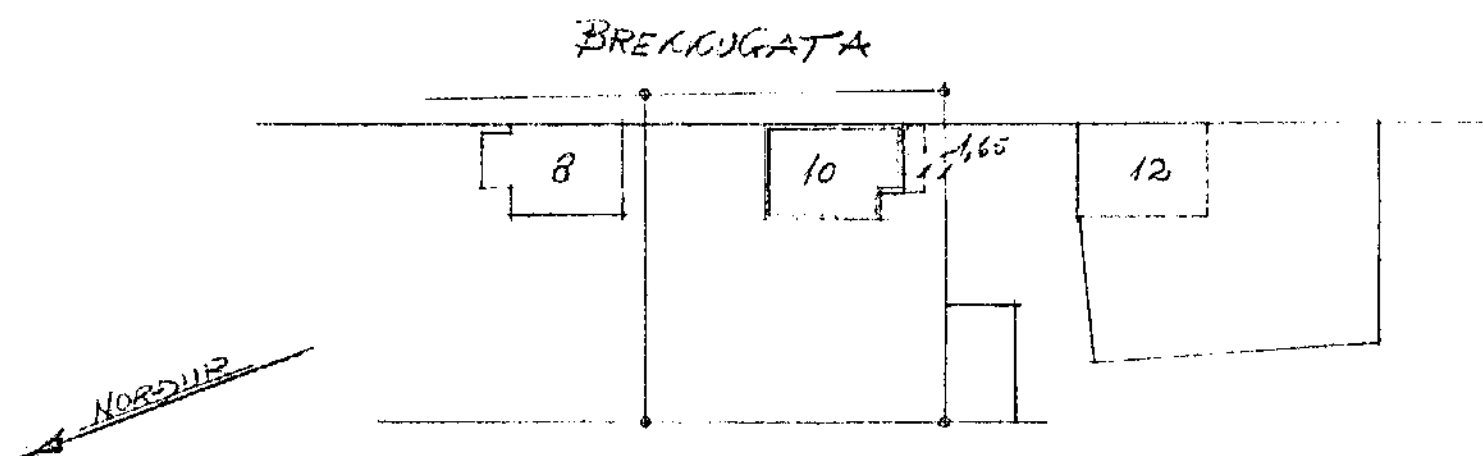

AFSTÖÐUMYND
KVARDI 1:500

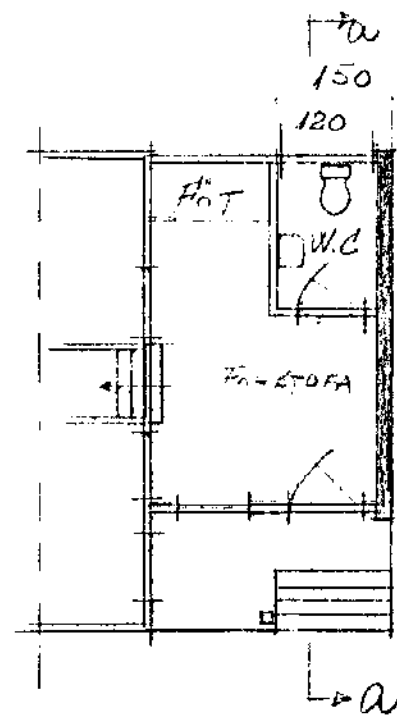

GRUNNMYND
KVARDI 1:100

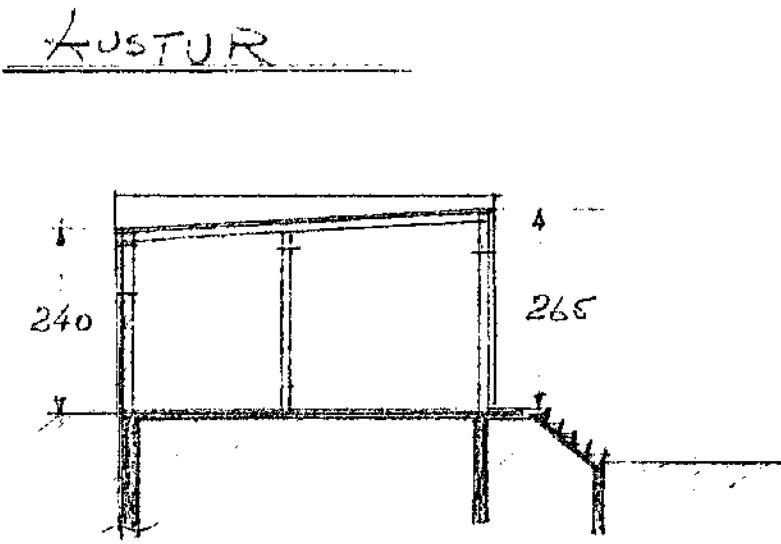

SNID A-B

STÆKKUN 705M² - 1775M³

BREKKUGATA 10
BREYTING & FORSTOFU.

Hafnarfirði í apríl 1969
Þóskinn Þeglsfren