



15/10 87 Sýniad
[Signature]

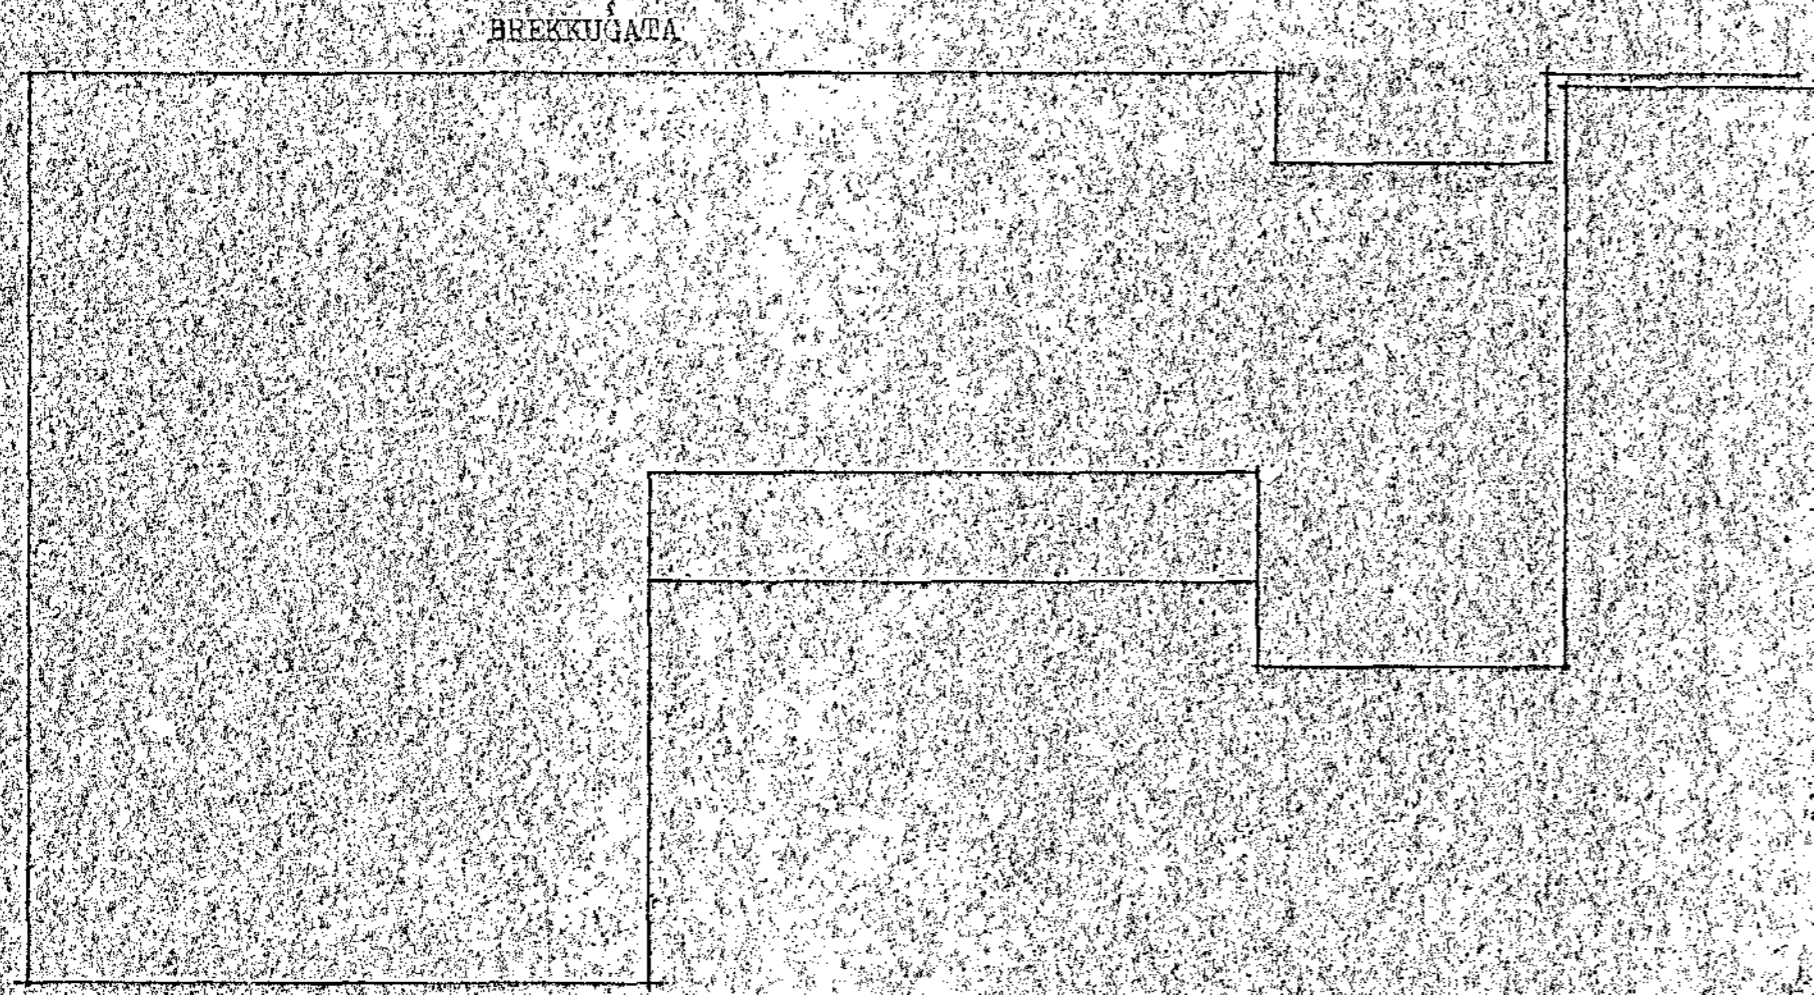


EFRI HÆÐ

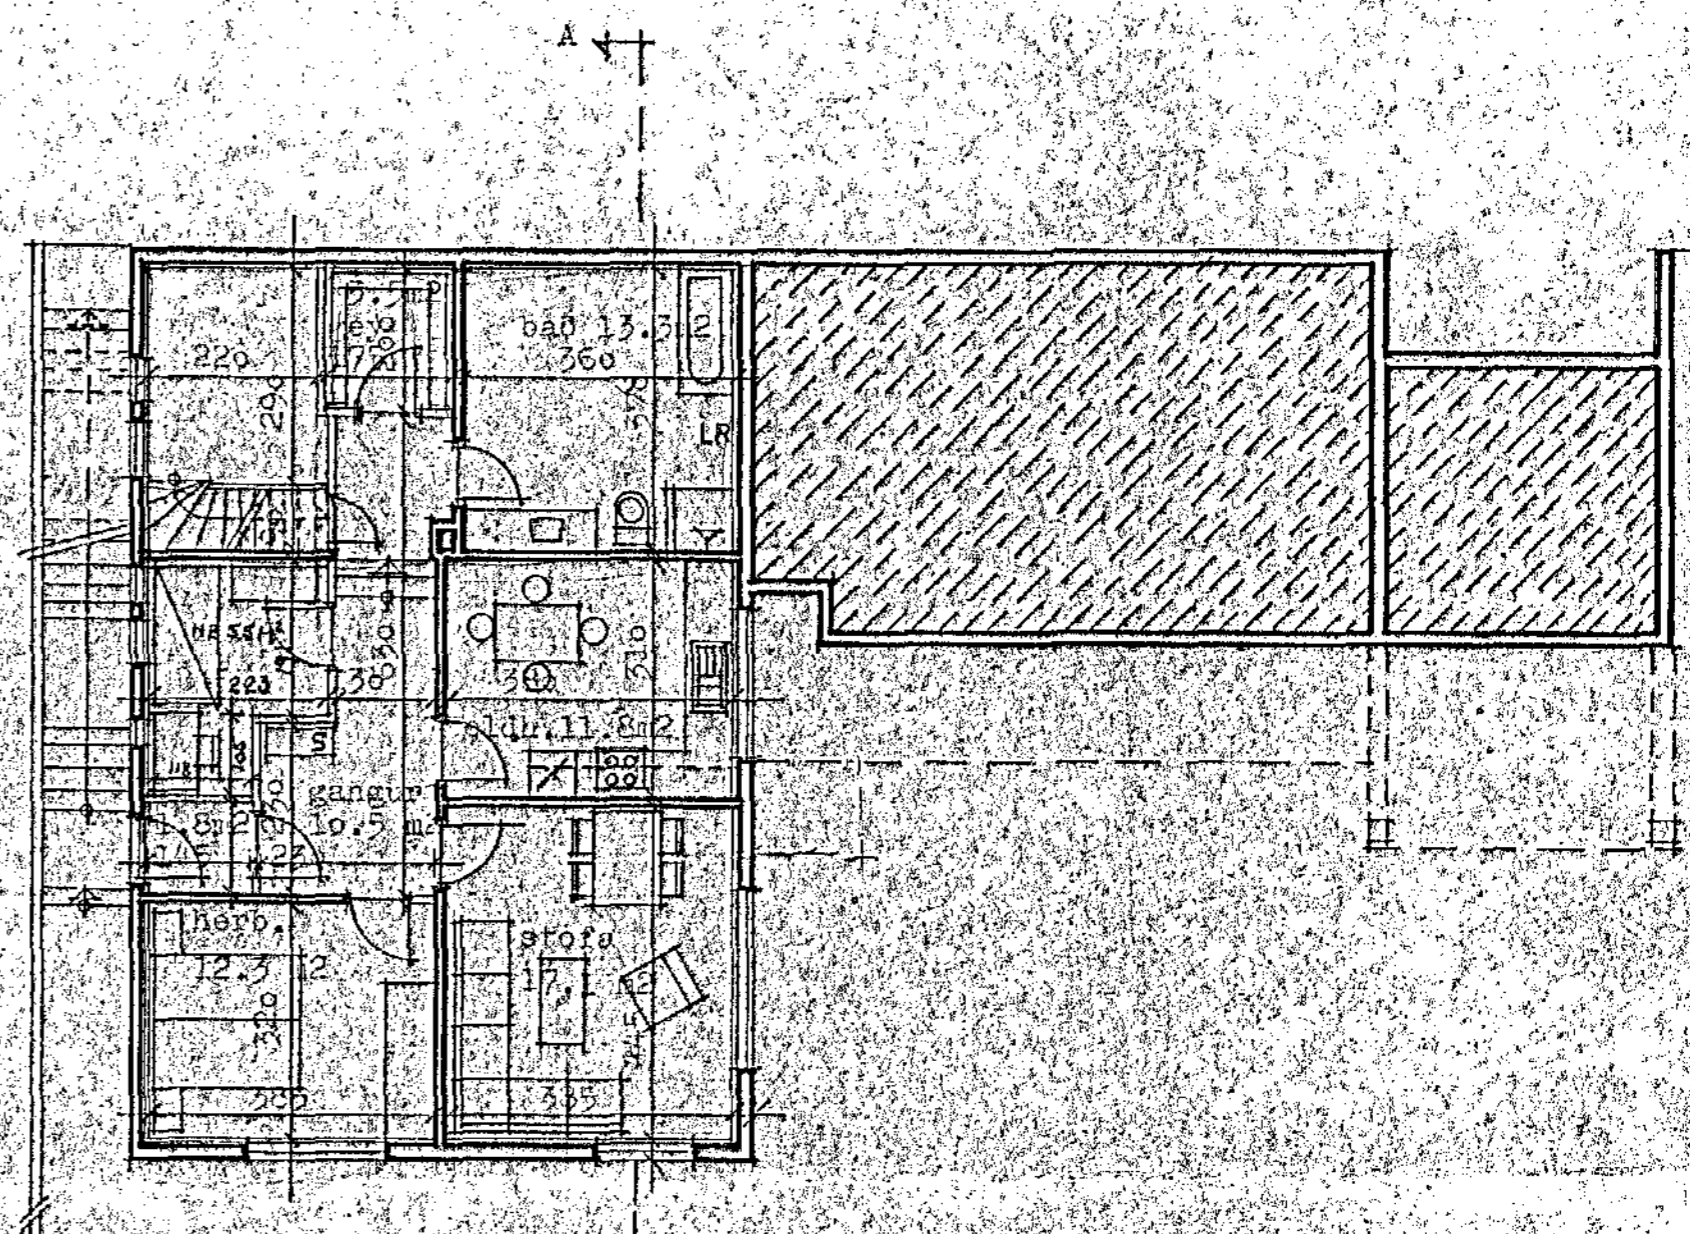


NEDRI HÆÐ

FLATARMÁL IBUDAR BRÚTTÓ : 88.4 M²

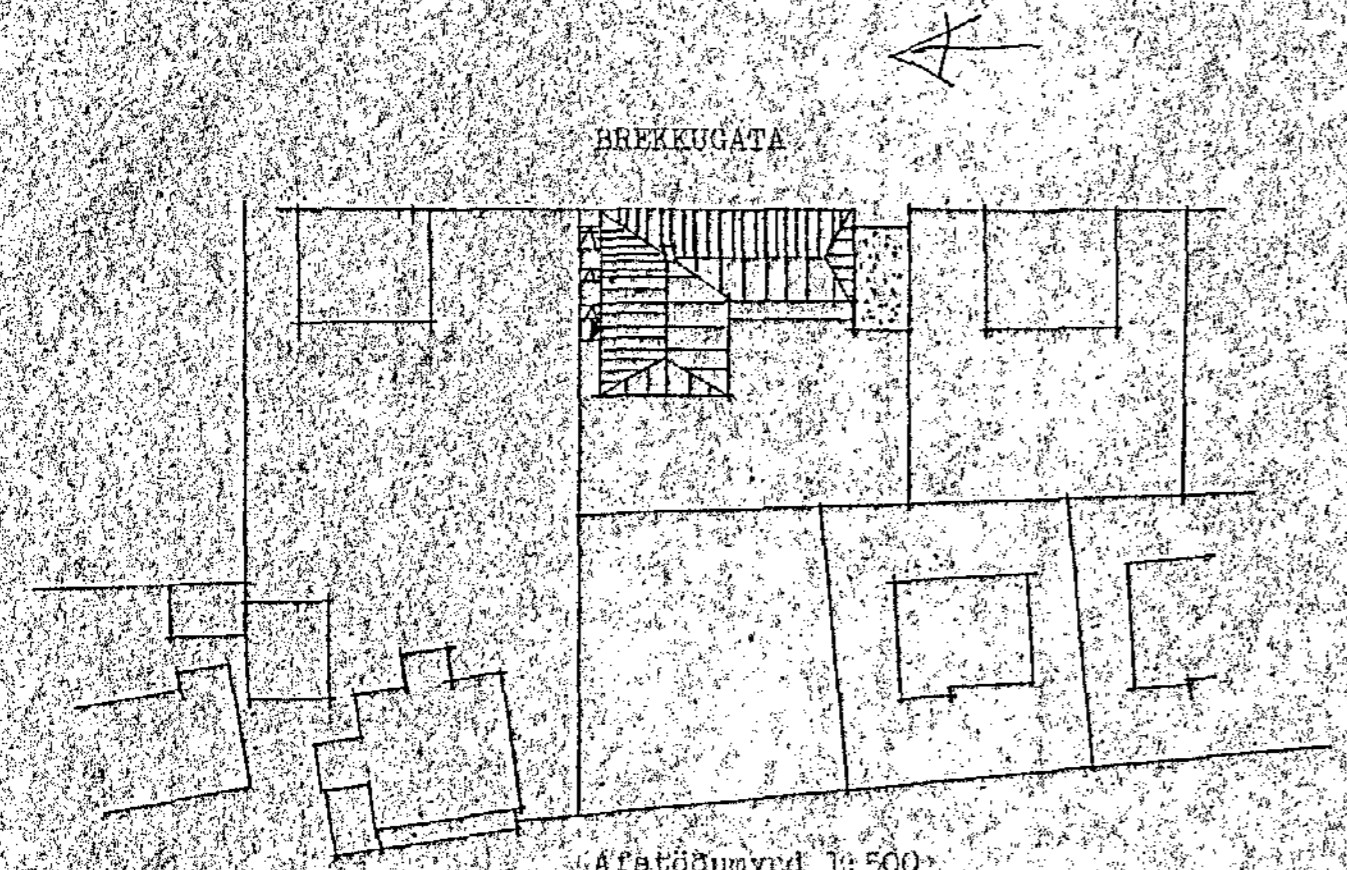

Afstöðumynd 1:500

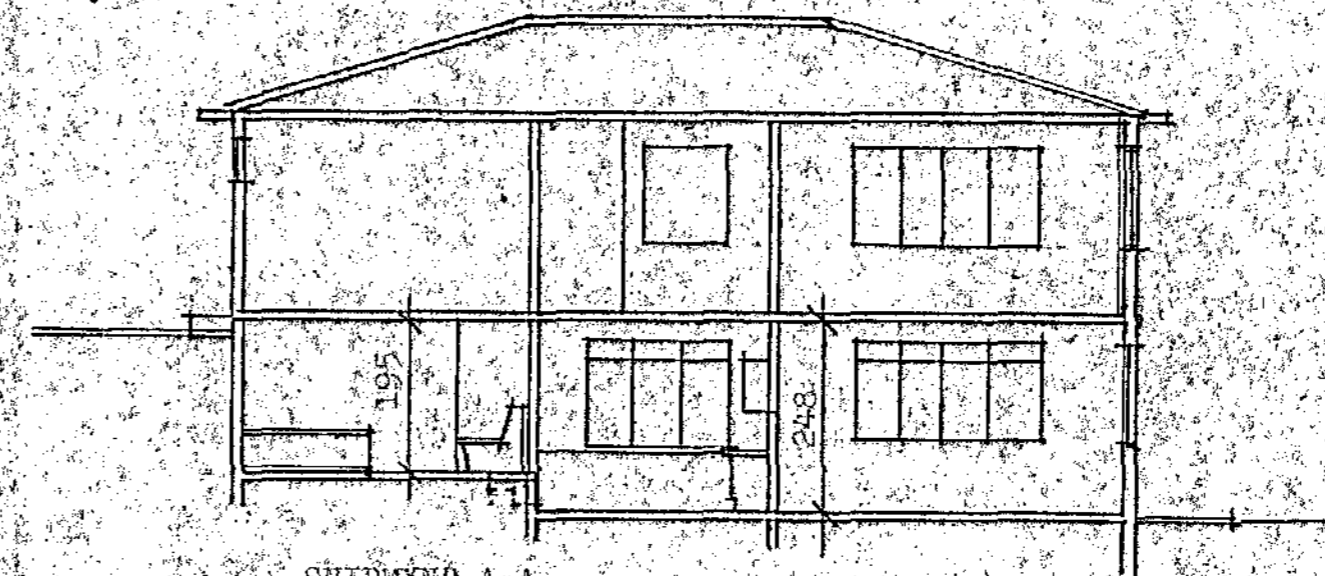

SNIDMYND A-A

Snidmynd teiknuð og
 leiðrætt mál í herb.
 12.10.1987

li.

Grunnmynd neðri hæðar
 dregin upp 07.09.1987

Sigurpór Adalsteinsson

BREKKUGATA 18. HAFNARFERÐI.
 Grunnmynd neðri h., afstöðumynd
 Mkv. 1:100 07.09.1987
 Mkv. 1:500 dag. 1987 ták. bl.001
 Sigurpór Adalsteinsson, arkitekt