


Loft = 195, Bad, gang og geymslu
 Loft = 248


105
 118

 223

BREKKUGATA

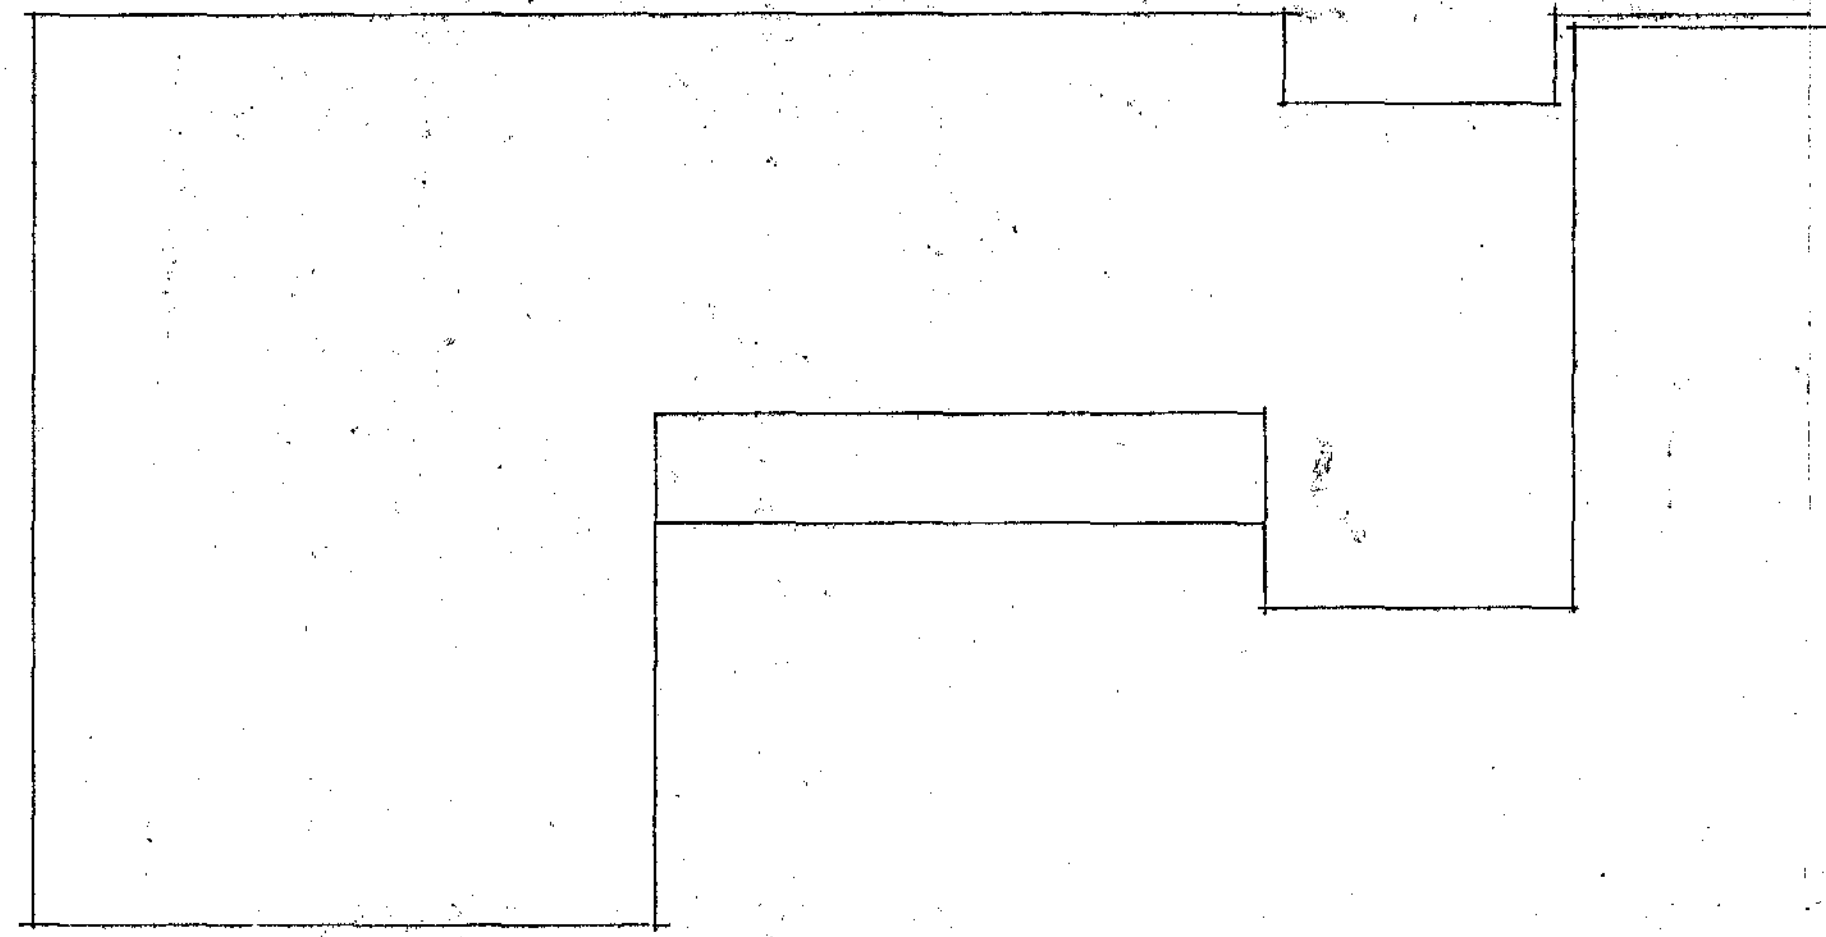


EFRI HÆÐ

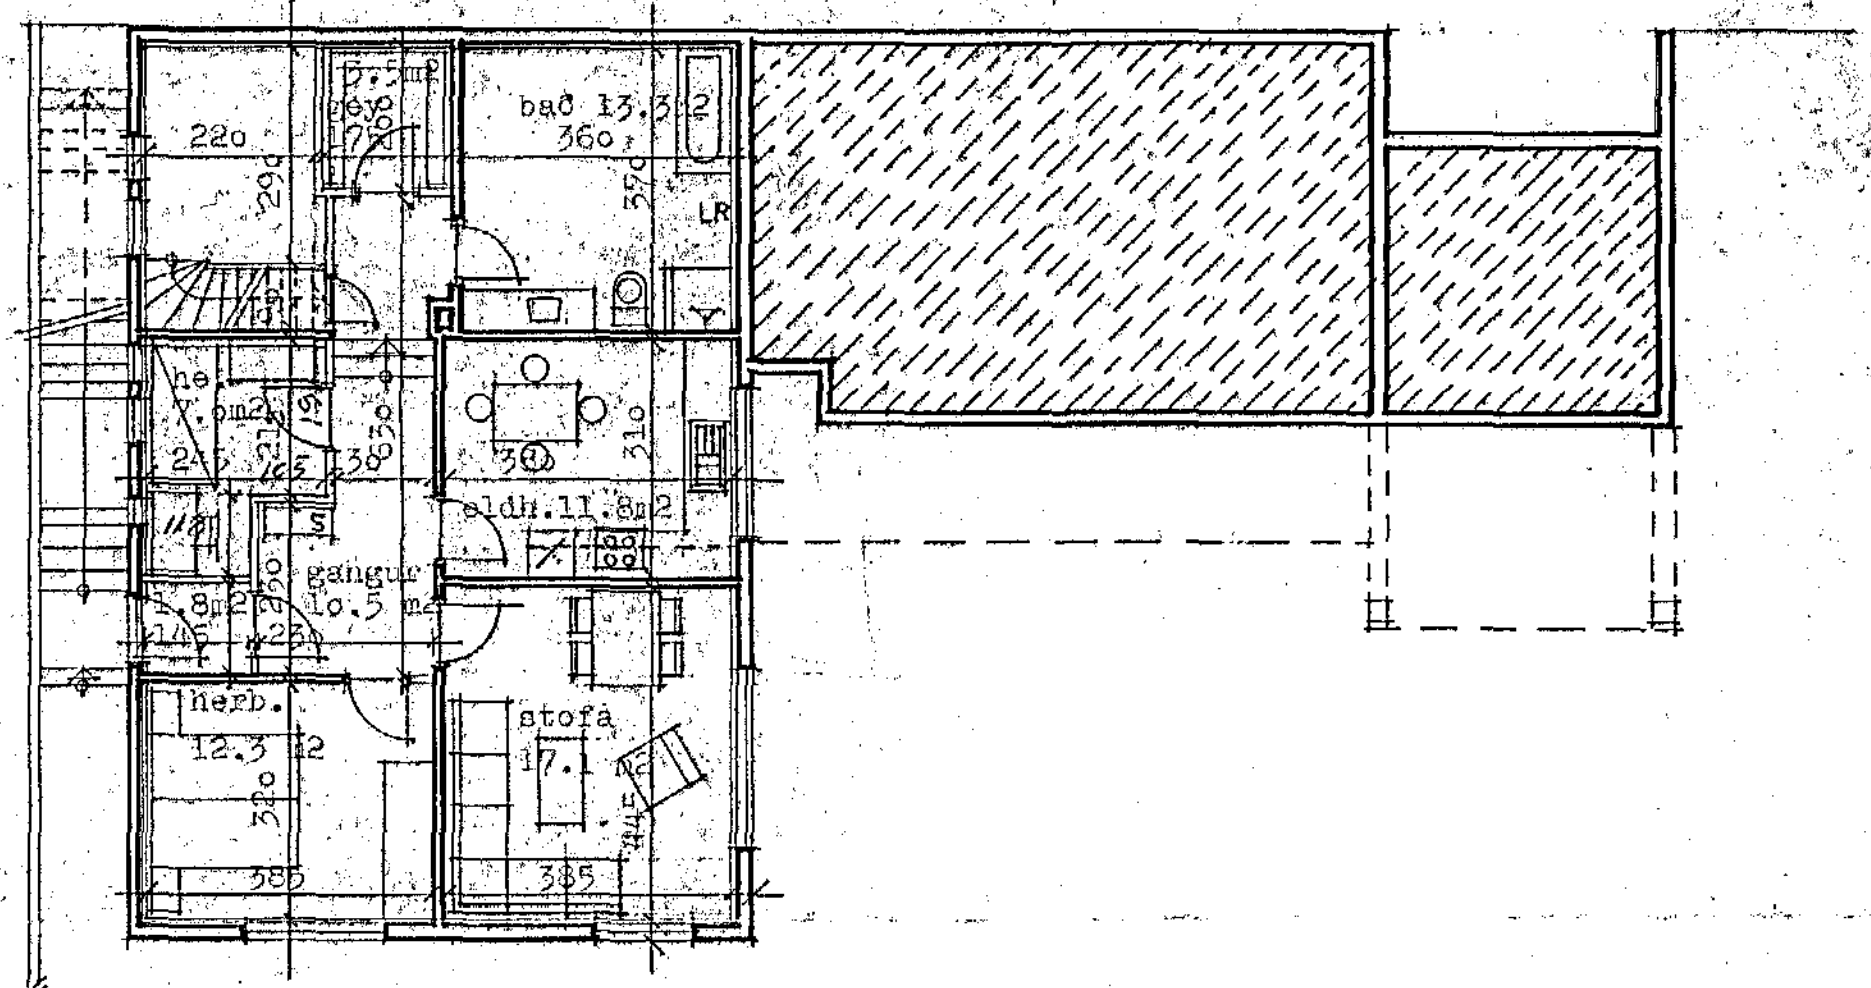

NEÐRI HÆÐ

PLATARMÁL IBÚÐAR BRÚTTÓ : 88.4 m²

BREKKUGATA

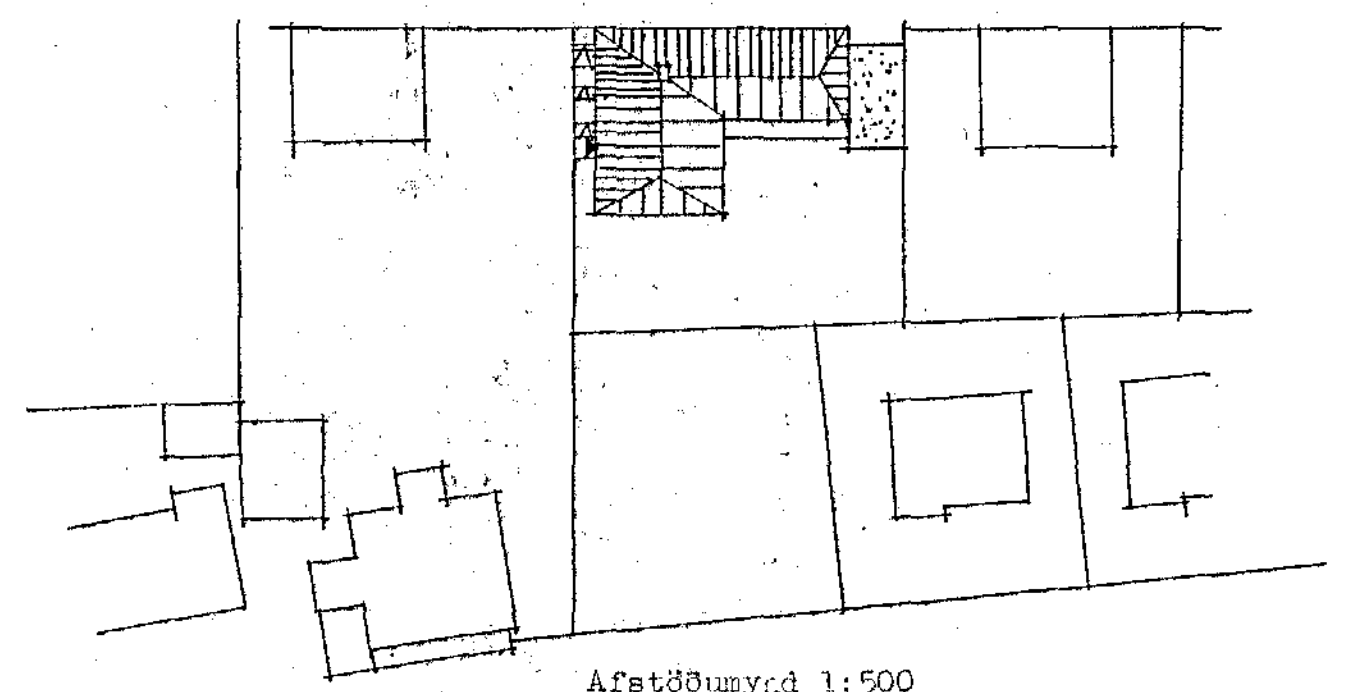

Afstöðunynd 1:500

grunnmynd neðri hæðar
 dregin upp 07.09.1987
Sigurður Aðalsteinsson

BREKKUGATA 13, HAFFARFIRÐI
 Grunnmynd neðri h., afstöðunynd
 Mkv. 1:100 dag. 07.09. töl. bl.001
 1:500 dag. 1987
 Sigurður Aðalsteinsson, arkitekt