
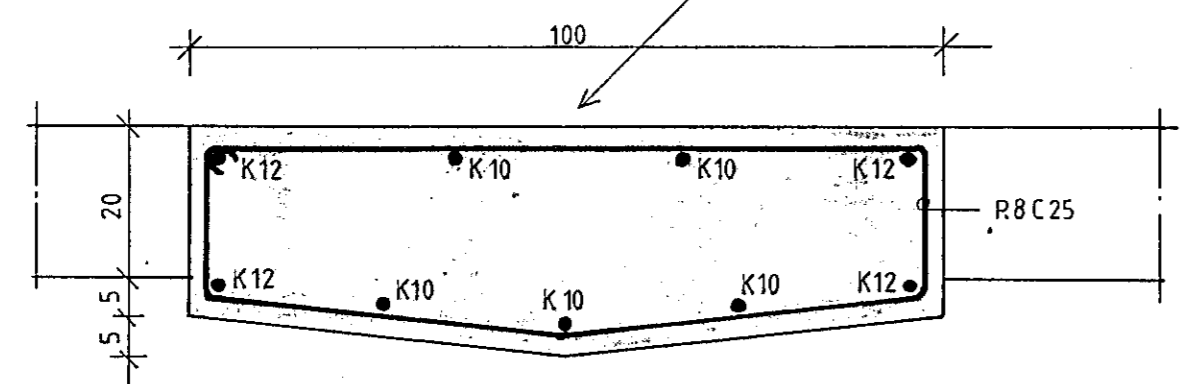
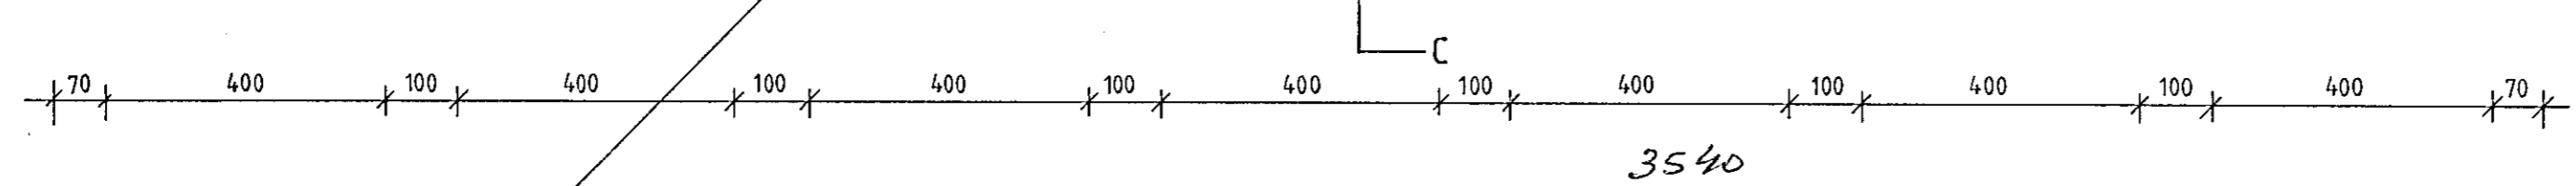


GRUNNMYND 1:100

I. AFANGI.
 undirbyrðing
 12/12 1984
 [Signature]

Áskilið er samþykkt
 Brunamálastofnunar ríkisins

Áskilið er samþykkt
 höfubrigðisstáðs ílafnarjar

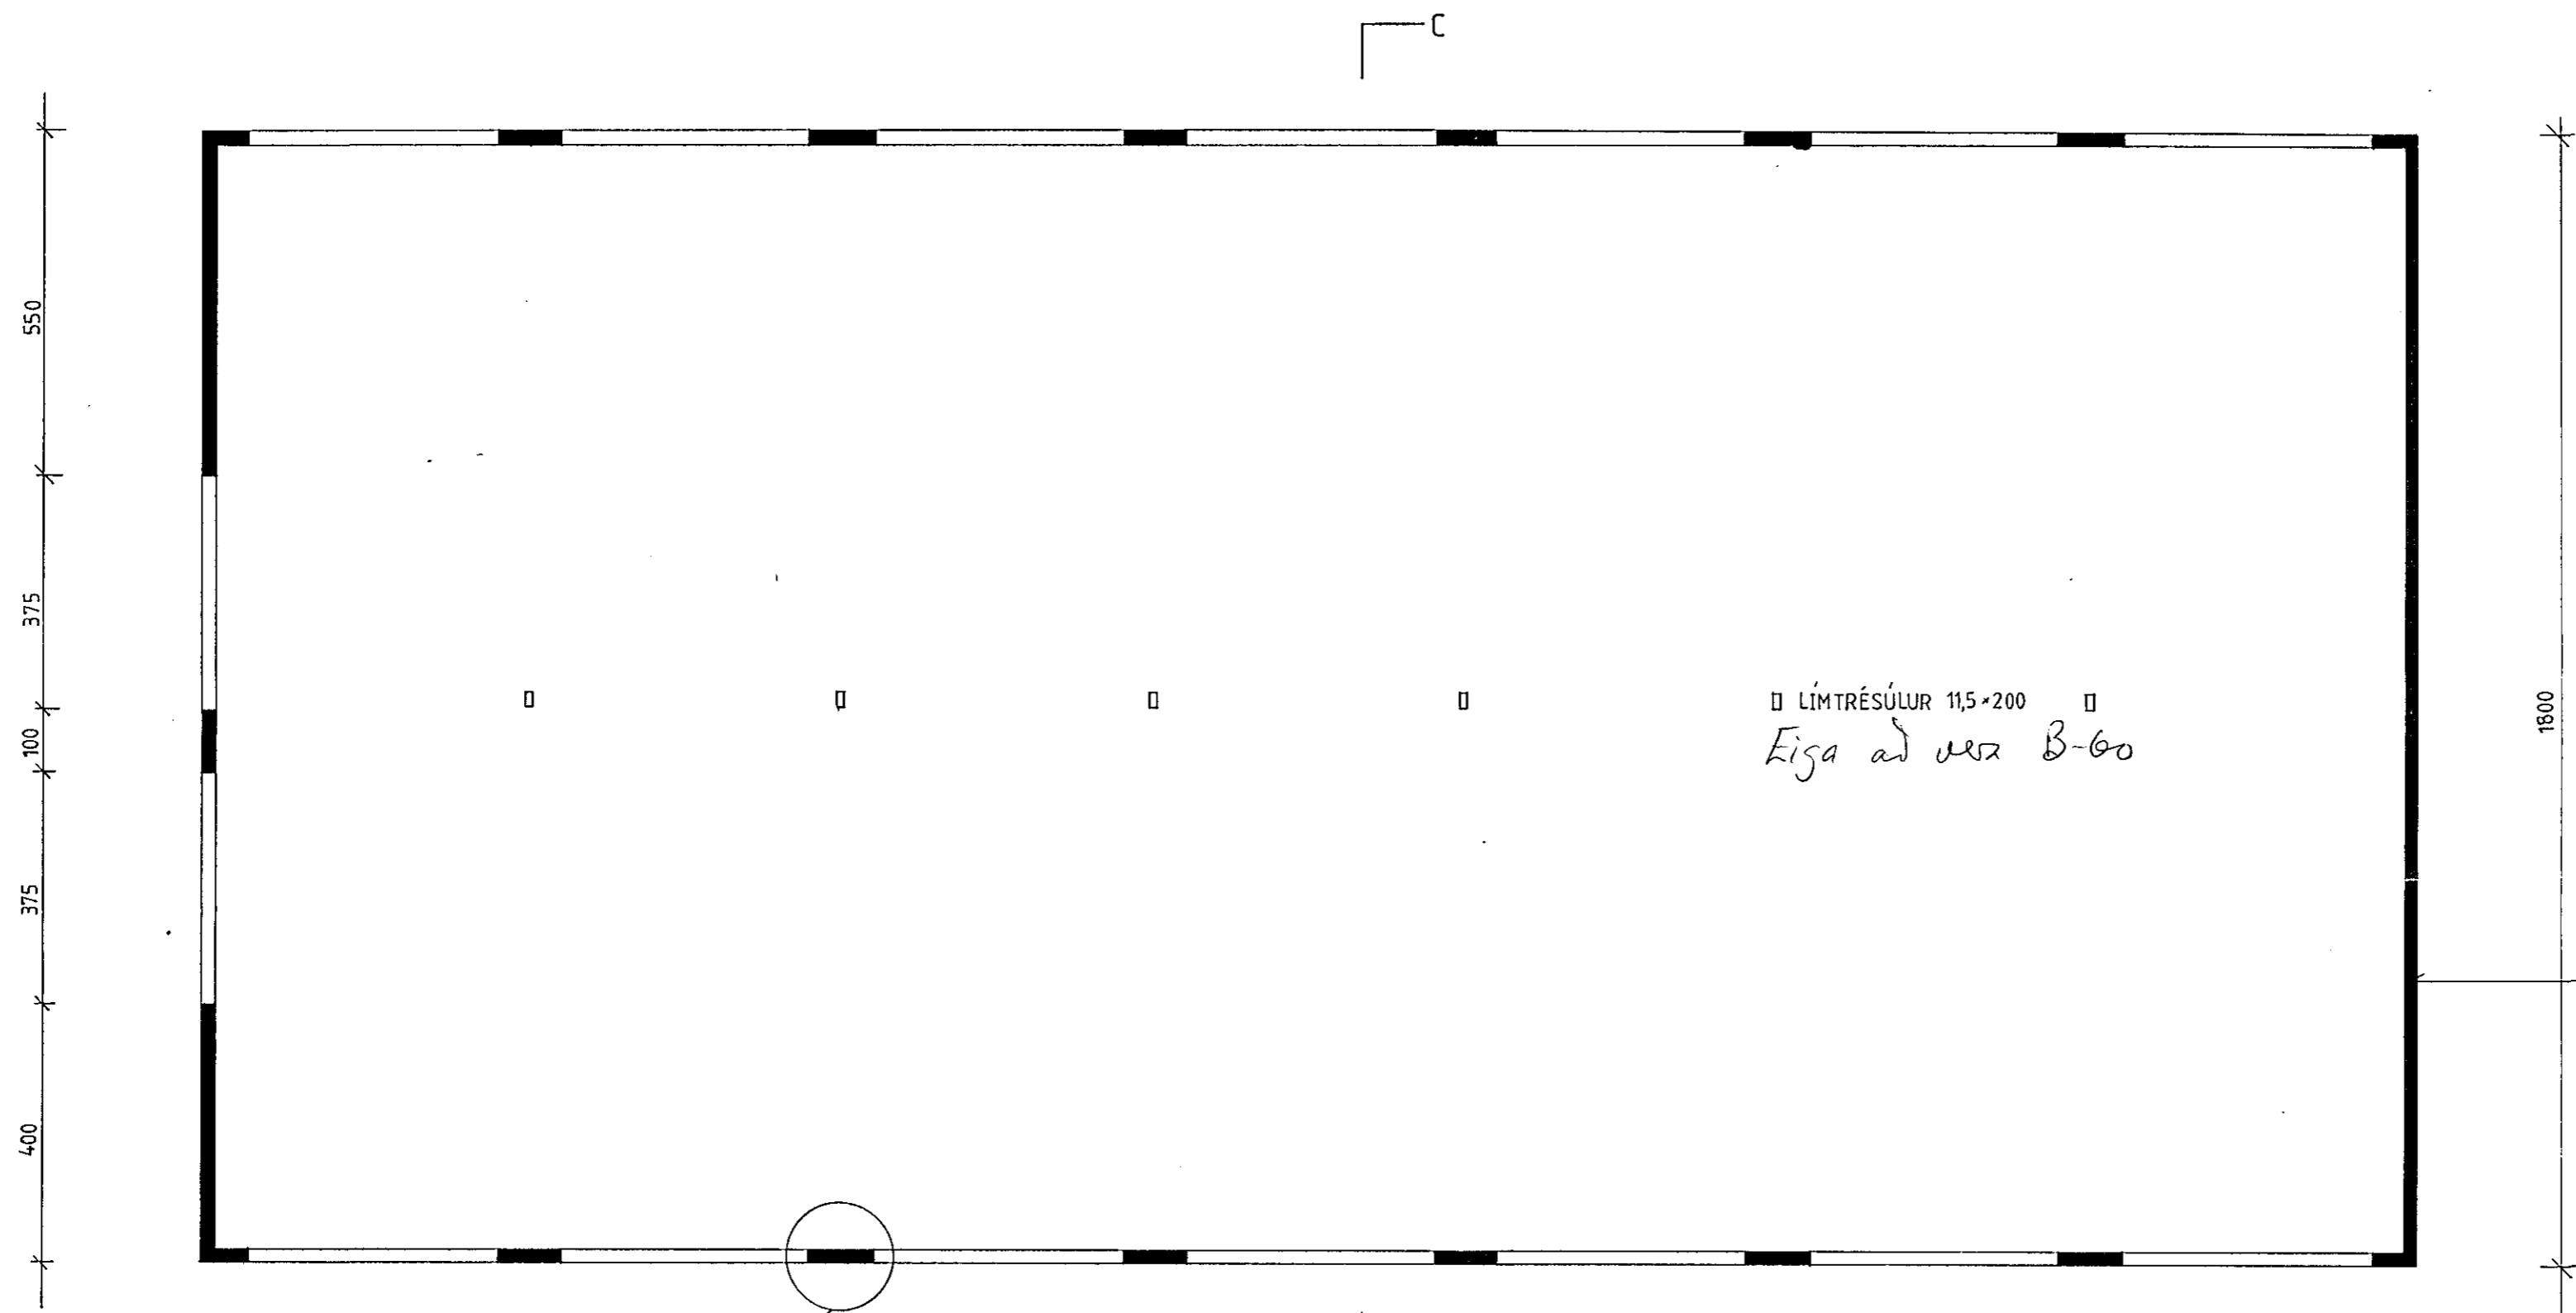

$3540 \times 1800 = 6372 m^2$
 $\times 3,9 = 2485 m^3$

1660-0220-01

Br.	Dags.	Breyting varðar.
Verkfræðipjónusta Guðmundar Óskarssonar Ráðgefandi verkfræðingar Laugavegur 18, Reykjavík. Sími 15945		
22 BÆJARHRAUN 26, HAFNARFIRÐI PRISMA 1. AFANGI MÁLSETNING VEGGJA - SNIÐ O. FL.		
Reykjavík: NOVEMBER 1984		
Teikn: VKO	Kvarði: 1:100	
Reikn: GI	Verk nr.:	Bl. nr.
Ylirt:		1. 04.
Samb:		