


Sampykkt á fundi bygginga-  
ráðs  
refndar þ. 5. 4. 1990

BYGGINGAFULLTRÚINN  
Í HAFNAFIRÐI

Áskilið er samþykkið  
Brennifélagshúsið


HEMILD. SJT Bl. 2

BLAÐ. 5

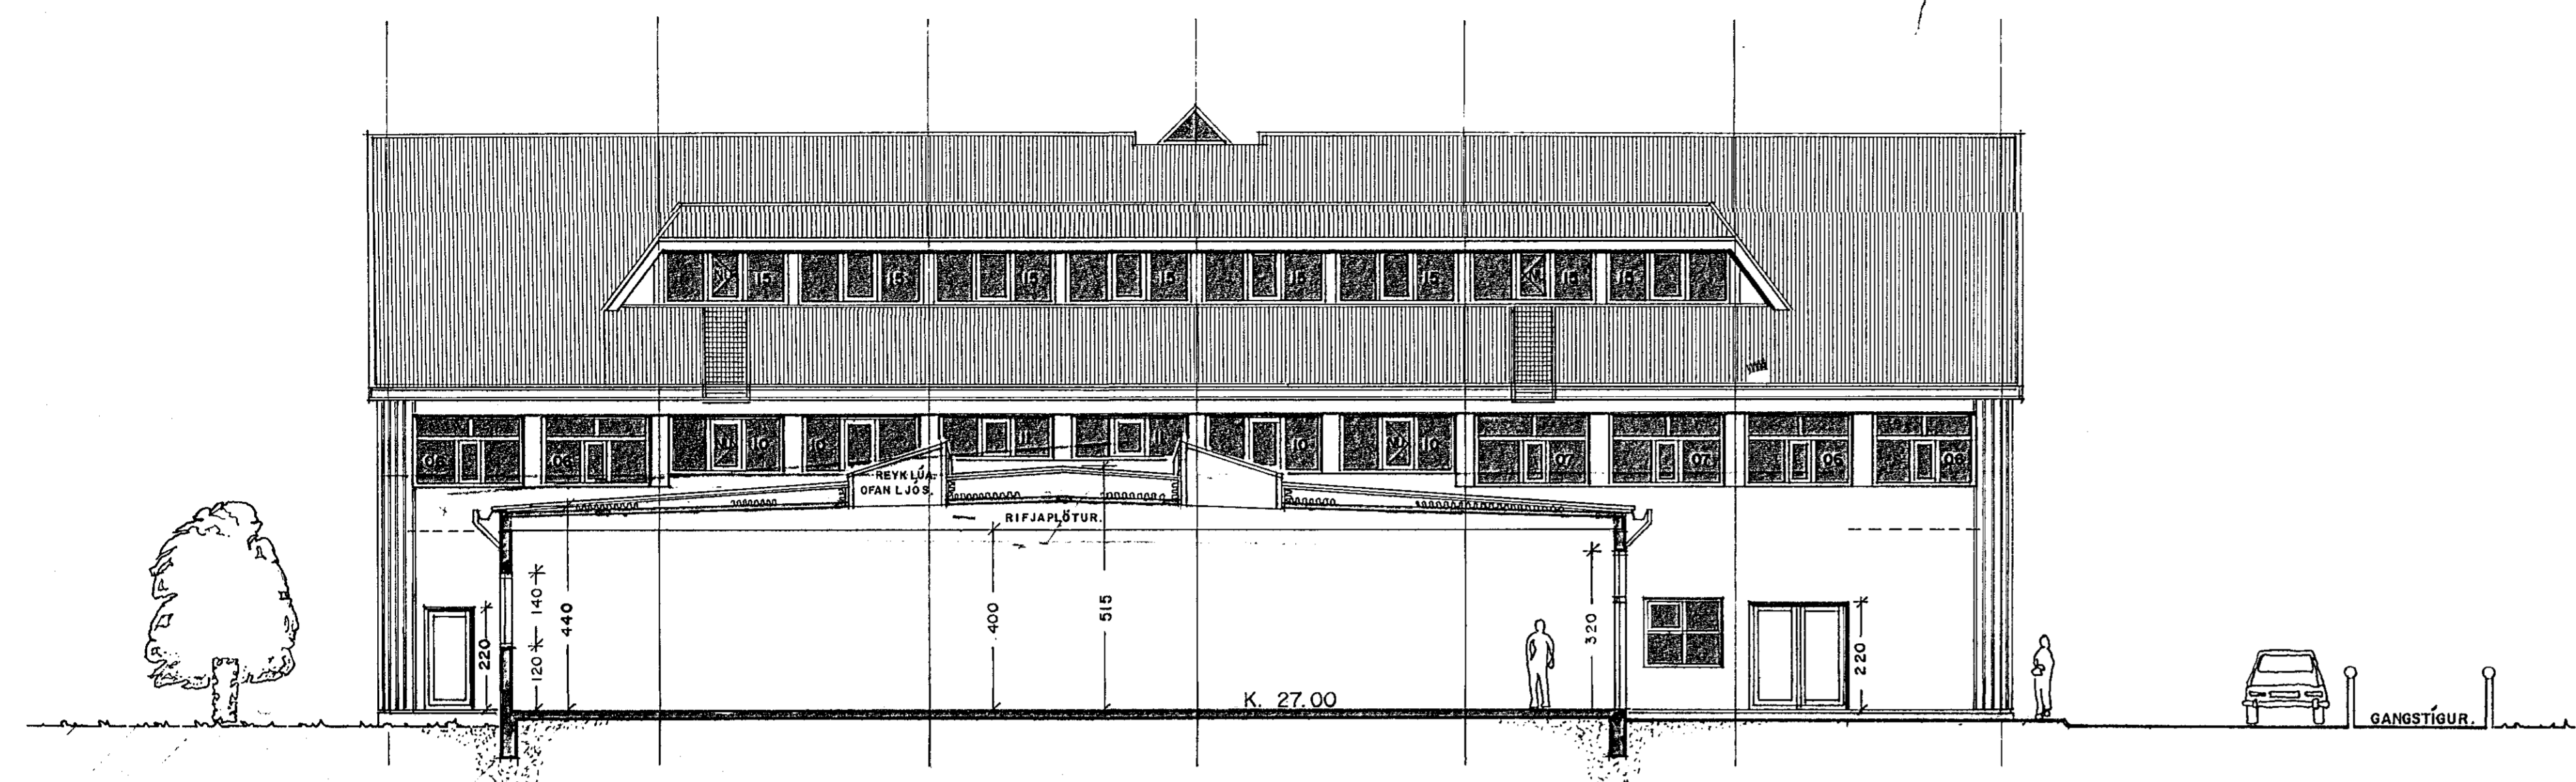


SNEIÐING B.-B. ÚTLIT. AUSTURHLIÐ

BÆTT VÍÐ GLUGGA  
4.-4.-1990

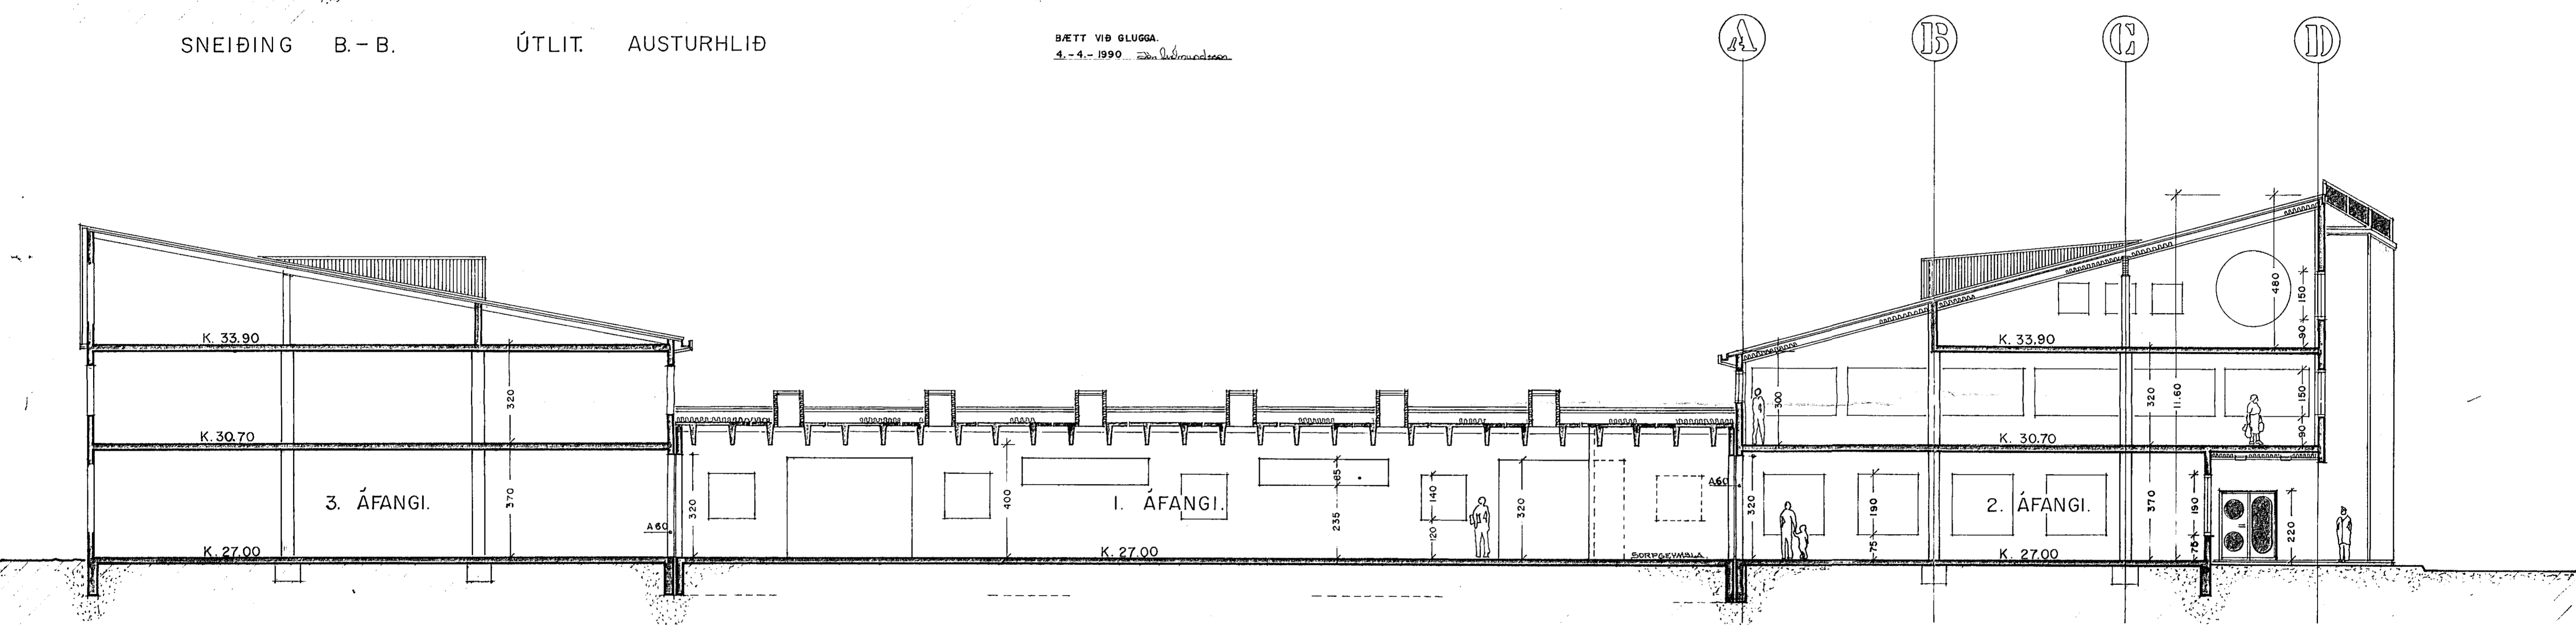

SNEIÐING A.-A.

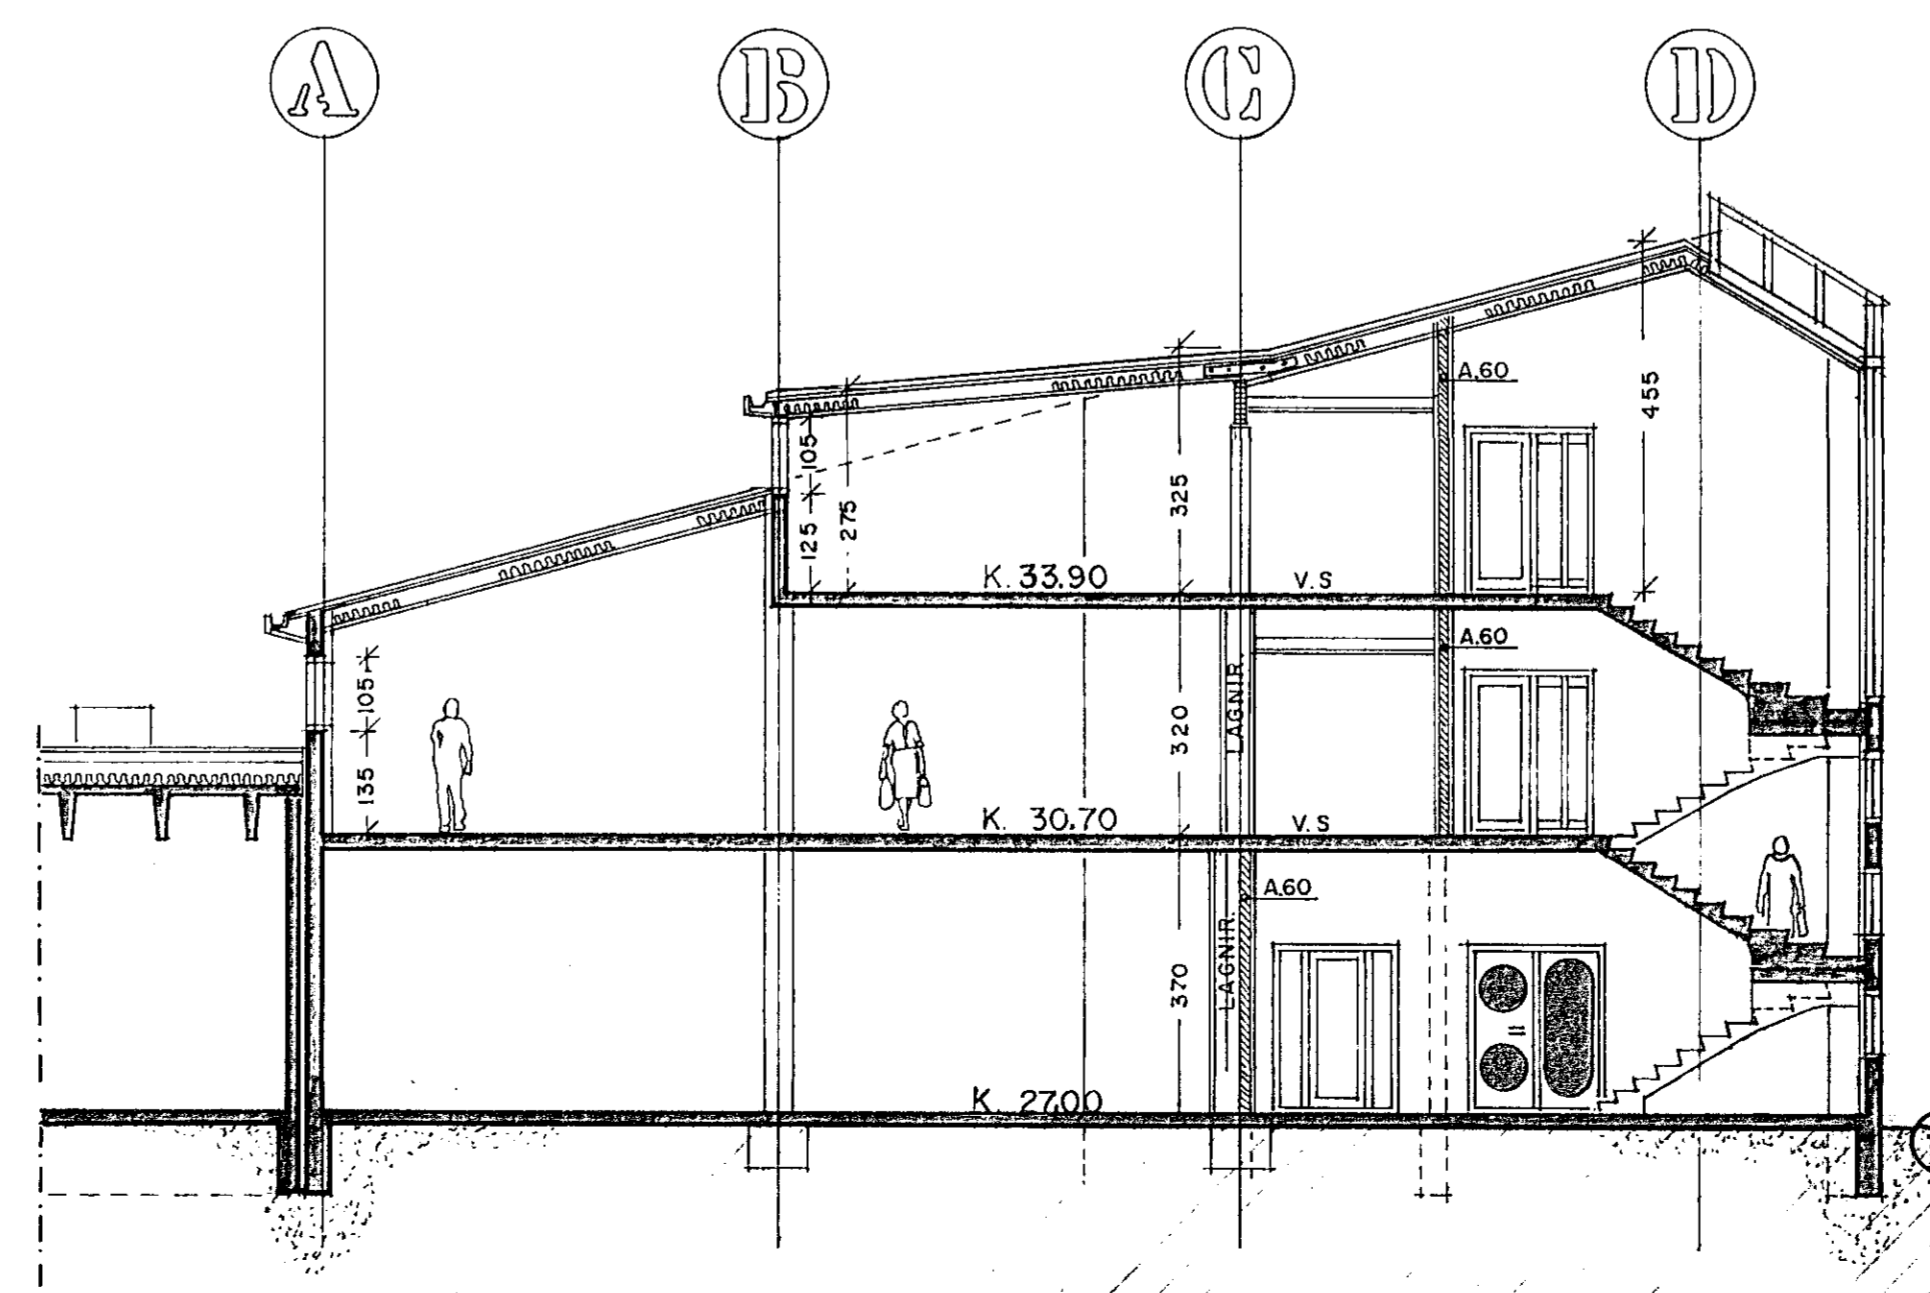

SNEIÐING C.-C.

Brunamálastofnun ríkisins  
SAMPYKKT  
25 APR 1990

Sbr. bréf  
Theodor Arnason

BREYTT LOFTHÆÐ 6.-11.-83

B/EJARHRAUN 4 - KAPLAHRAUN 3 HAFNAFIRÐI

VERK. NR. 011      ARKITEKT JÓN GUÐMUNDSSON  
TEIKN. NR. 05      MIKLUBRAUT 58 RVÍK. SÍMI. 13834  
DAGS. 9.-3.-83 MÁL. 1:100      BREYTT. 3.-11.-83

SAMP Jón Guðmundsson