

Samþykkt á fundi bygginga-
ráðs nr. 5/14 1990


BYGGINGAFULLTRÚINN
Í HAFNAFIRÐI

ÁSKILIÐ ER SAMÞYKKT
BRUNAMÁLSTÖÐUN RÍKISINS
FRIÐRÚM 71 FJÓLDUR BILSTADUR

Áskilið er samþykkt
Brunamálstjórnun ríkisins

BLAÐ. 2

LÓÐARMÓRK.

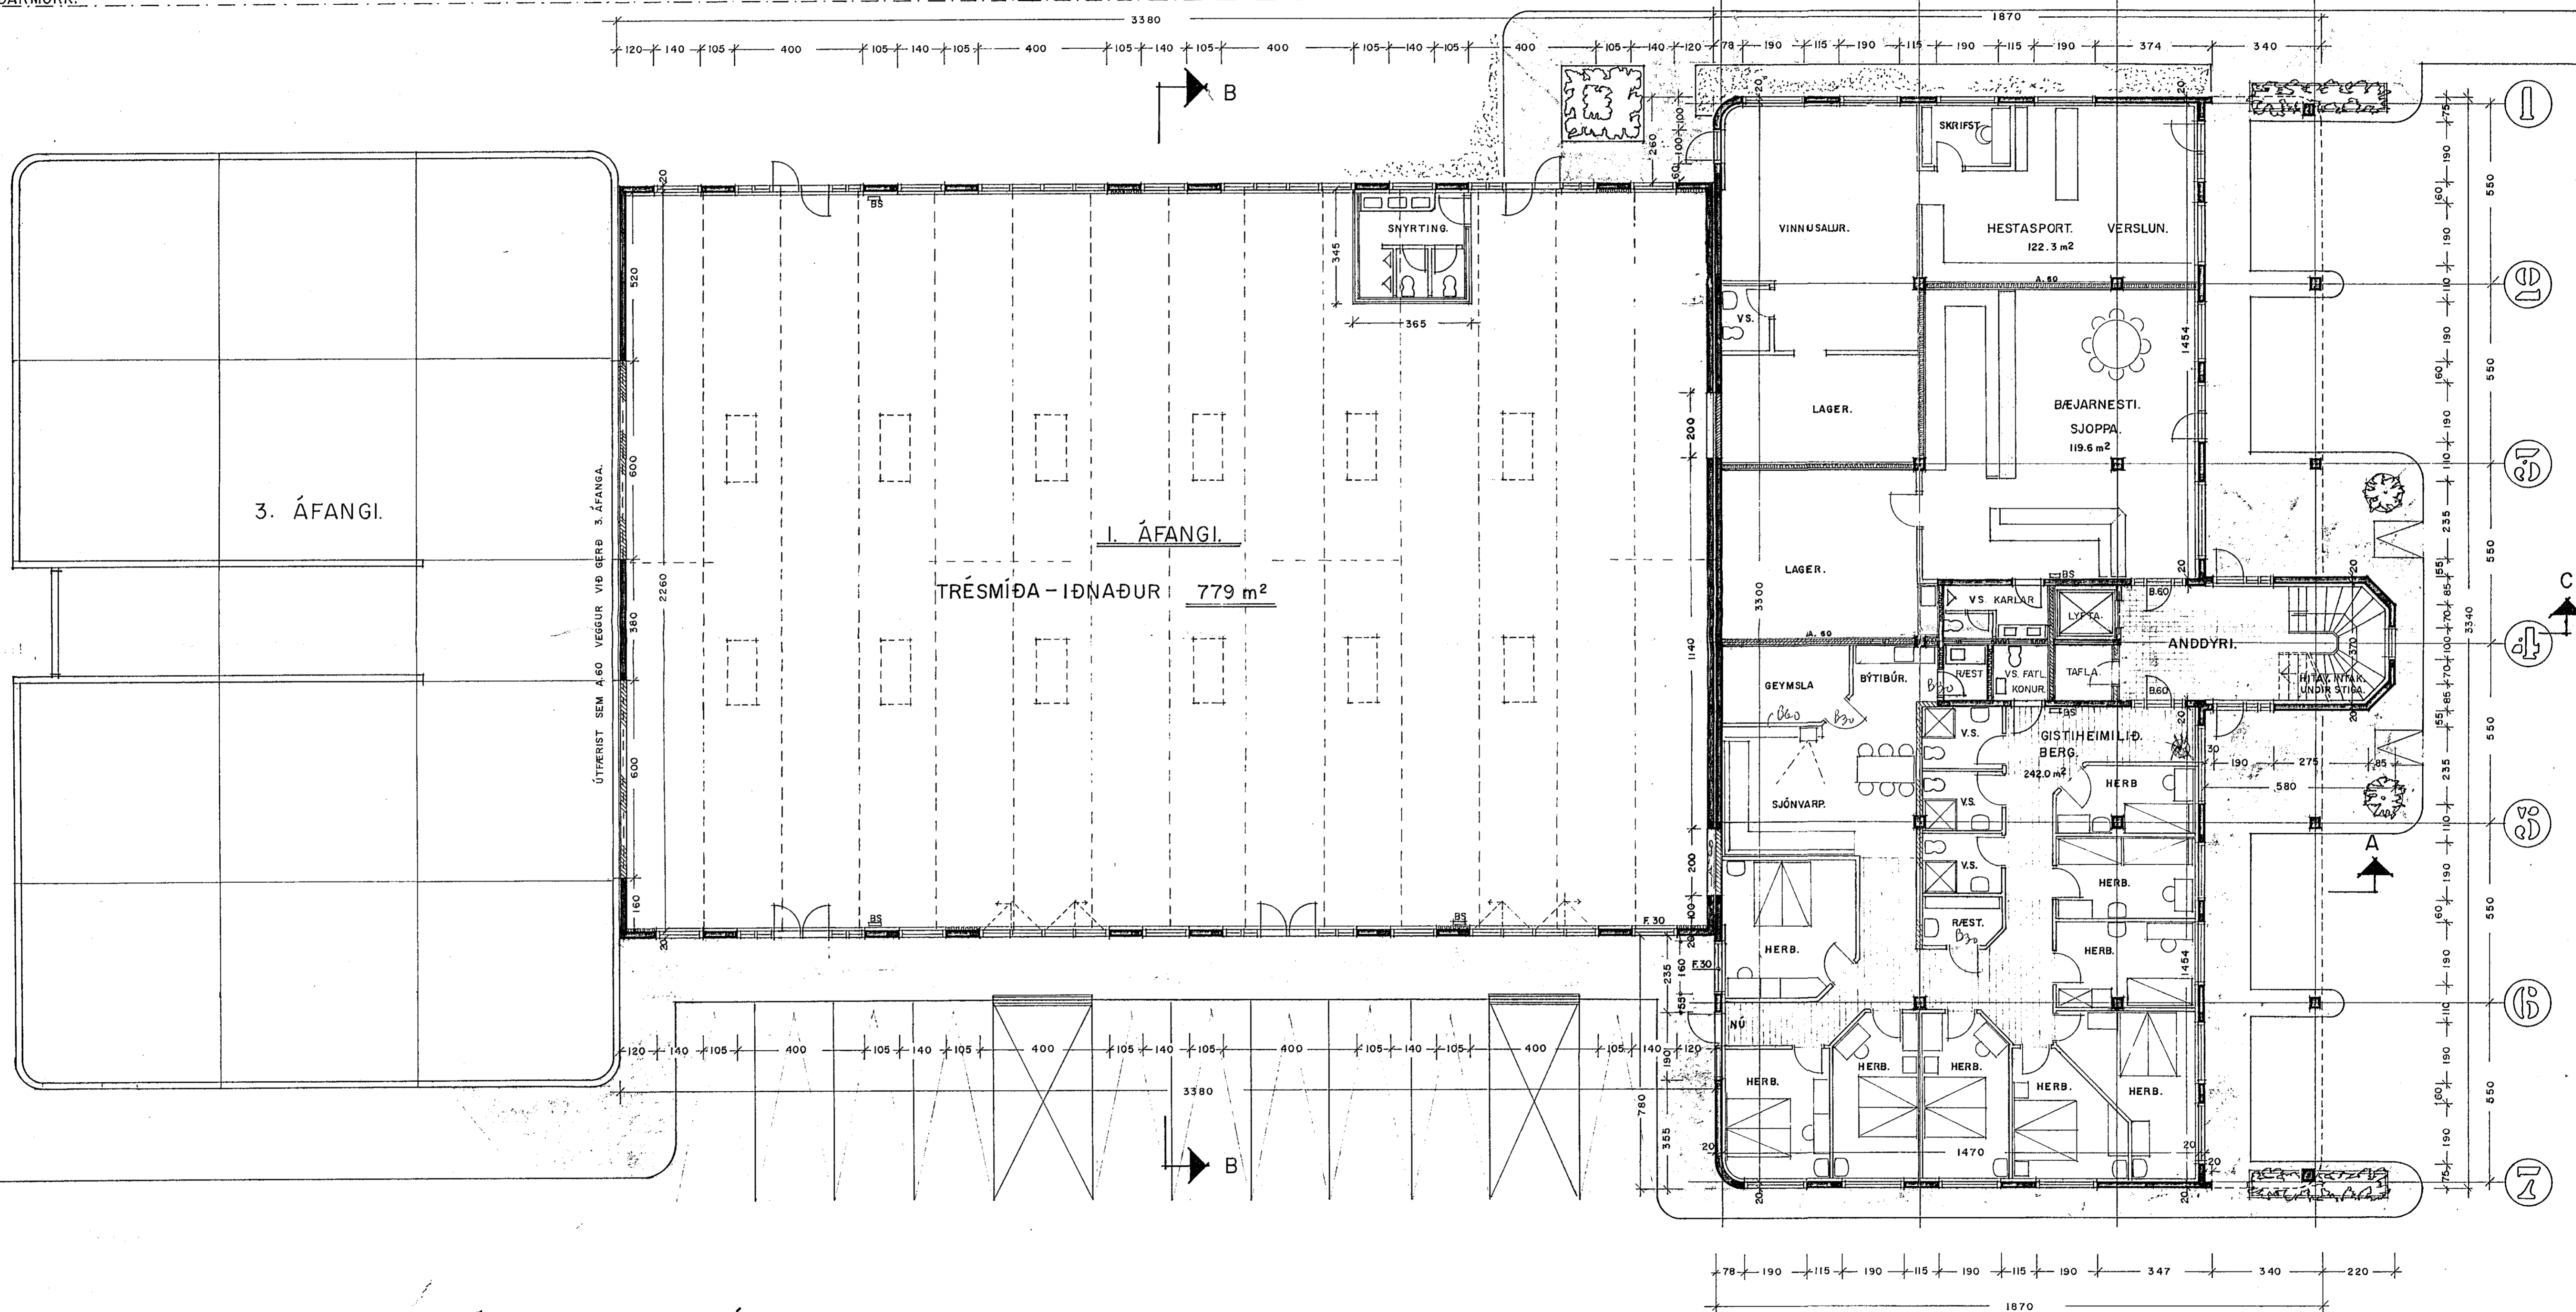

GRUNNMYND I. HÆÐ.

I. ÁFANGI 779m² 2. ÁFANGI 533m²

GANGSTÍGUR 3,0m

SKÝRINGAR VEGNA GISTIHERBERGJA I. HÆÐ : HÖFUNDIR AF INNRA SKIPULAGI ER LOVISA CHRISTIANSE
ALLIR INNVEGGIR SKULU VERA A. 60 ALLAR HURÐIR B. 30
Breytt 4.-4.-1990 Dan Árnason

25 APR 1990

BREYTT 6.-11.-83

LÓÐARMÓRK.

BÆJARHRAUN 4 - KAPLAHRAUN 3 HAFNAFIRÐI

VERK NR. 011 ARKITEKT JÓN GUÐMUNDSSON
TEIKN NR. 02 MIKLUBRAUT 58 RVÍK. SÍMI. 13834

DAGS 9-3-83 MÁL. 1:100 BREYTT 6-11-83 27-9-86

SAMP. Jón Guðmundsson