



TYRIR BREYTINGU

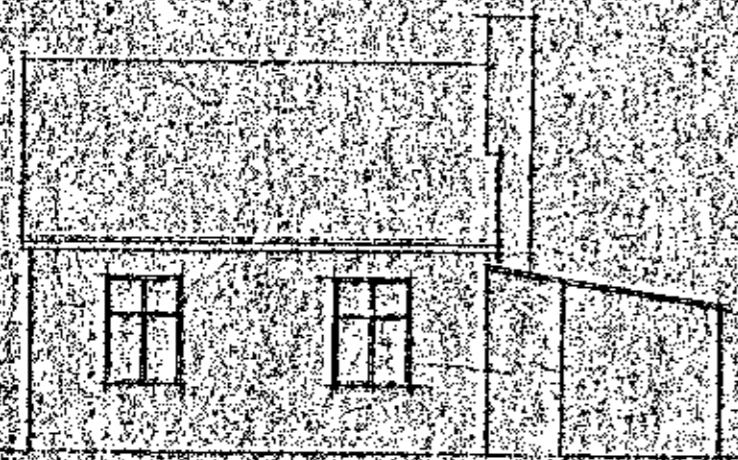

VESTUR

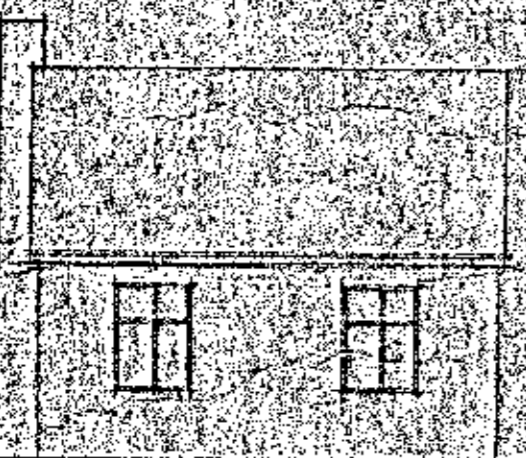


AUSTUR




SVIÐ




ÞUDUR

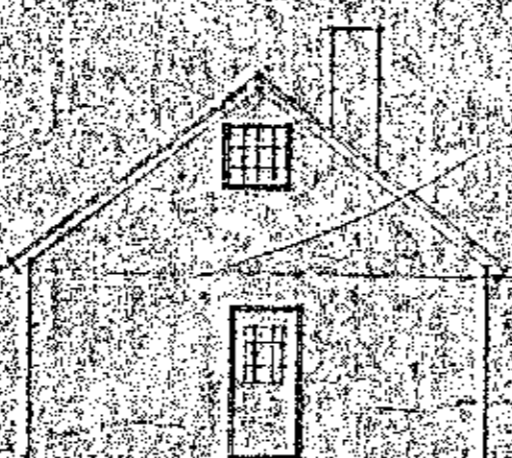

NOÐUR

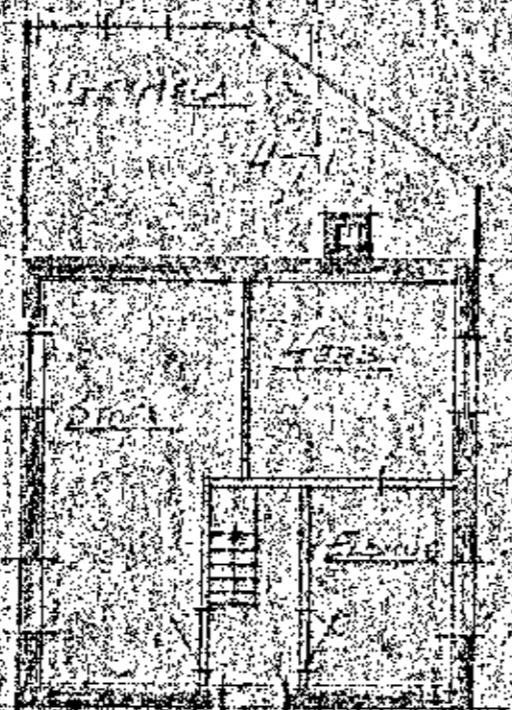

GRUNNMYND
LINES

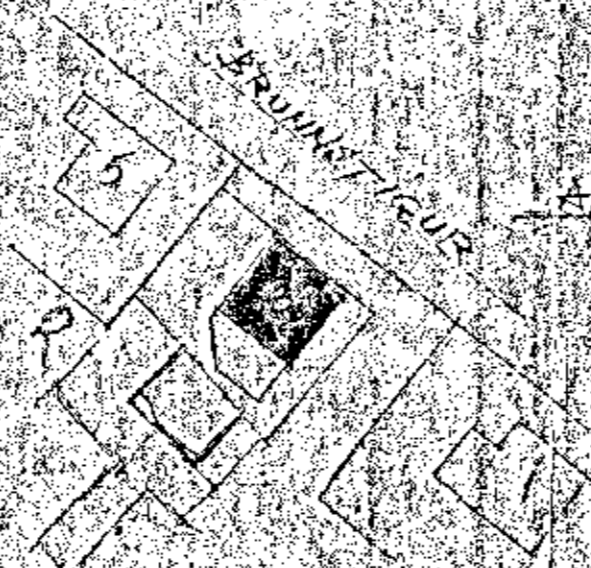


BRUNNSTEIGUR

AF GRUNNMYND
1:500


EFTIR BREYTINGU




VESTUR

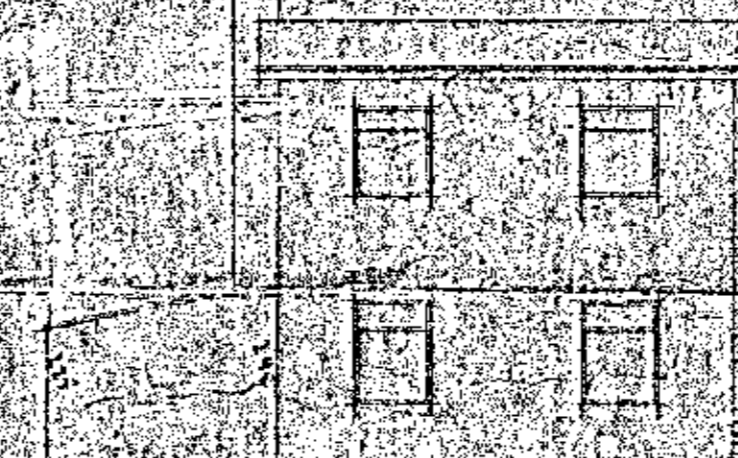

AUSTUR

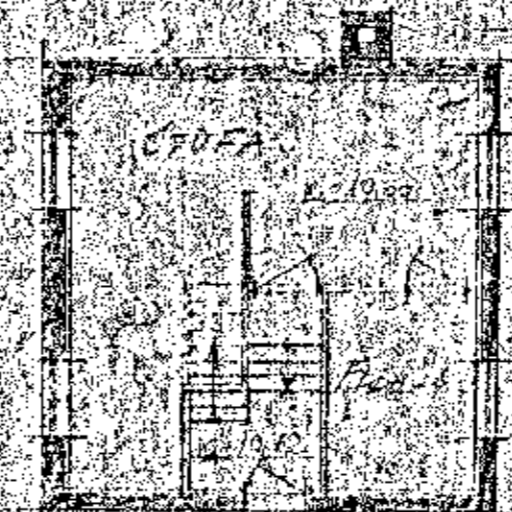


LINES

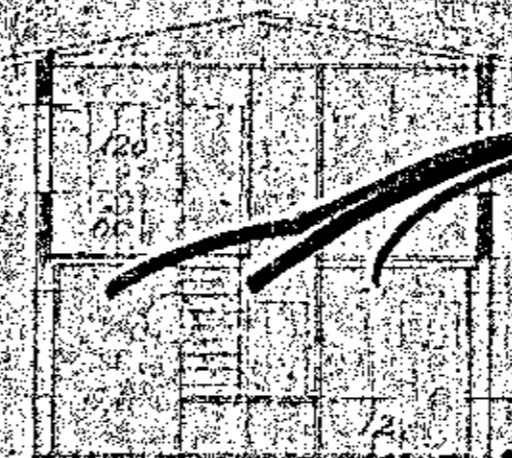


SVIÐ 0-20


STIEKKUN 1:61.13

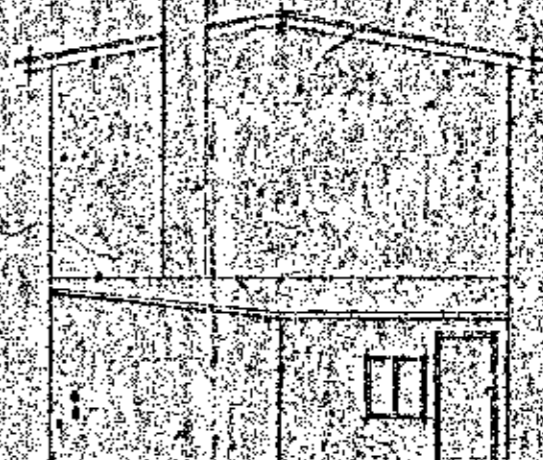

ÞUDUR

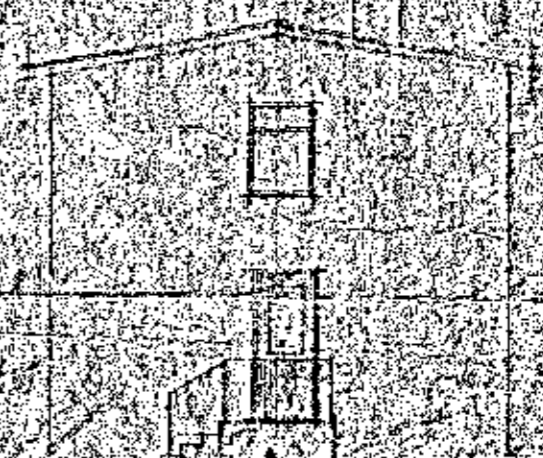

NOÐUR

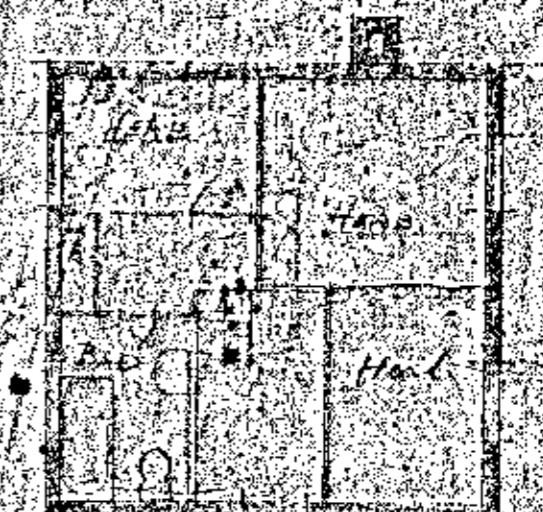

BRUNNSTEIGUR 3
BREYTING



1768
Lina