




FYRIR BREYTINGU.

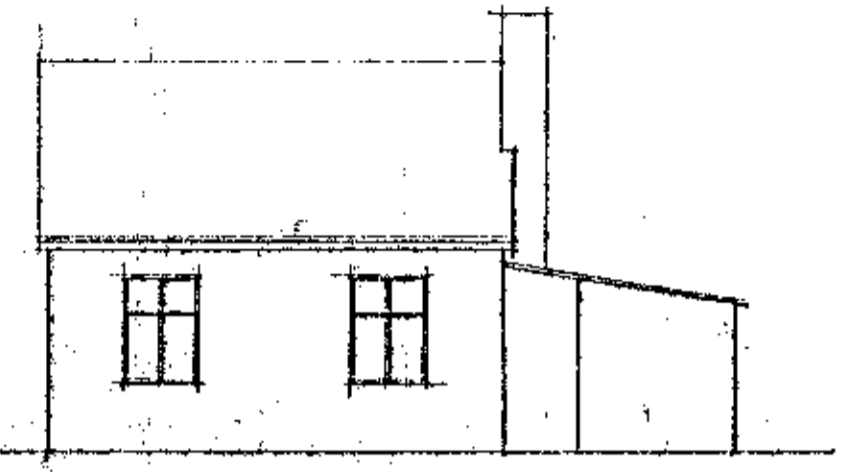


VESTUR

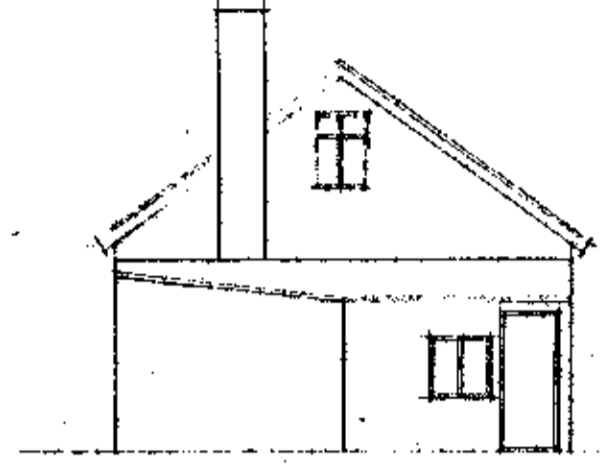


SUÐUR

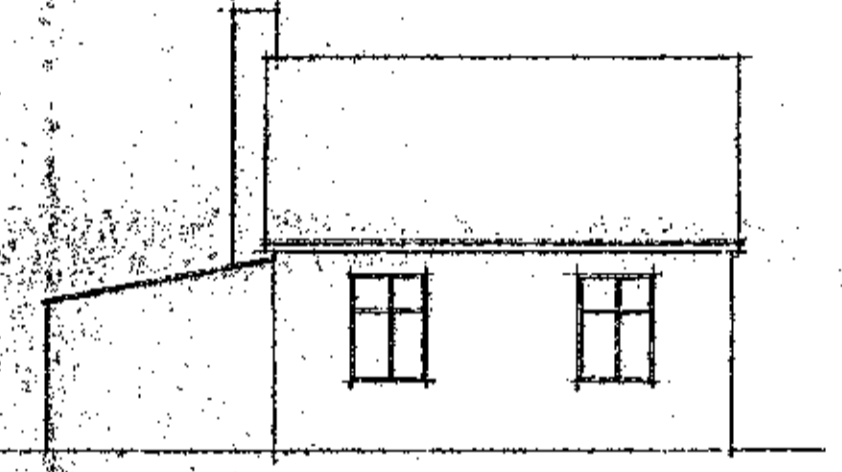


AUSTUR

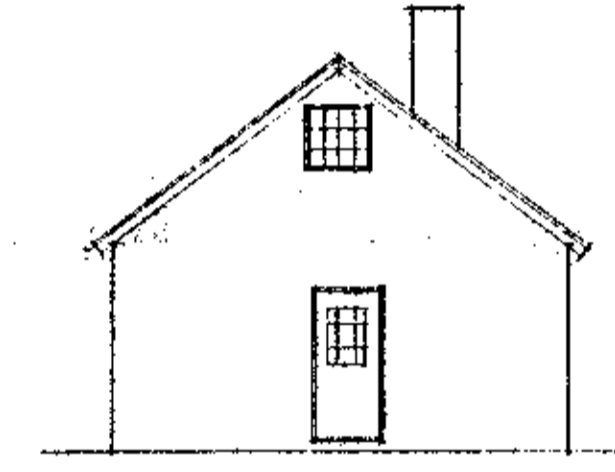


NORÐUR

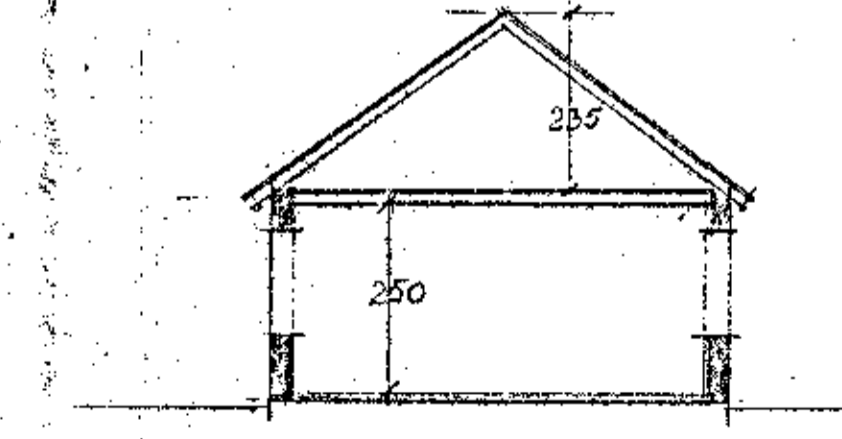


SNID

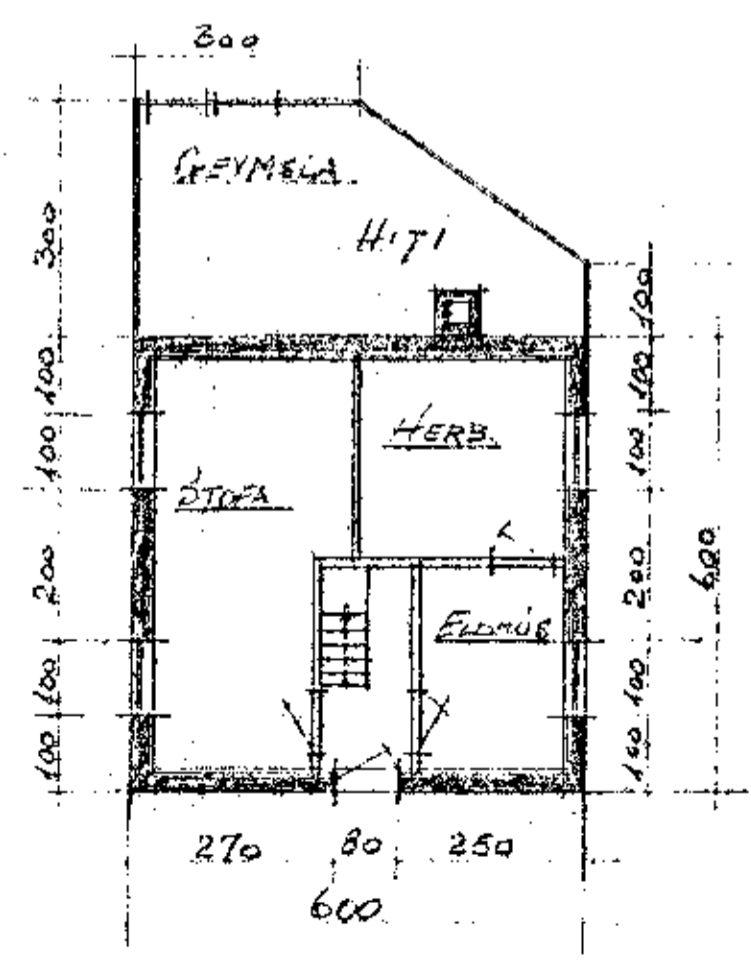


GRUNNMYN
1. HÆÐ.

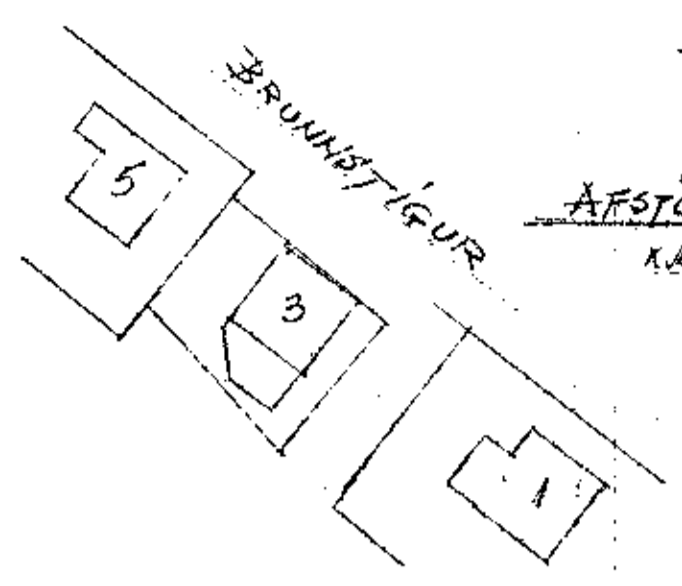


AFSTÖÐUMYND.
KVAÐI 1:500

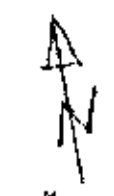


EFTIR BREYTINGU.
STÆKKUN 61.0 M³

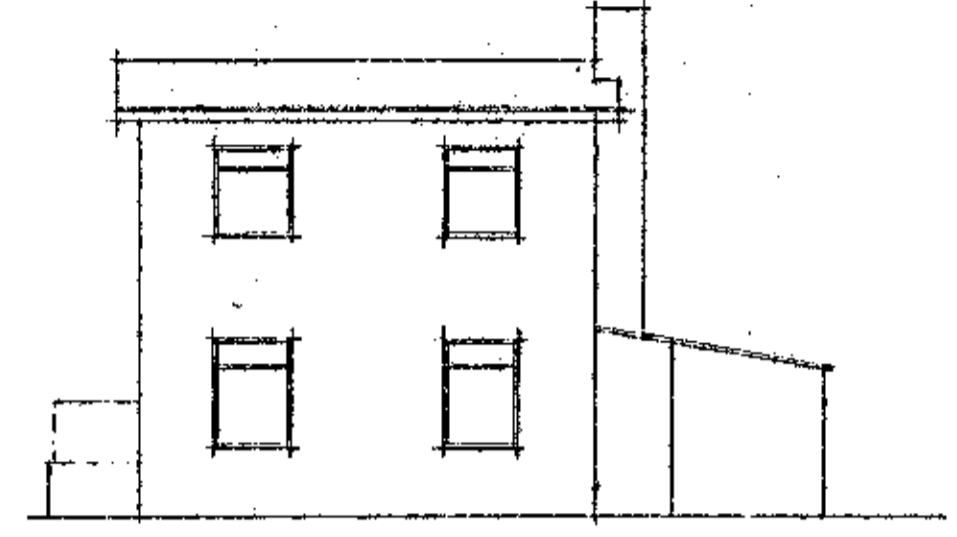


VESTUR

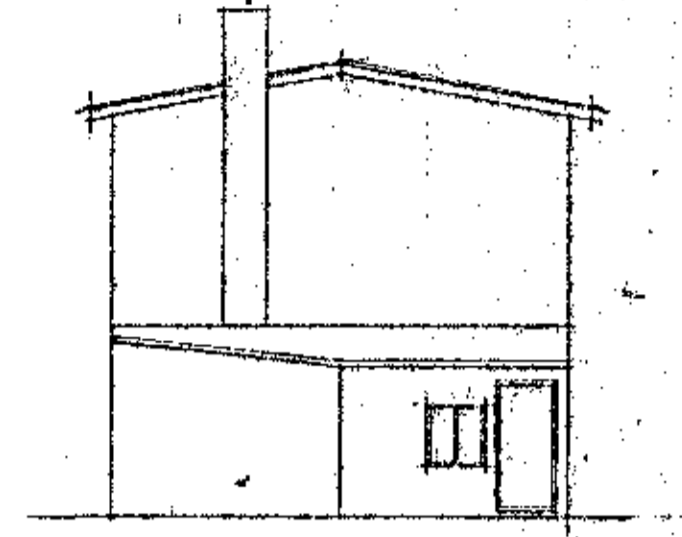


SUÐUR

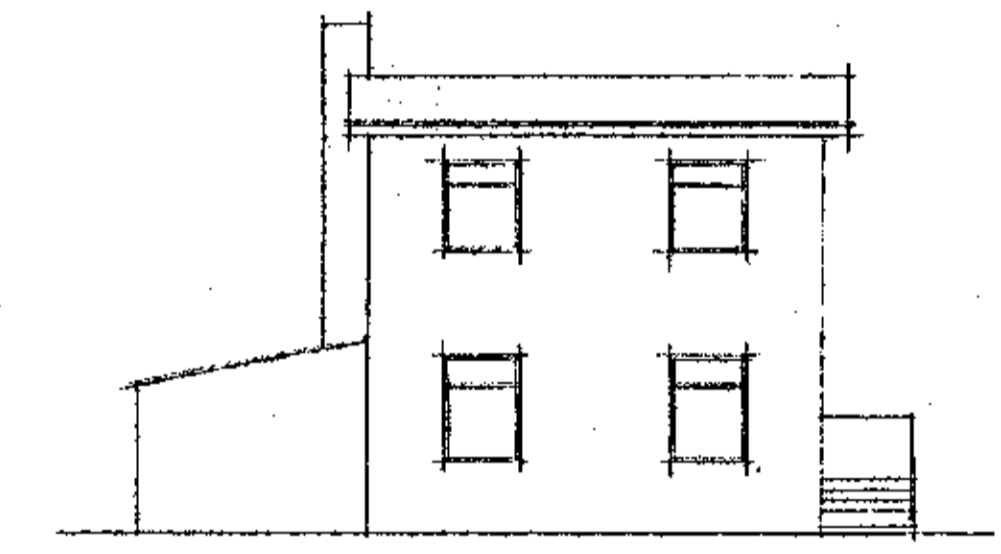

AUSTUR

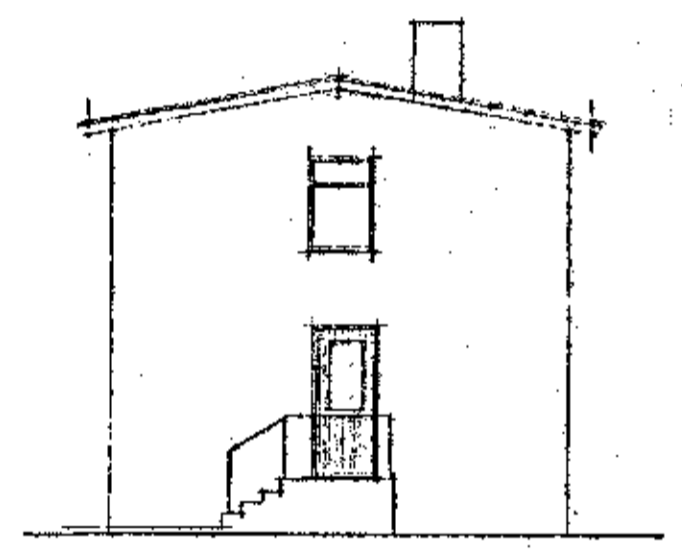


NORÐUR

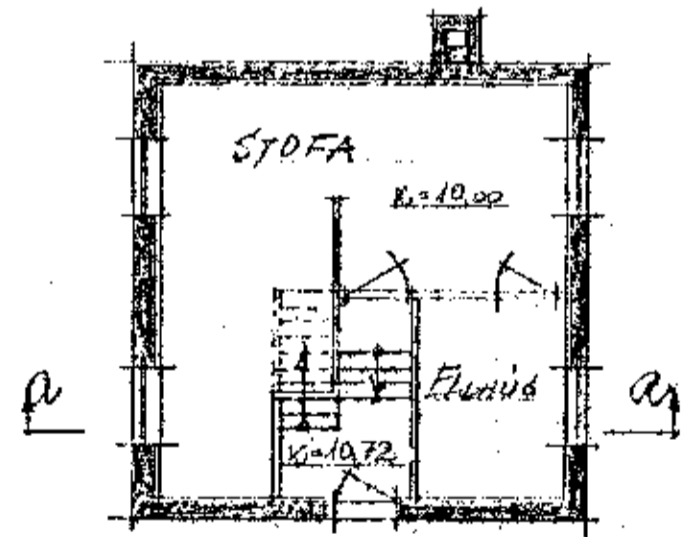


1. HÆÐ.

KVAÐI 1:100

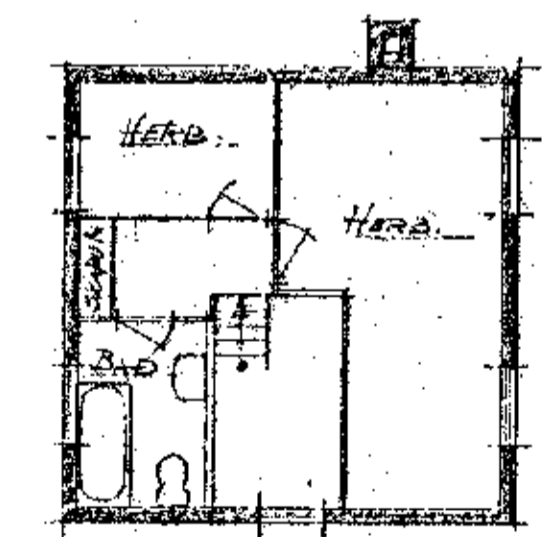

2. HÆÐ

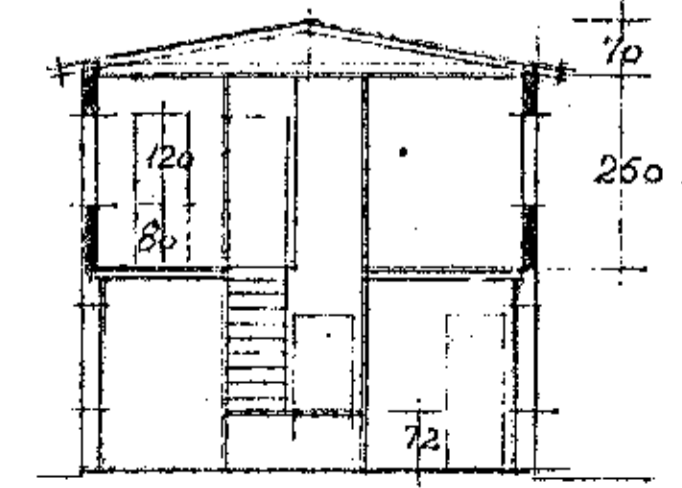

SNID a-a

Samþykkt á fundi bygginga-
ráðsins p. 17. 4. 1968
BYGGINGAFULLTRÚINN
Í HAFNARFIRÐI
F. Sigurðsson

BRUNNSTIGUR 3.
BREYTING
Hafnarfirði í apríl 1968
Ráðgjafi Sigurðsson F.T.E.L.