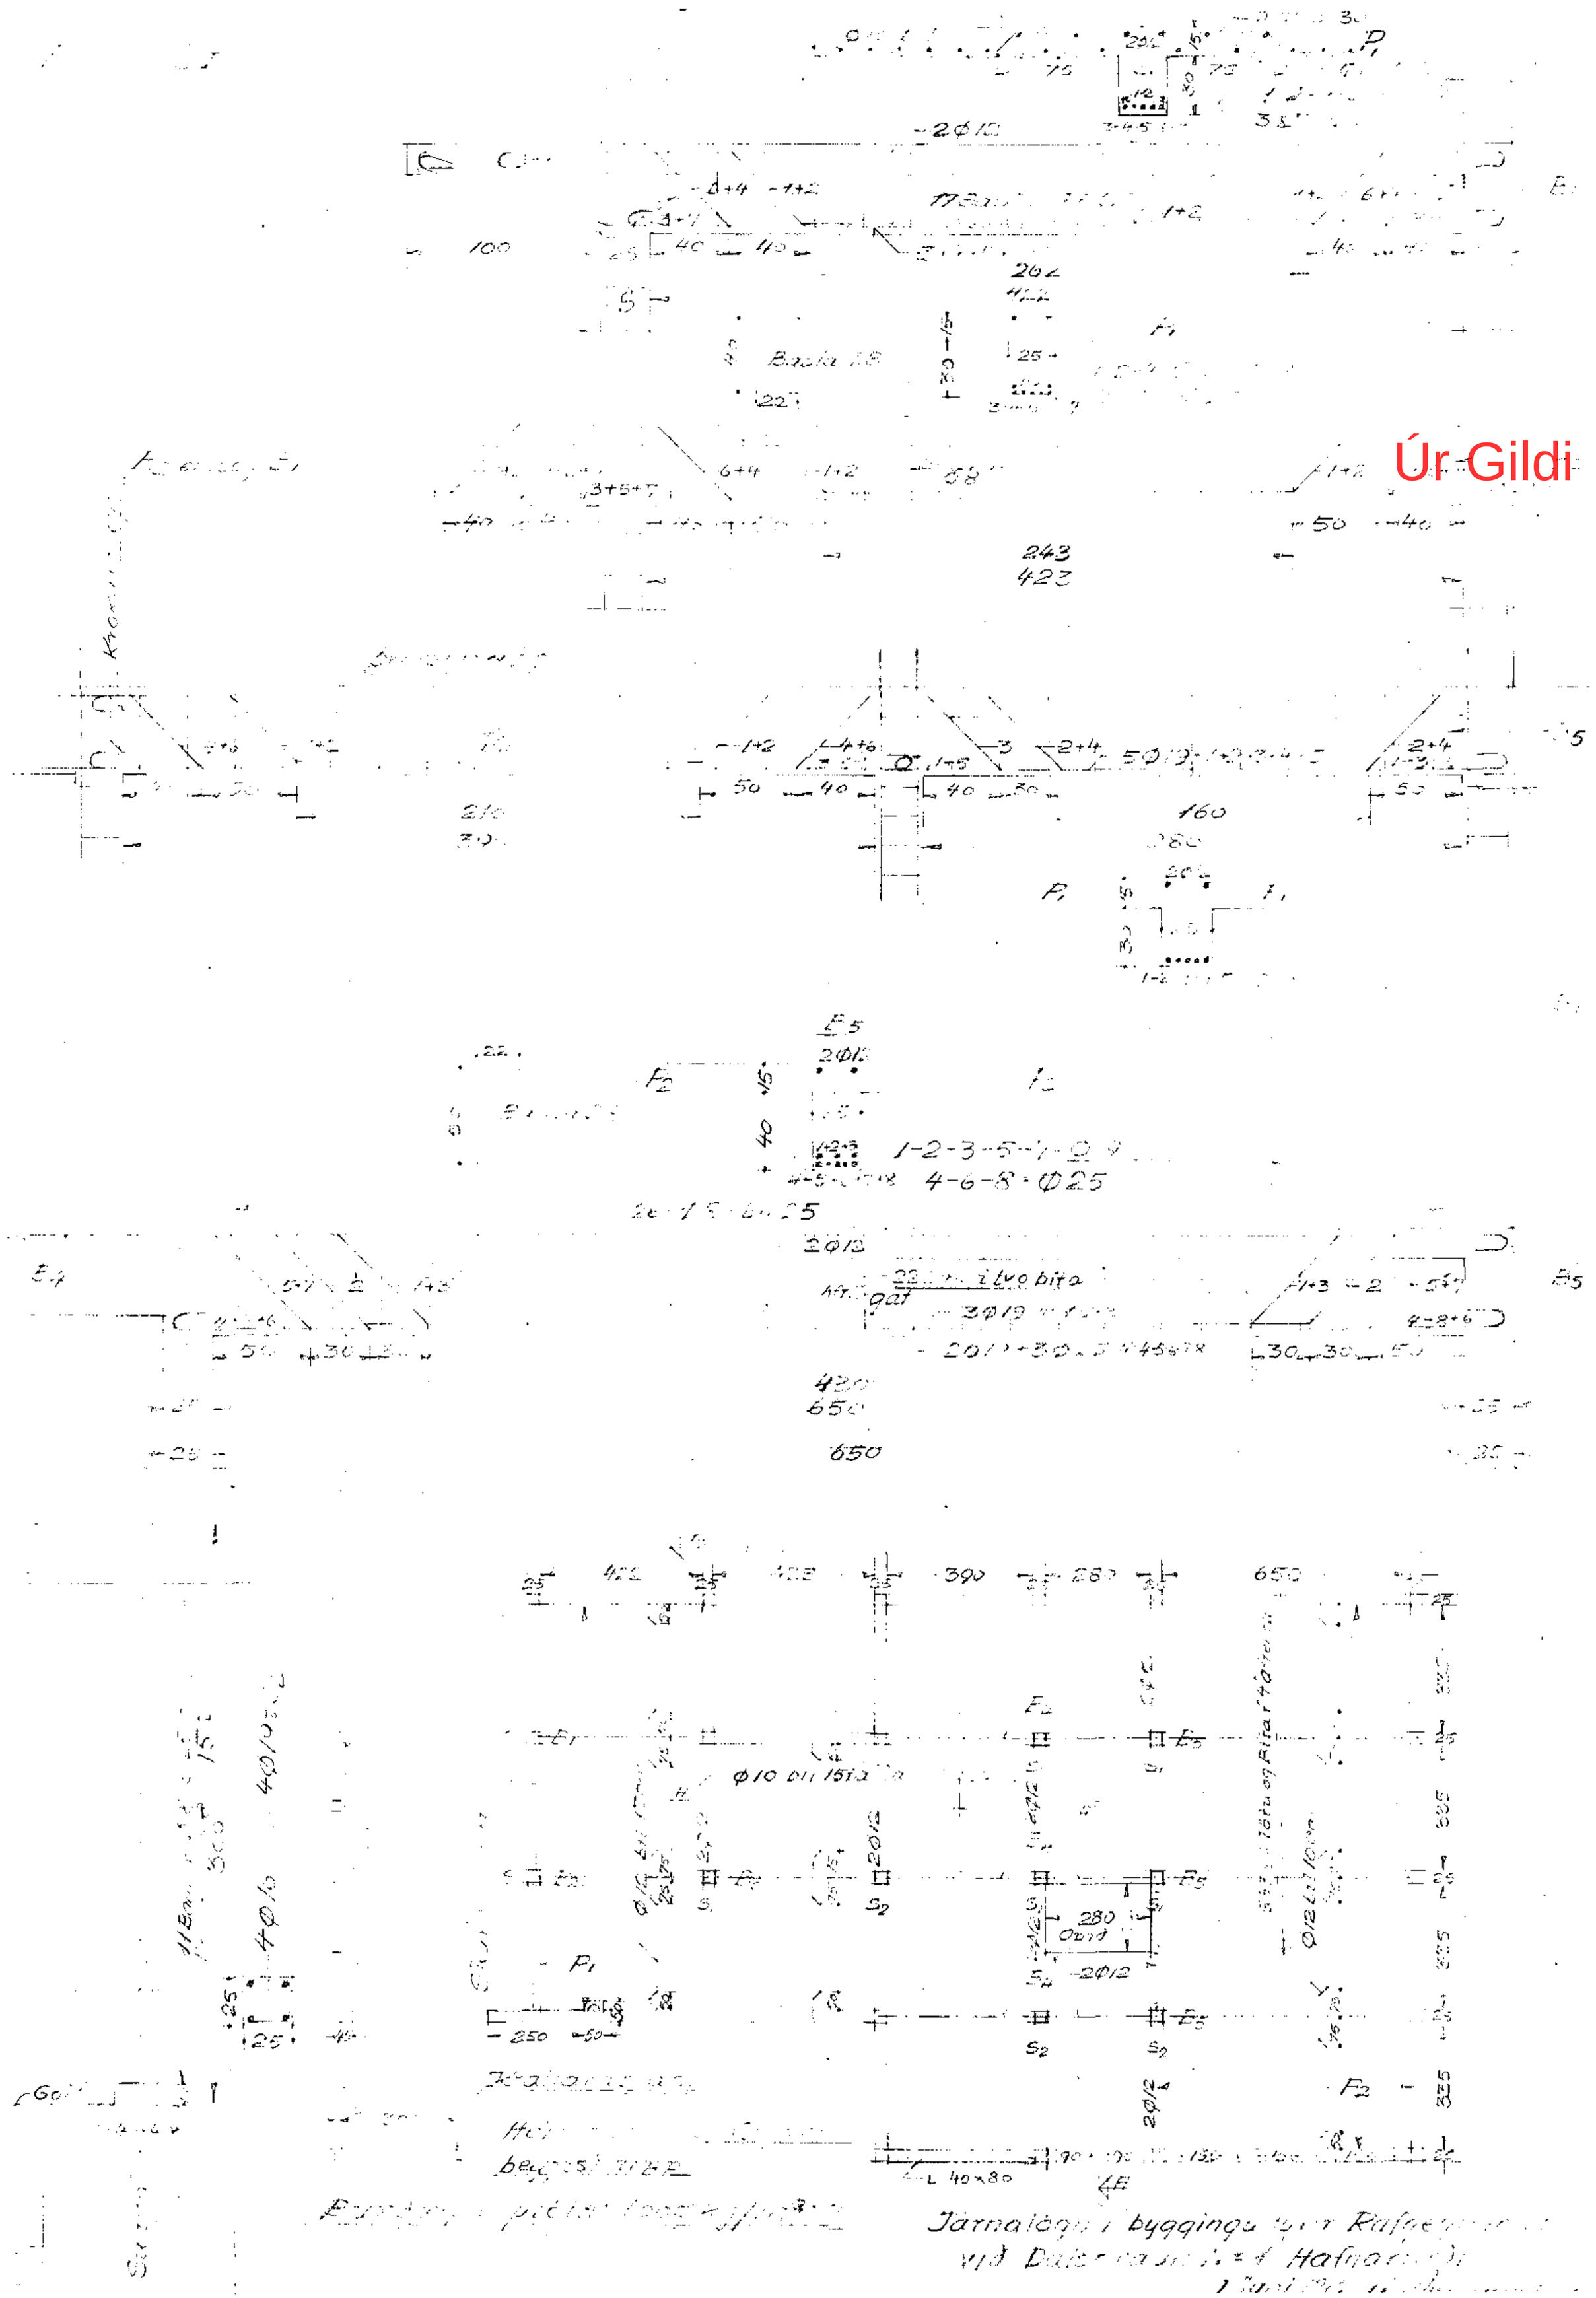
Úr Gildi