



19/5'88  
 Súp og pasta eldir  
 fullnaðarsteypan.  
 tekni Jóns - bóla  
 skipulegsnotuð frá 9.p.m.  
 [Signature]

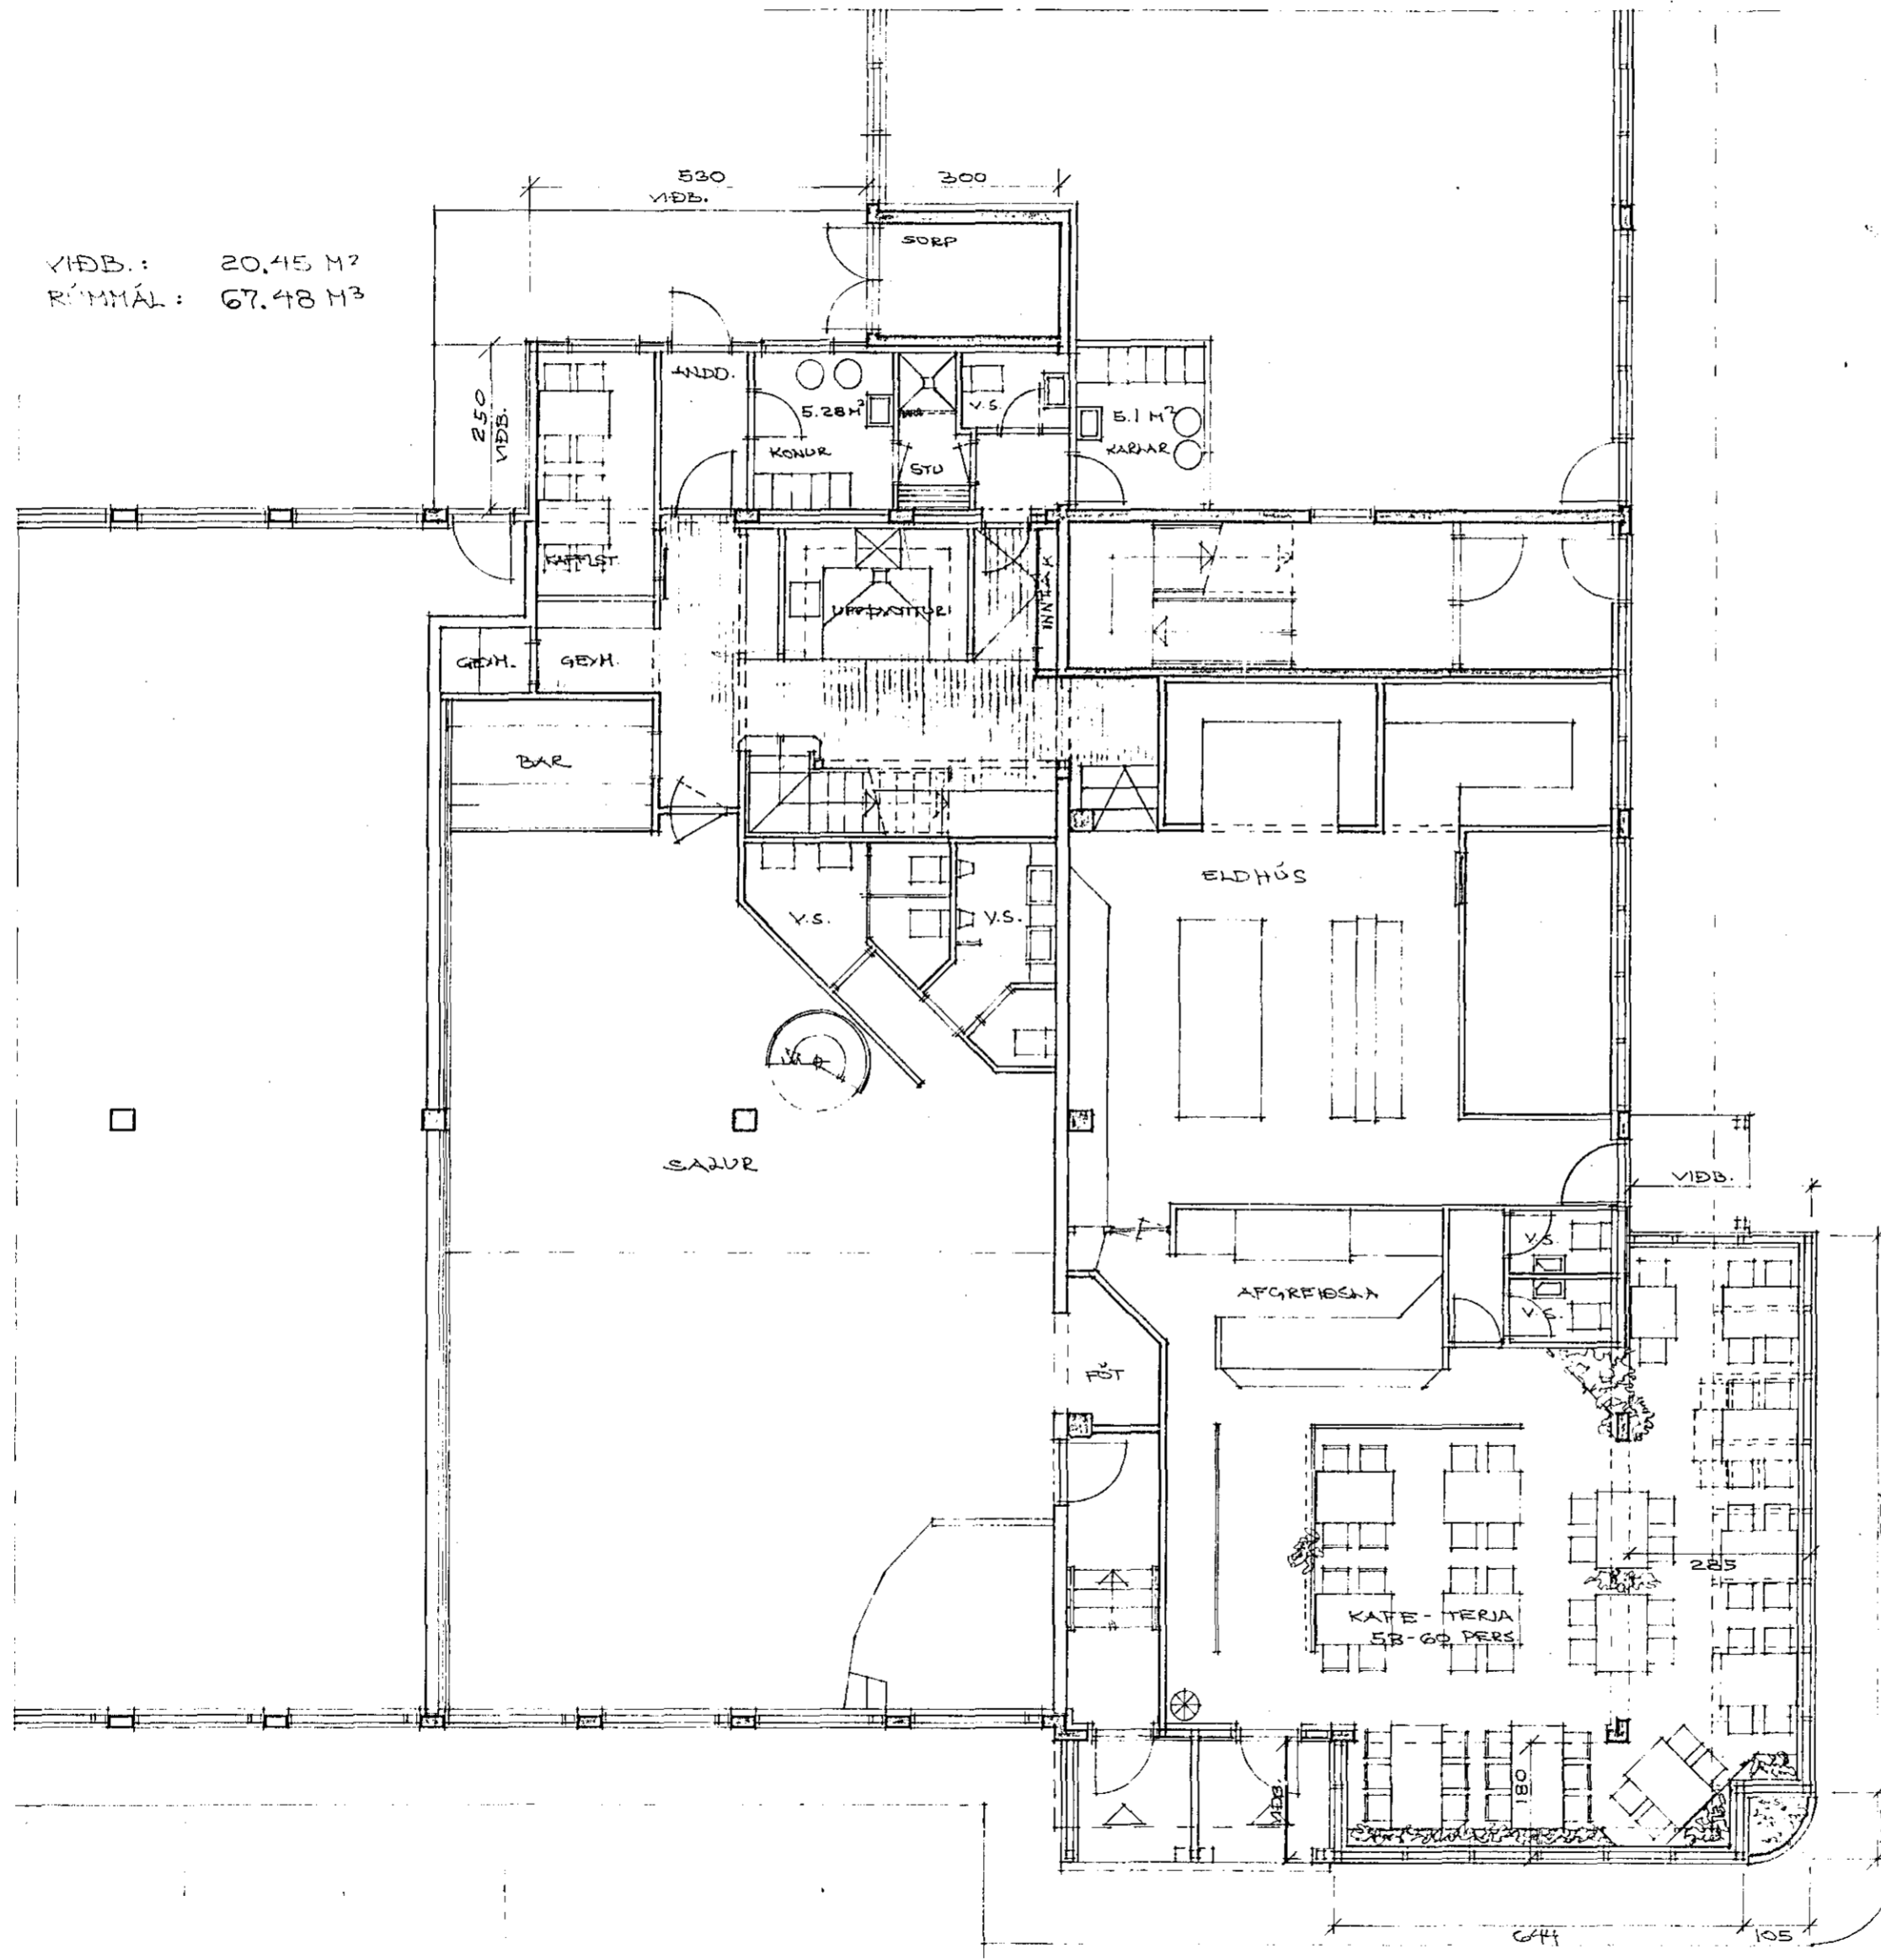

VÍÐB.: 20,45 M<sup>2</sup>  
 RÚMMÁL: 67,48 M<sup>3</sup>

VÍÐB.: KAFFE-TERIA = 37,99 M<sup>2</sup>  
 RÚMMÁL = 99,28 M<sup>3</sup>

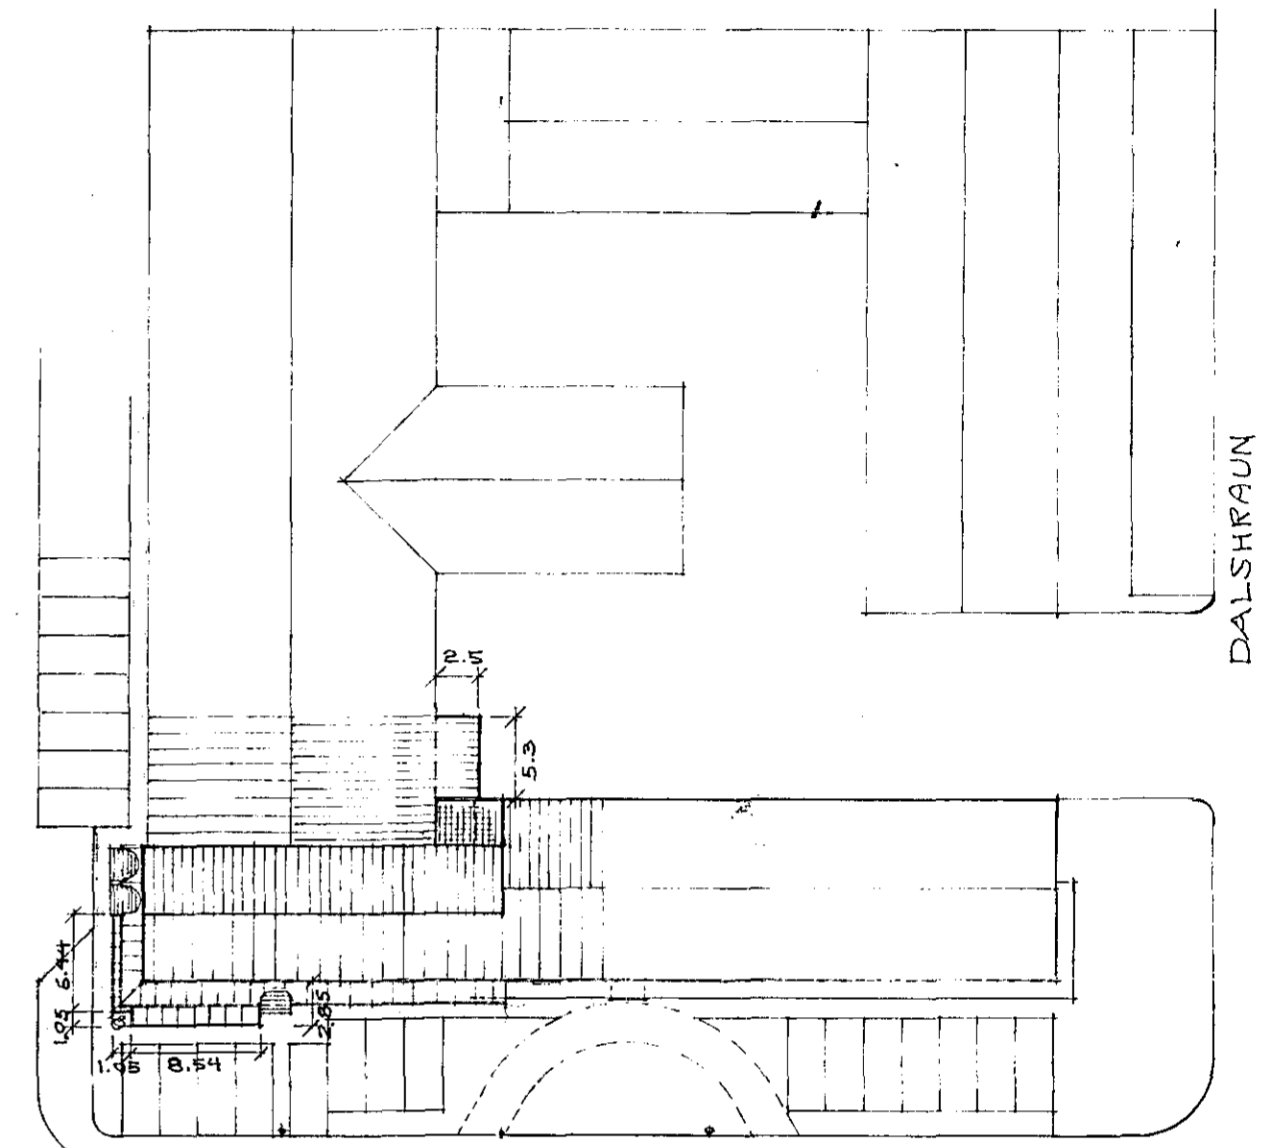

STAKKAHRADN  
 DALSHRAUN  
 N  
 AFST. MYND: 1/500