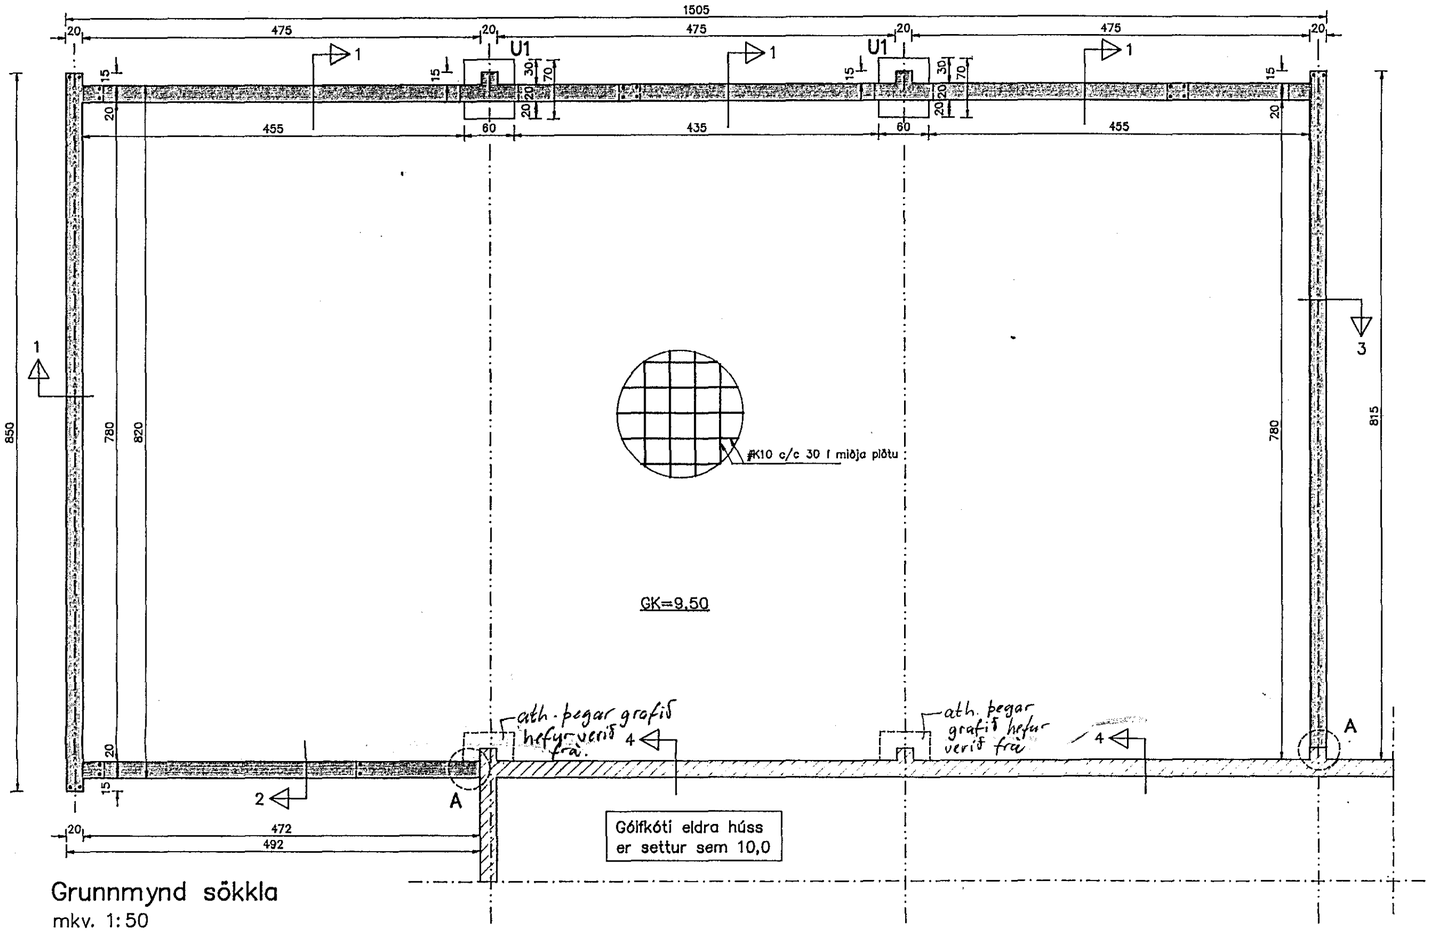

Grunnmynd sökkla
mkv. 1:50

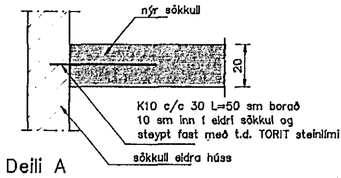

Deili A
mkv. 1:20

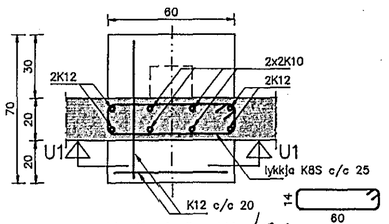

Undirstaða U1 /S1
mkv. 1:20

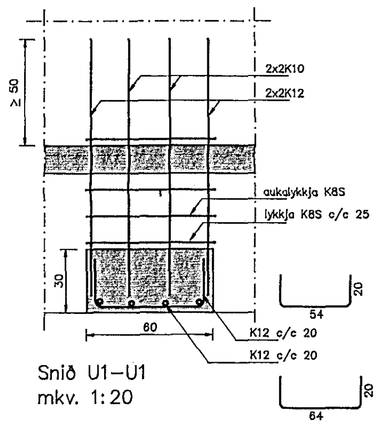

Snið U1–U1
mkv. 1:20

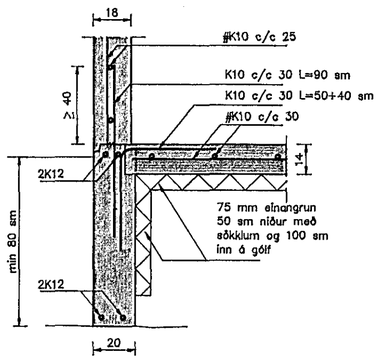

Snið 1–1
mkv. 1:20

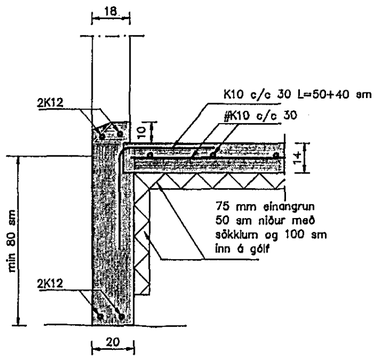

Snið 2–2
mkv. 1:20

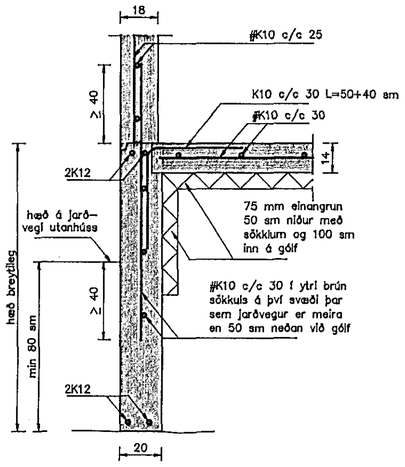

Snið 3–3
mkv. 1:20

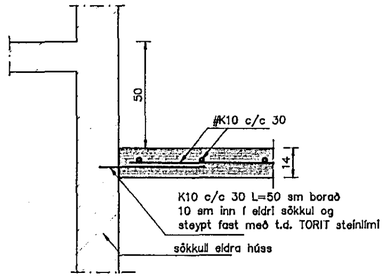

Snið 4–4
mkv. 1:20

SKÝRINGAR:

Grafa skal niður í núverandi fyllingu í hússtæðinu fyrir sökklum.
Áður en slegið er upp fyrir sökklum skal þjappa með vibrósleða fyllingu undir sökklum og skal fara a.m.k. 4 umferðir.
Steypa í sökklum og botnplötu skal vera a.m.k. S–200 með sigmáli 8–10 sm og V/S hlutfalli < 0,55.
Kambstál skal vera KS40 skv. gildandi stöðlum.
Um meðferð á steinsteypu og kambstáli skal fara eftir gildandi stöðlum og reglugerðum þar um.
Fylling innan í sökkla skal vera frostþolin. Fyllinguna skal þjappa með vibrósleða í hæfilega þykkum lögum m.t.t. stærðar þjöppu.

Sjá útveggi og þakvirki á teikningu nr. 602.
Sjá frárennslislagnir á teikningu nr. 701.

HAFNARFJARÐARBÆR 24 SEPT 1994 BYGGINGAFULLTRÚINN

TEIKNISTOFAN TORGIÐ
RÁÐGJÖF – HÖNNUN – EFTIRLIT
ÁRMÚLI 36, 108 REYKJAVÍK, SÍMI 91-688866, FAX 91-688678
Þorsteinn Friðbjörnsson, byggingatæknifræðingur
Magnús Þ. Guðmundsson, innanhússarkitekt.

VERK:	Dalshraun 14, viðbygging Hafnarfirði
TEIKNING:	Sökklar grunnmynd og snið
TEIKN. NR.: 601	DAGS: 25.03.95. BREYTT:
KVARÐI: 1:50/20	VERK NR.: 94–305 HANNAÐ: ÞF