



Samþykkt á fundi bygginga-
nefndar þ. 8/7 1981
BYGGINGAFULLTRÚINN
Í HAFNARFIRÐI
E. Glerborg
ÁKlæðning og anddyrt


ÁKVörðun um s. k. spulaga breytinguna
irminkuð frestað þar til fullri byggislopi
liaggja fyrir. E. S. G.

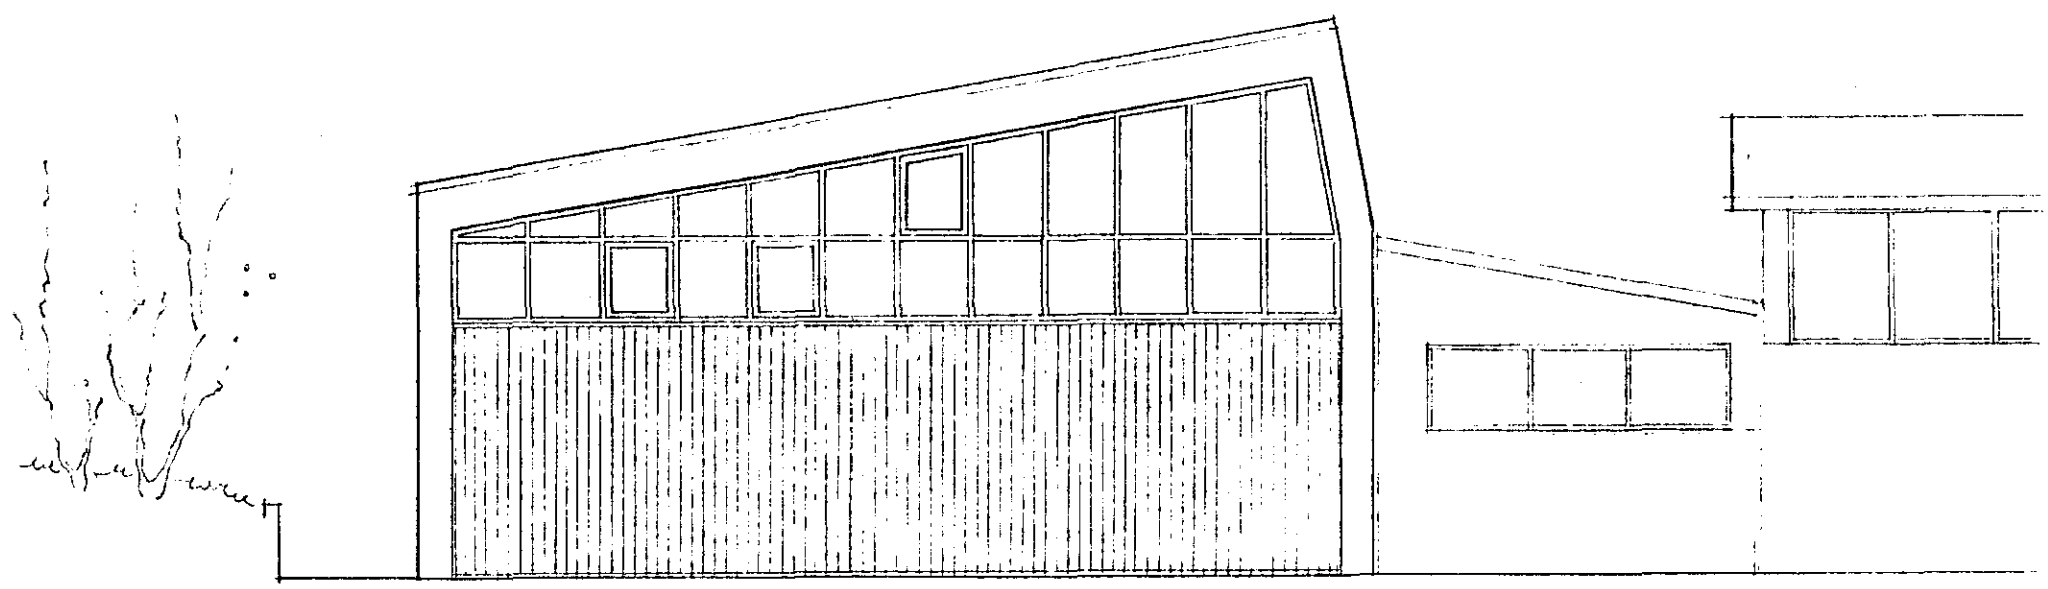

NORÐURGAFL M. 1/100

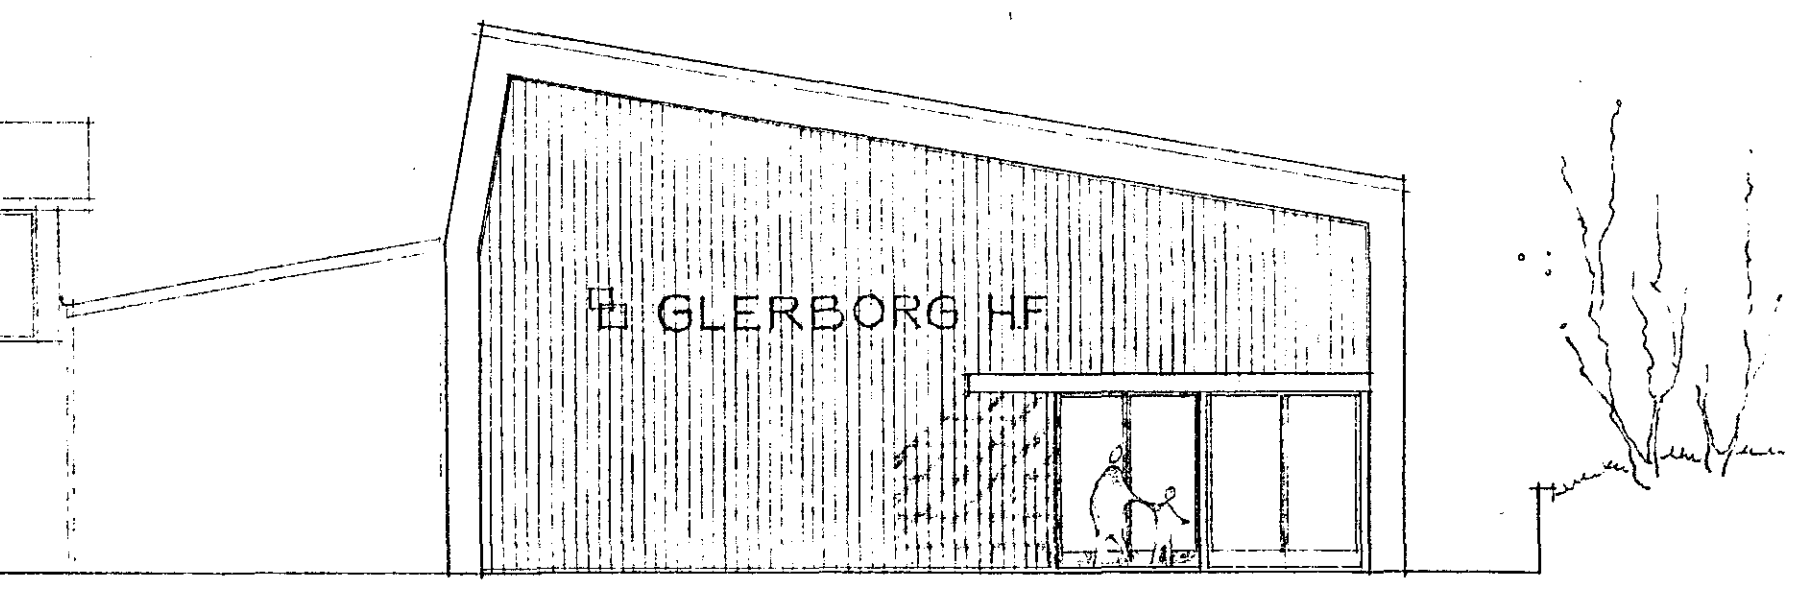

SUDURGAFL M. 1/100

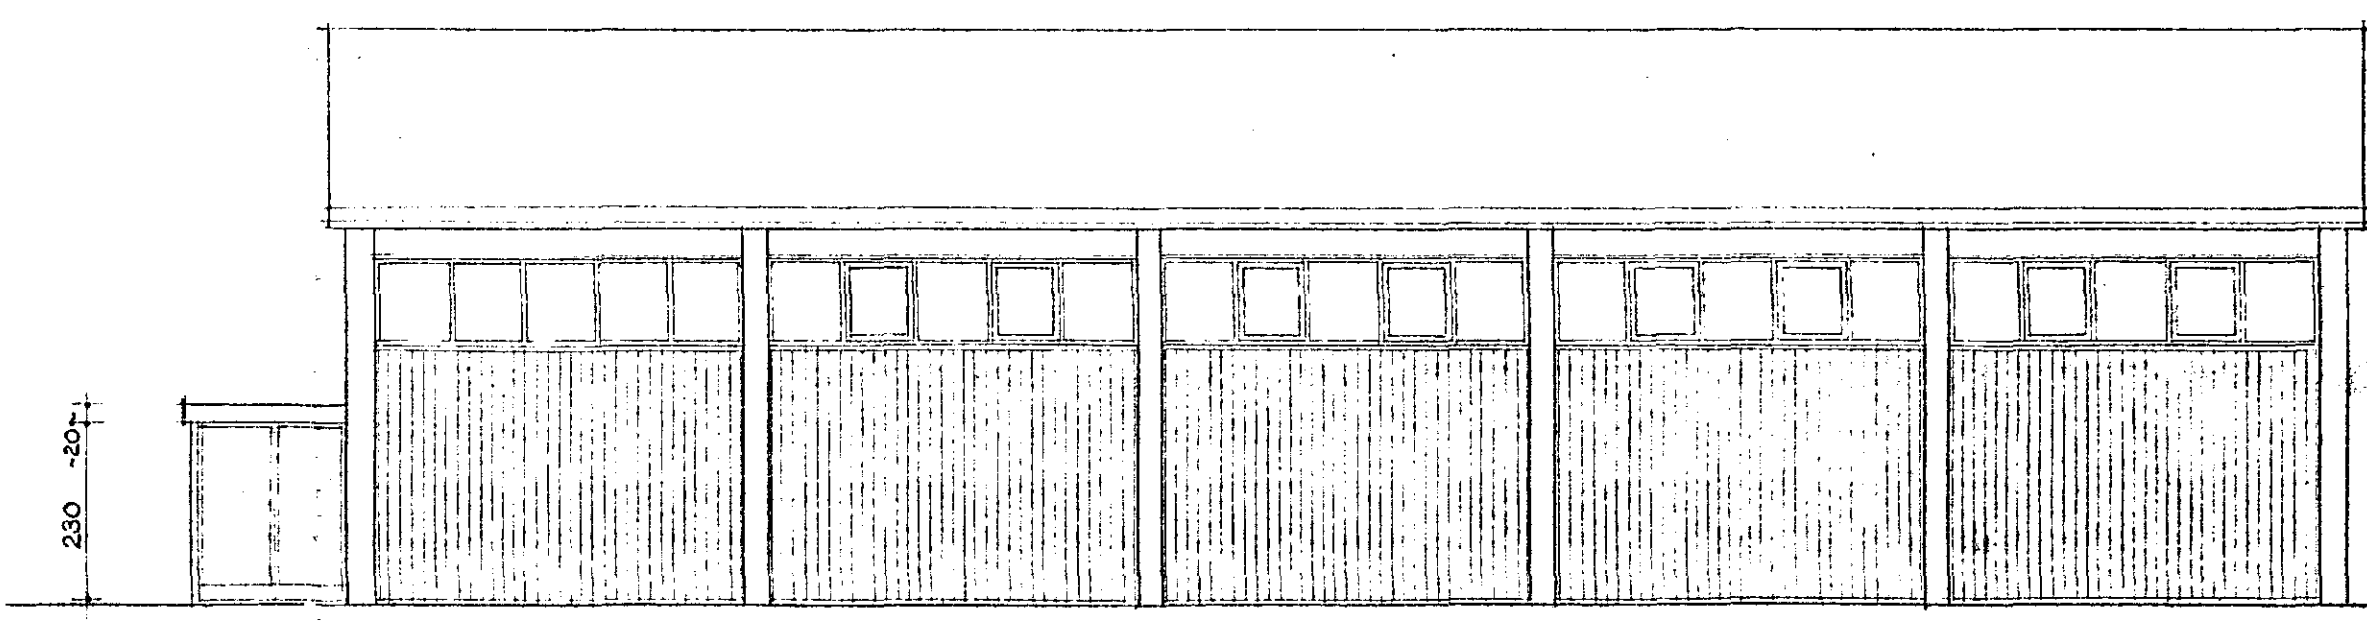

AUSTURHLIÐ M. 1/100

SAMÞYKKT 30/3 19 82
SBR. BRÉF DAGS. 30/3 19 82

BRUNAMÁLASTOFNUN RÍKISINS
Helga Guðmundsdóttir

1710-0050-01