


Samþykkt á fundi bygginga-  
nefndar þ. 26/2 1978  
BYGGINGAFULLTRÚINN  
Í HAFNARFIRÐI  
*J. Bergsson*

Stykka þarf brúna á gótu  
sem nærur einn <sup>skilubili</sup> (4,50)

Ástæða af samþykkingu -  
erfarlega ræðing.

*J. S.*

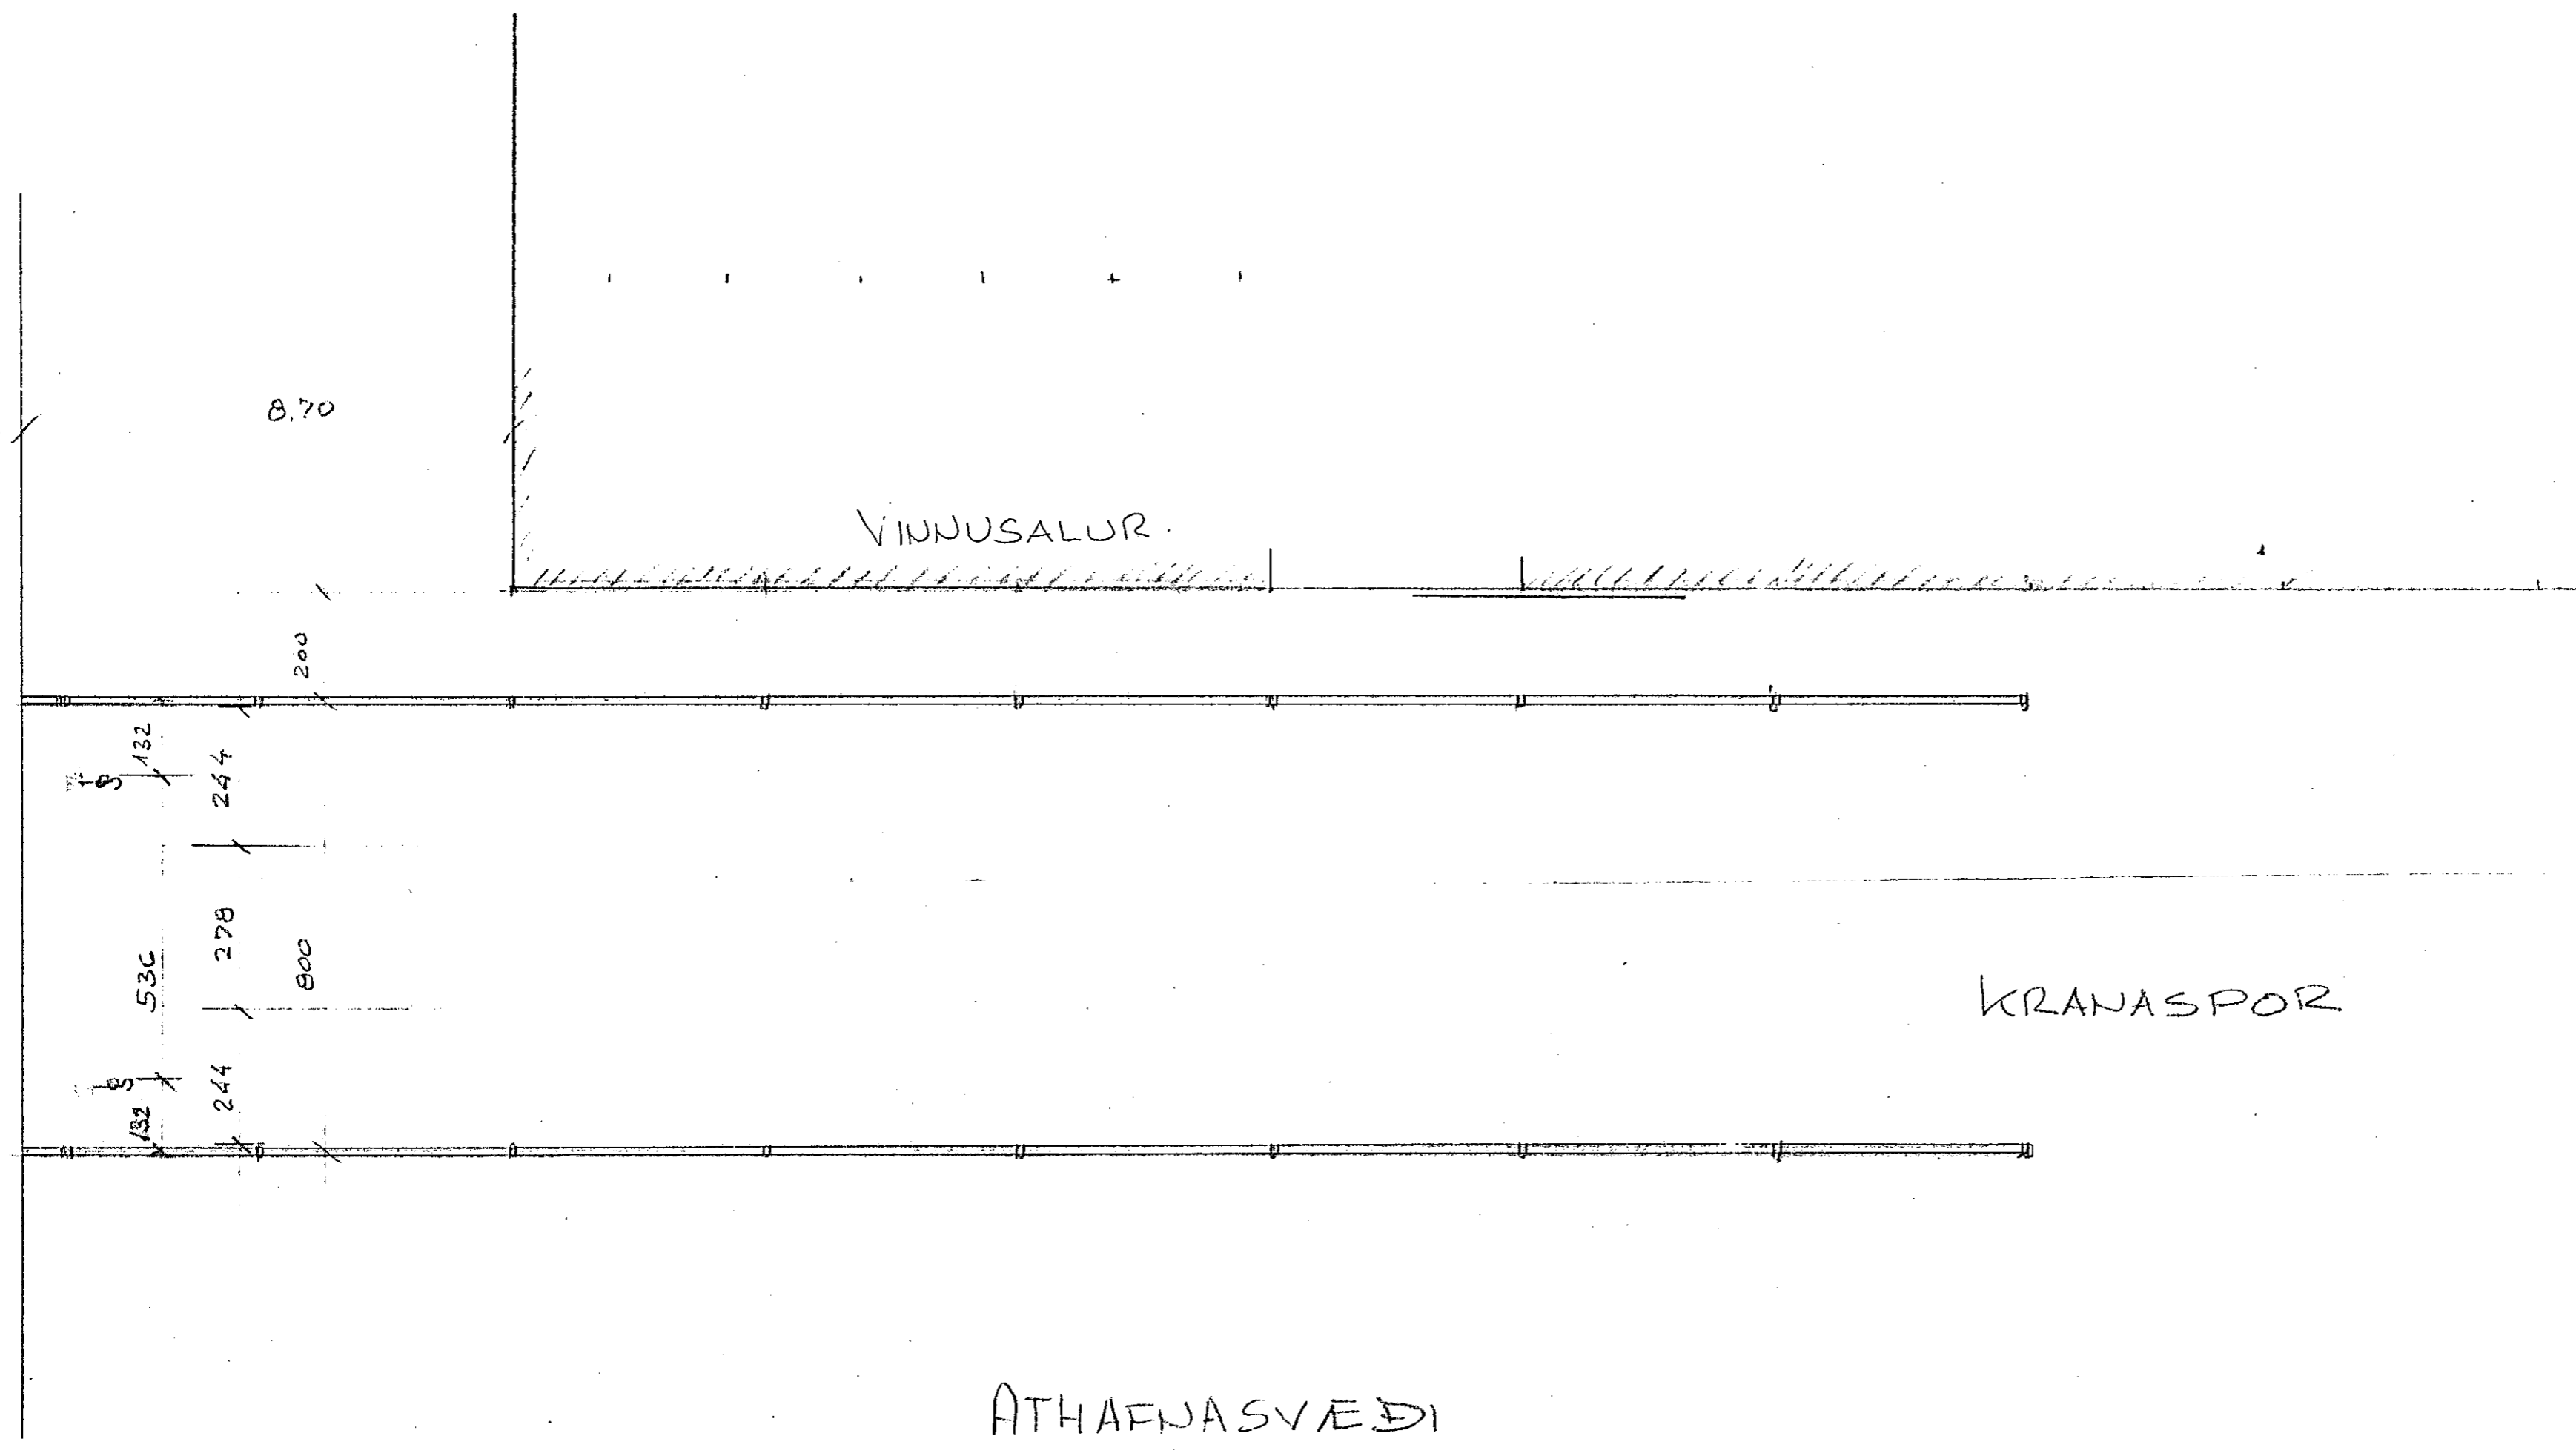

| DAGS.                | BREYTING                   |                     | GJORT             |
|----------------------|----------------------------|---------------------|-------------------|
| HANNAÐ<br><i>JB</i>  | JÓN BERGSSON<br>DIPL. ING. | VERKFR.<br>M.V.F.I. | BLAÐ<br><i>JB</i> |
| TEIKNAD<br><i>JB</i> | GLERBORG                   |                     | VERK              |
| YFIRFARID            | KRANABRAUT                 |                     |                   |
| SAMÞYKKT             | AFSTÖÐU MYND               |                     |                   |
|                      | M=1:100                    | DAGS. MAI 1978      |                   |