



GRUNNMYND 1:100

FRAGANGUR ßANRAUFA.


1. ÞYNNA SKAL UNDIRSTÖÐUR MED LÖÐRÉTTUM 1"x1" TRÉLISTUM BEGGJA MEGIN.
2. 1 K 10 UPPI + 1 K 10 NIDRI SKAL GANGA Í GEGNUM ßANRAUFINA. HIN K 10 JARNIN SKULU GANGA ALVEG AÐ ßANRAUFINNI.
3. ASFALTBERA SKAL JARNIN SEM GANGA Í GEGNUM ßANRAUF A 50 CM. KAFLA NÆST RAUF.

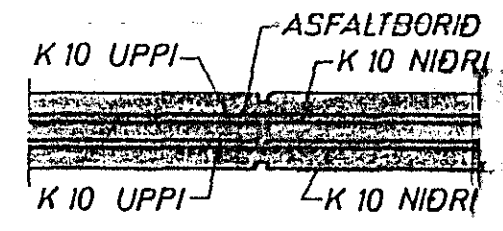


SNID Í ßANRAUF 1:20

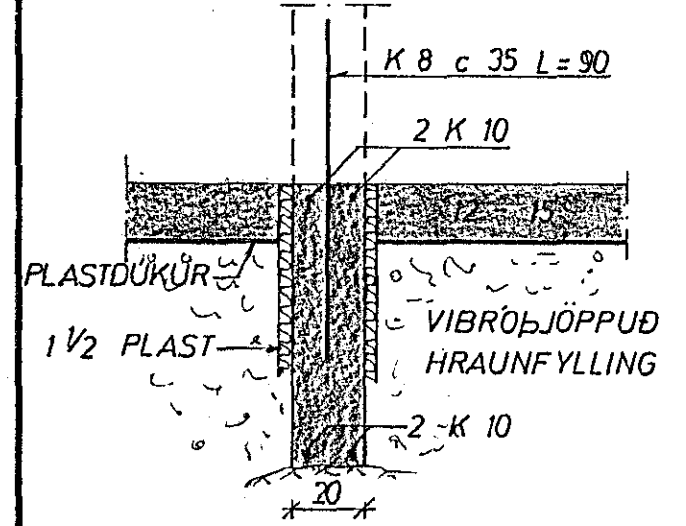


SNID Í INNVEGG 1:20

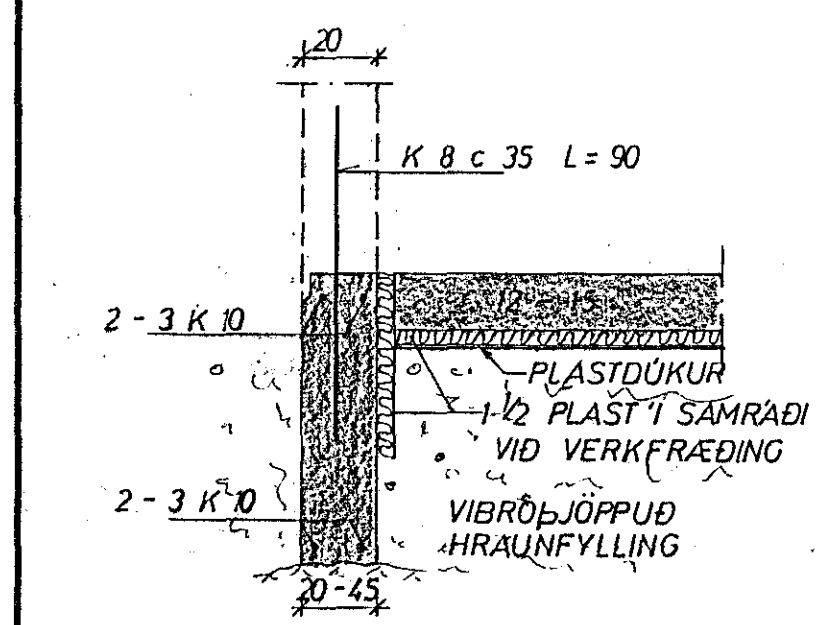

SNID Í ÚTVEGG 1:20

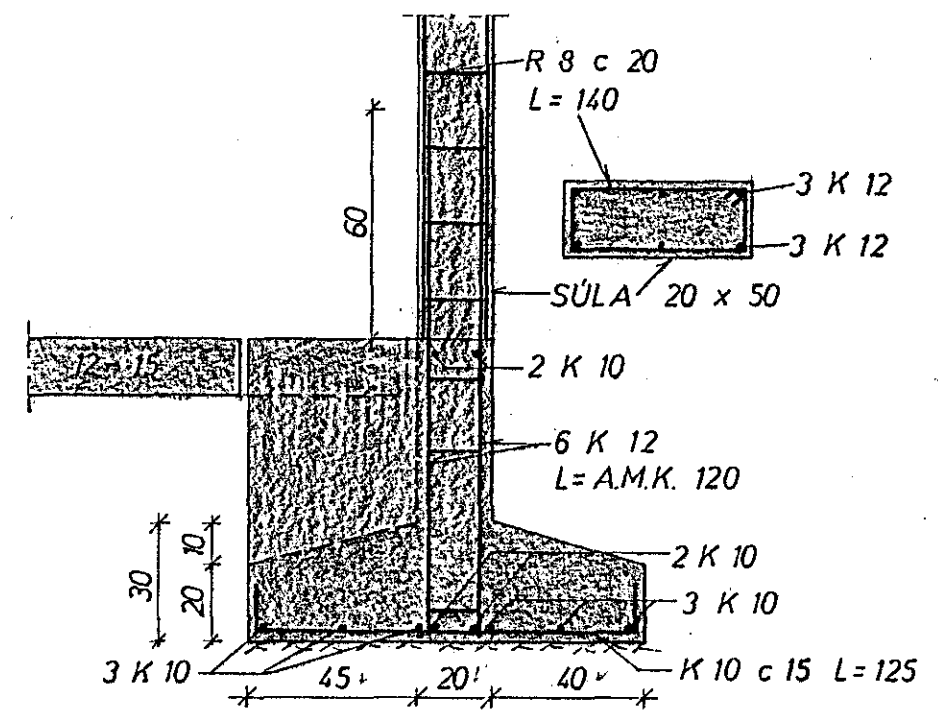

105 x 170 SM  
SÜLUUNDIRSTADA 1:20

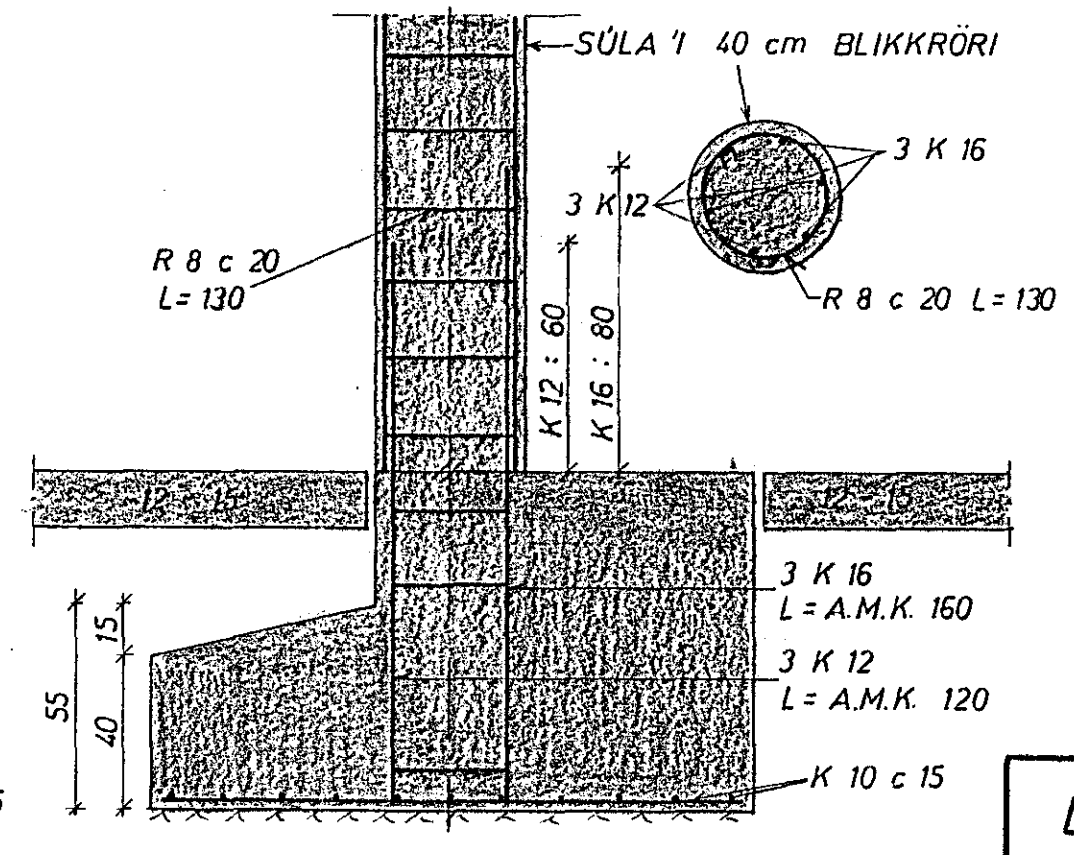


160 x 170 SM  
SÜLUUNDIRSTADA 1:20

SKYRINGAR:

UNDIRSTÖÐUR STANDI A VIBRÖÞJAPPADRI HRAUNFYLLINGU EKKI MINNA EN 75 cm UNDIR YFIRBORDI, NEMA KLÖPP SE OFAR ÞA MINNST 35 cm STEYPUGÆDI Í UNDIRSTÖÐUM OG GÖLFPLÖTU S 160 SKV. IST. 10 K MERKIR KAMBSTÁL KS 40 c — FJARLÆGD MILLI JARNA MIDJU A MIDJU. MESTA ALAG A GRUNN 2 KG/CM<sup>2</sup>

SETJA SKAL K 10 c 20 LÖÐRÉTT OG K 10 c 30 LARÉTT Í INNRI HLID VEGGJA, ÞAR SEM EINHLIÐA FYLLING KEMUR Í STEYPUSKIL KOMI K 8 c 35 L=90, NEMA ANNAD SE SYNT. UNDIRSTRIKUD MÁL ERU MÁL, SEM HAFU BREYTTZT. LARÉTT JARN Í VEGGJAUNDIRSTÖÐUM SKULU VERA HEIL FYRIR HORN. TENGIJARN UNDIRSTADA OG SÜLNA SKAL STAÐSETJA A RÉTTUM STAÐ ELLA VERÐA ÞAU GAGNSLÍTIL

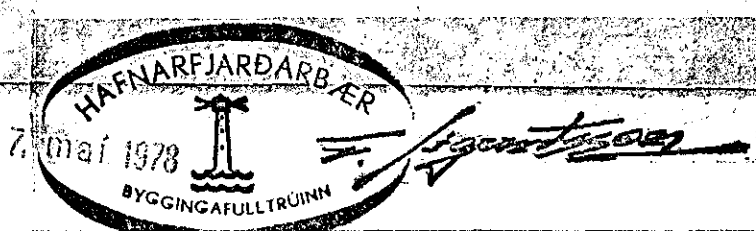

<b>DALSHRAUN 9 B</b>	MÆLIKVARÐI 1:20 1:100	VERK 7405	TEIKN NR 1
<b>UNDIRSTÖÐUR</b>	Hannað: <i>JLB</i> Teiknað: <i>JW</i>	Yfirfarið: <i>JLB</i> Samb: <i>JLB</i>	DAGS NOV. '74.
<b>JÓHANN GUNNAR BERGPÓRSSON</b> VERKFR MVFI STRANDGÖTU 11 — HAFNARFIRÐI — Sími 53315	BREYTT MAÍ '78 <i>JLB</i>		