



GRUNNMYND HEUTI I 1:50

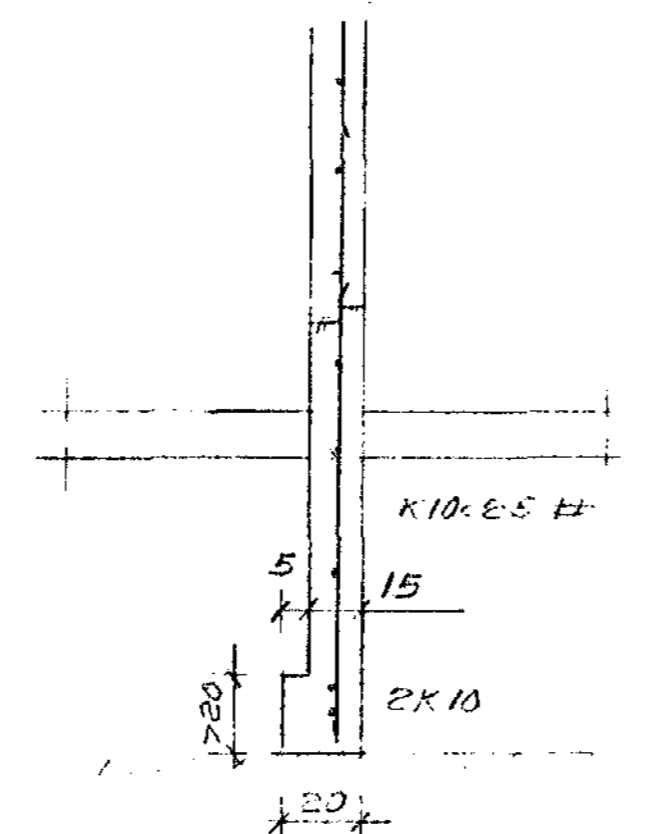

SNITT RÍM/VIÐ 50/100
- 1:20 -

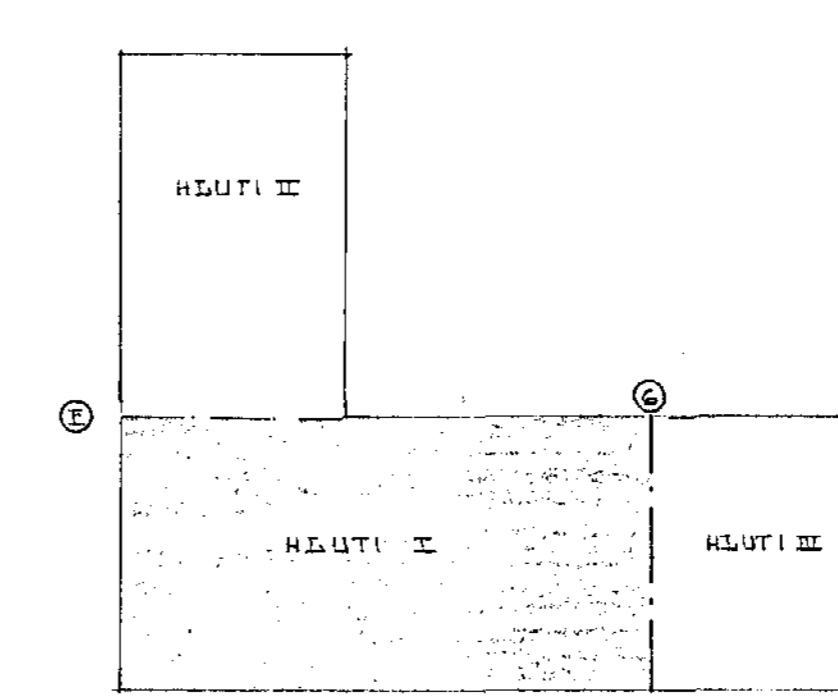

SKÝRINGAR OG FL. SJÁ TEIKN.NR. -01
SNÍÐ Í UNDIRSTÖÐUR SJÁ TEIKN.NR. -04

BR: 17-04-80. STIGAÐUSI BÆTTI VÍÐ *Þorvaldur Þorvaldsson*

DAIŠHRAUN 15, HAFNARFIRÐI.	DAGS. 06-10-80
UNDIRSTÖÐUR HEUTI I	HANNAÐ K.S
MÆKKVAÐI: 1:50	TEIKNAB. K.S
KRISTJAN STEFANSSON TEIKNIRÆÐINGUR T.F.I.	VERK NR. FLOKKUR
IRREIÐVANGI 9, HAFNARFIRÐI. Sími 51870 <i>Arnar Stefánsson</i>	8010-01
	TEIKN NR.
	-02