
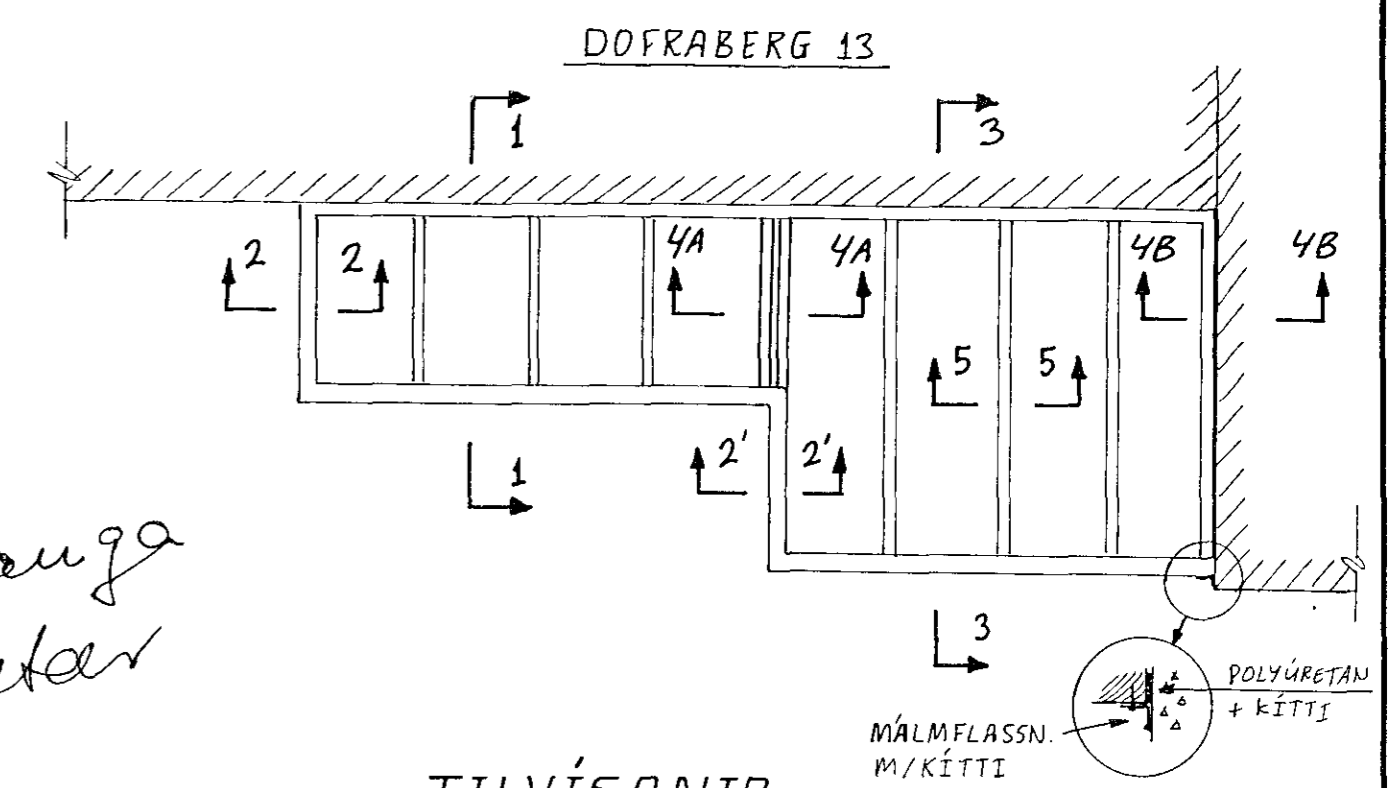


① SNID Í GLUGGA
OG ÞAK. 1:5

SAMSETNING HORNÞÓSTA. 1:2


ÞAK, GRUNNMYND
1:50

DOFRABERG 15: UM ÞAK VINDFANGS
GILDA SNID 1-1 OG 2-2

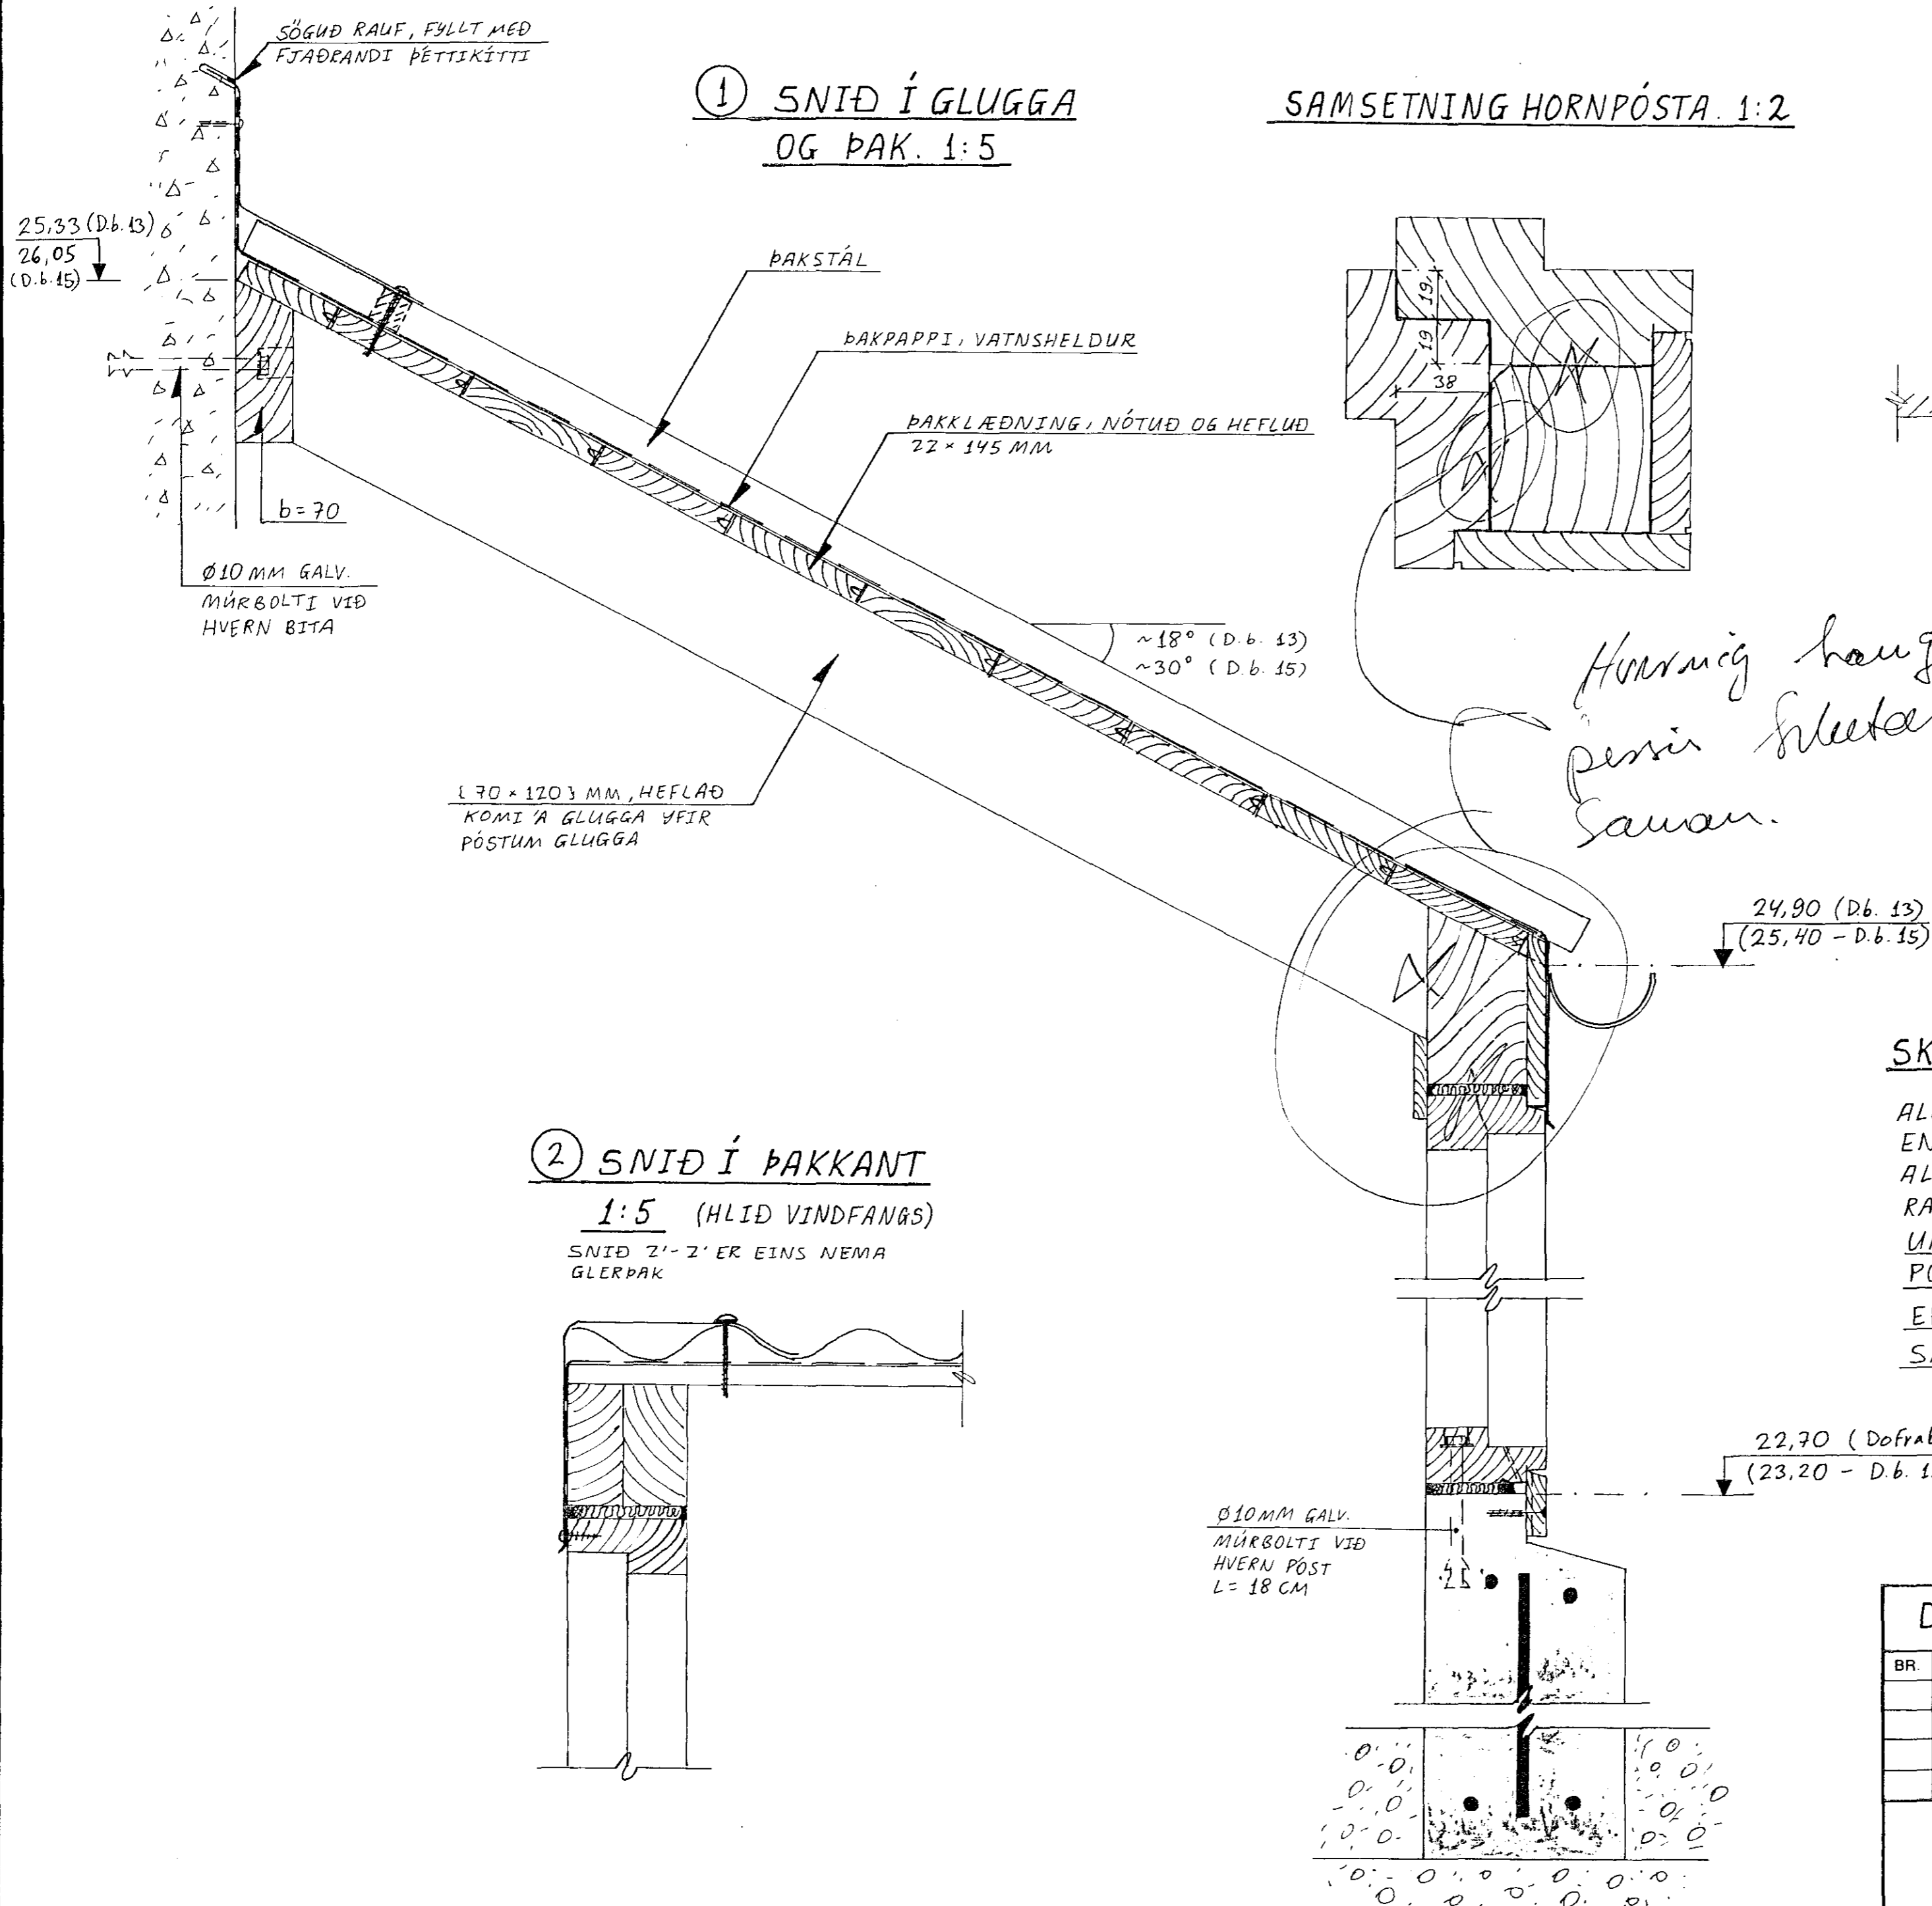

TILVÍSANIR:
SNID 3-3, 4-4, 5-5..... SJÁ TEIKN. NR. 1-13

② SNID Í ÞAKKANT
1:5 (HLID VINDFANGS)
SNID 2'-2' ER EINS NEMA GLERÞAK

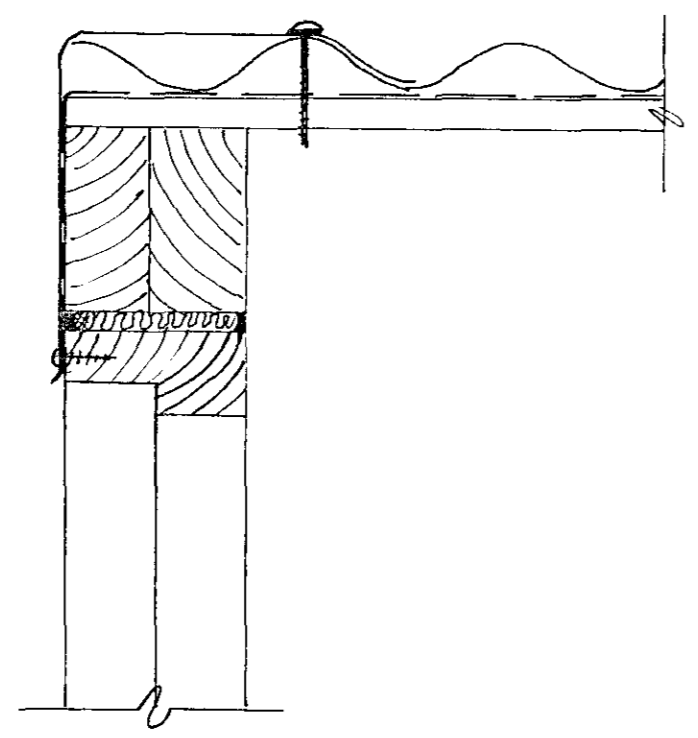

SKÝRINGAR:

ALLT GLUGGAEFNI SKAL VERA ÚR GAGNVARINNI FURU
EN HURDIR ÚR OREGON PINE.
ALLIR GLERLISTAR SÉU ÚR OREGON PINE.
RAKASTIG EFNIS SÉ 12-14 %.
UNDIR- OG YFIRSTYKKI: 58 x 115 MM
ÞÓSTAR: 68 x 114 MM
EFNI Í OPANLEG FÖG: 57 x 55 MM
SAMSETNINGAR GLUGGA 'A HEFÐBUNDINN HÁTT.

08 SEPT. 1994
ÓSAMÞYKKT

DOFRABERG 13 OG 15, Hafnarfirði.					
BR.	DAG.	BREYTING	VINDFANG, SÓLSTOFA SNID 1 OG 2 ÞAK, GRUNNMYND		
			REYKJAVÍK, Þ. 15.8.'94	KVARDI 1:50, 1:5, 1:2	
JÓN KRISTJÁNSSON BYGGINGAVERKFRÆÐINGUR FVFI LINDARBERGI 60-220 HAFNARFIRÐI SÍMI 653696			TEIKN JK	REIKN JK	VERK BL. NR. BR.
			ATH.	SAMP.	7 1-12