

SKÝRINGAR:

BENDISTÁL ER KAMBSTÁL KS-40 MED  $R_{j}=2100$  KP/CM<sup>2</sup> AÐKENNT MED K Á TEIKNINGUM OG SLÉTT STÁL ST-37 MED  $R_{j}=1300$  KP/CM<sup>2</sup> AÐKENNT MED R Á TEIKNINGUM. UPP MED OG UNDIR GLUGGA OG OP KOMI 2 K12 EN YFIR KOMI 3 K12, NEMA ANNAD SÉ TEKID FRAM Á TEIKNINGU. BENDISTENGUR NÁI MINNST 500 MM ÚT FYRIR OP EDA SÉU SAMFELLDAR YFIR FLEIRI OP.

STEYPUGÆDI SÉU S-200 SAMKVÆMT ÍSLENSKUM STAÐLI ÍST 10. SIGMÁL STEYPU SÉ 5-10 CM. LOFTTINIHALD 5-8% OG V/S < 0,55. SEMENTSMAGN SÉ MINNST 300 KG Í RÚMMETER STEYPU.

JÁRNALÖGN Í VEGGJUM:

ÚTVEGGIR: K10 c/c 250 LÖDRÉTT Í VEGGMIDJU  
K10 c/c 200 LÁRÉTT Í VEGGMIDJU


INNVEGGUR: K10 c/c 250 LÁRÉTT OG LÖDRÉTT Í VEGGMIDJU

Í LÖDRÉTT STEYPUKIL KOMI ÞAR TIL CERÐUR ÞÉTTUÐI (STEYPUKILAUÐI) OG SKULU LÁRÉTT TENGIJÁRN STANDA 800 MM ÚT ÚR VEGG.

ÖLL LENGDMÁL ERU Í MM. SJÁ BÍTA OG SNEIDINGAR Á BLÁÐI NR. 2.202

- MERKIR JÁRN Í NEDRI BRÚN PLOTU
- MERKIR JÁRN Í EFRI BRÚN PLOTU
- - - - - MERKIR UPPEYGGJULÍNU JÁRNA
- TALA Í HRING MERKIR PLOTUÞYKKT Í MM.
- ↖ ↗ NEDSTU JÁRN Í PLOTU LIGGI SAMSÍÐA MERKI.

BREYTT 24. OKT. '88.  
SVALUR BREIKKADAR UM 30 CM. *Eidni*

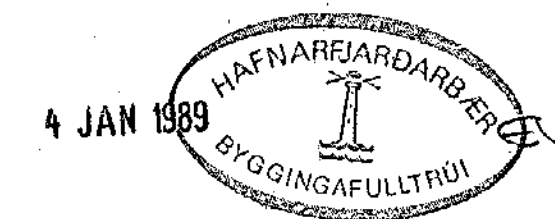

GUDNI F. GUDJÓNSSON byggingatæknifræðingur Dísarásí 10, 110 Reykjavík s. 78070 FTÍ	
DOFRABERG 25, HAFNARFIRÐI	
JÁRNBENT STEINSTEYPA PLATA YFIR NEDRI HÆÐ	Mál. 1:50 Dags. ÁGÚST 1988
<i>Eidni F. Gudjónsson</i>	Bl.nr. 2.201