

SKÝRINGAR:
 GRAFA SKAL FYRIR UNDIRSTÖÐUM NIDUR Á FASTAN
 BOTN OG HREINSA VEL UNÐAN VEGGJUM ÁÐUR EN
 MÓT ERU SMÍÐUÐ.
 MESTI ÞRÝSTINGUR MÓTI JÖRD ER 3,7 KG/CM² OG
 VERÐUR BURÐARGETA JARÐVEGS AD VERA JÖFN EDA
 MEJRI, ANNARS ÞARF AD ENDURSKOÐA UNDIRSTÖÐUR.
 FJARLEGJA SKAL ALLAN LAUSAN JARÐVEG ÚR GRUNNI
 OG FYLLA Í STAÐINN MED BURÐARGÓÐRI FYLLINGU
 T.D. MOLÐARLAUSRI MÖL, EDA GRÚS OG ÞJAPPA
 HANA Í HÆFILEGA ÞYKKUM LÖGUM, ÞANNIG AD
 GÓÐ ÞJÖFFUN NÁIST.


BENDISTÁL ER KAMBSTÁL KS 40 MED RJ=2100 KP/CM²
 AÐKENNT MED K Á TEIKNINGU.
 EFST OG NEÐST Í UNDIRSTÖÐUVEGGI KOMI 2 K12
 HEIL UM HORN EDA VÍXLOÐG UM 50 CM.
 Í LÁRÉTT STEYPUSKIL MILLI SÖKKLA OG VEGGJA
 KOMI TENGIJÄRN K10 c/c 250 L=1200.
 Í BOTNPLÖTU KOMI JÄRNAGRIND K8 c/c 250 Í KROSS.

STEYPUGÆÐI SÉU S-200 SAMKV. ÍSLENSKUM STAÐLI ÍST 10.
 SEMENTSMAGN SÉ MINNST 300 KG Í RÚMMETER STEYPU.
 SIGMÁL STEYPU SÉ 5-10 CM, LOFT > 5%
 OG VATNSSEMENTSTALA < 0,55.
 ÖLL VINNA VID JÄRNALÖGN OG STEYPU SKAL VERA
 SAMKVÆMT ÍST 10.

ÖLL LENGÐARMÁL ERU Í MM.
 SJÁ GÖT Í SÖKKULVEGGI Á BLADI NR. 2.103 OG
 SNID Í SÖKKULVEGGI Á BLADI NR. 2.102

VEGGIR GEYMSLURÝMIS JÄRNBENDIST MED K10 c/c 250
 LÁRÉTT OG LÖÐRÉTT Í INNBRÚN VEGGJA.

BREYTT 24. OKT. '88.
 BERANDI PLATA YFIR GEYMSLU Í SÖKKULRÝMI.
Gudni

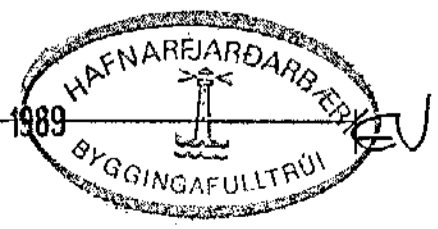

GUDNI F. GUDJÓNSSON byggingatæknifræðingur Dísarási 10, 110 Reykjavík s. 78070 FTÍ	
DOFRABERG 25 OG 27, HAFNARFIRDI	
UNDIRSTÖÐUR GRUNNMYND	Mál. 1:50
	Dags. JÚLÍ 1988
<i>Gudni F. Gudjónsson</i>	Bl.nr. 2.101