


SNID - B1 1:20

SKÝRINGAR:
 PLOTUÞYKKT 16 CM
 SVÁLIR 16 -
 SÉJ SEIÐ OG SKÝRINGAR Á BLAÐI NR. 10 OG 11

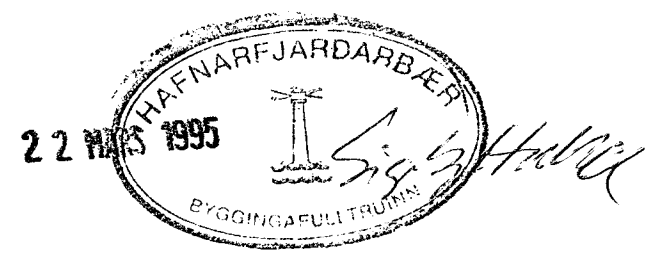

BREYTT Í MARS 1995

HERMANN ISÓBJÖRN		M.T.P.I.
EYRANHOUST NR. 12, HAFNARFIRNI		
MÁL	1:50	JÁRNBEINT STEINSTEYPA
DAGS.	SEPT. 1991	LOFTFLATA 2. HAFDAR
BLAÐ	12	GRUNNMYND
<i>Hermann Isóbjörn</i>		