


Samþykkt á fundi byggingar-
ráðsins nr. 10. 6. 1992
BYGGDAVERK HF.
F. H. Magnús Ólafsson

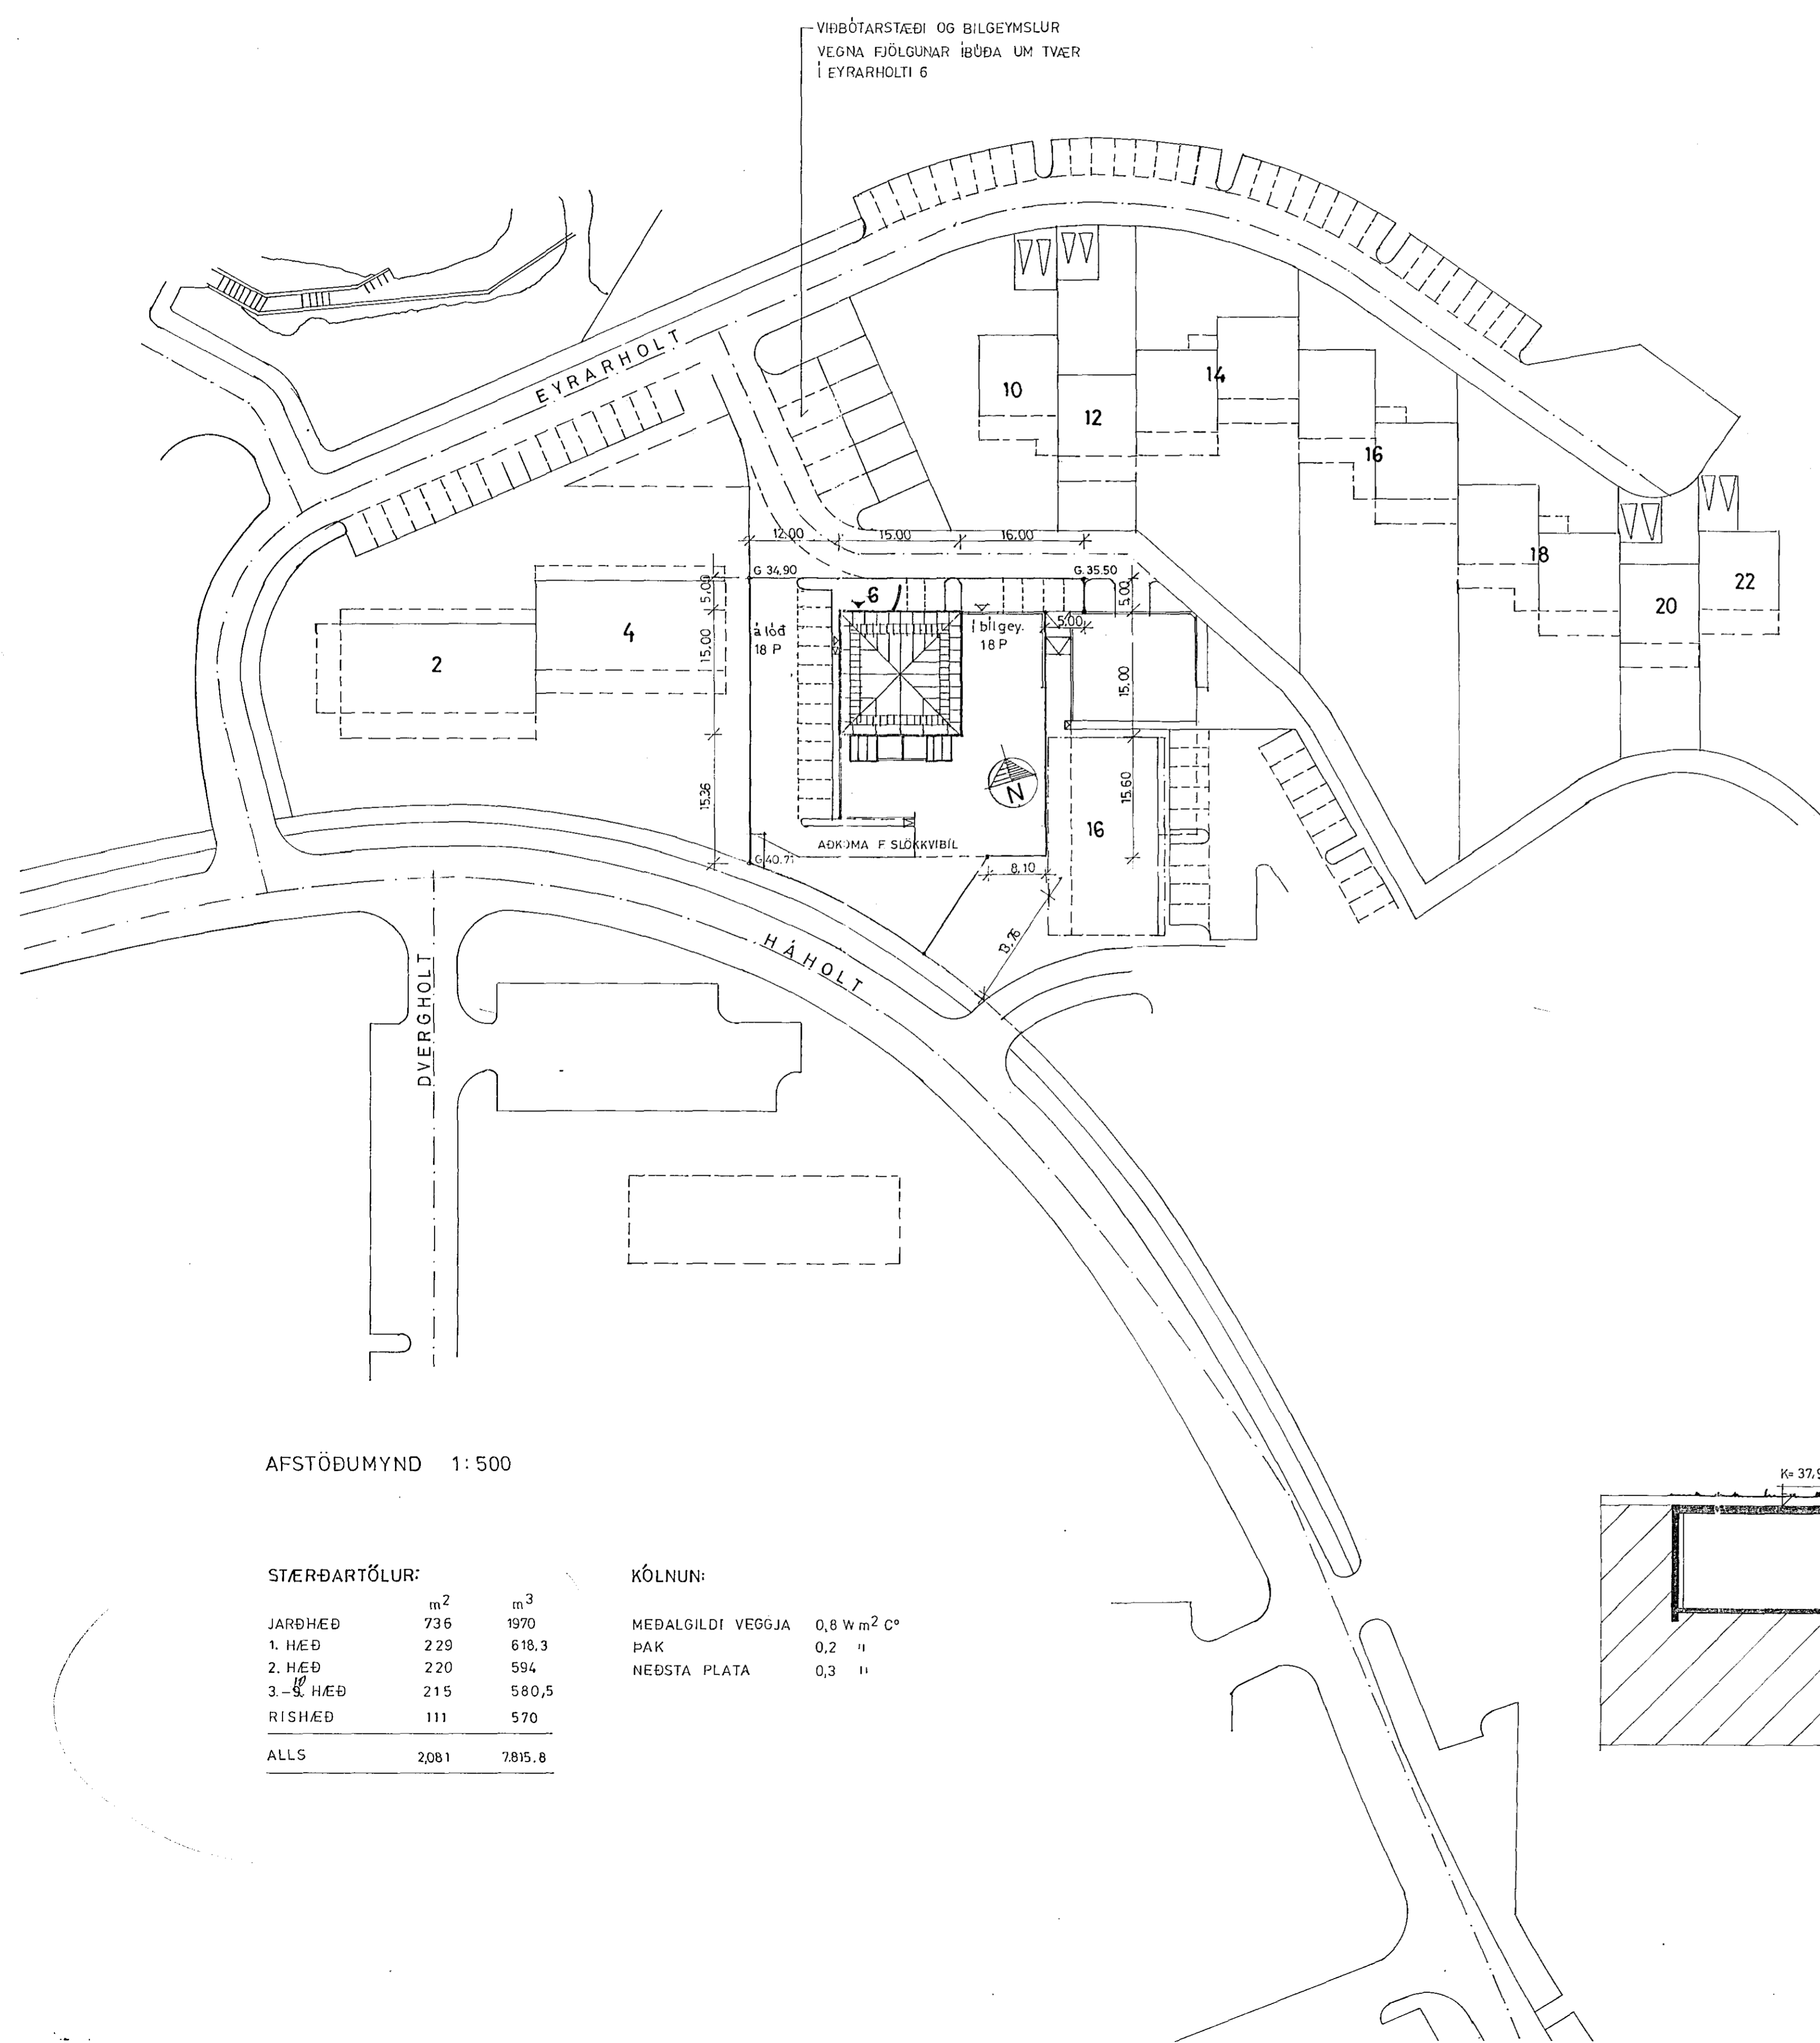


AFSTÖÐUMYND 1:500

STÆRÐARTÖLUR:

	m ²	m ³
JARÐHÆÐ	736	1970
1. HÆÐ	229	618,3
2. HÆÐ	220	594
3. HÆÐ	215	580,5
RÍSHÆÐ	111	570
ALLS	2081	7815,8

KÖLNUN:

MÉÐALGILDI VEGGJA	0,8 w m ² C°
PAK	0,2 "
NEÐSTA PLATA	0,3 "

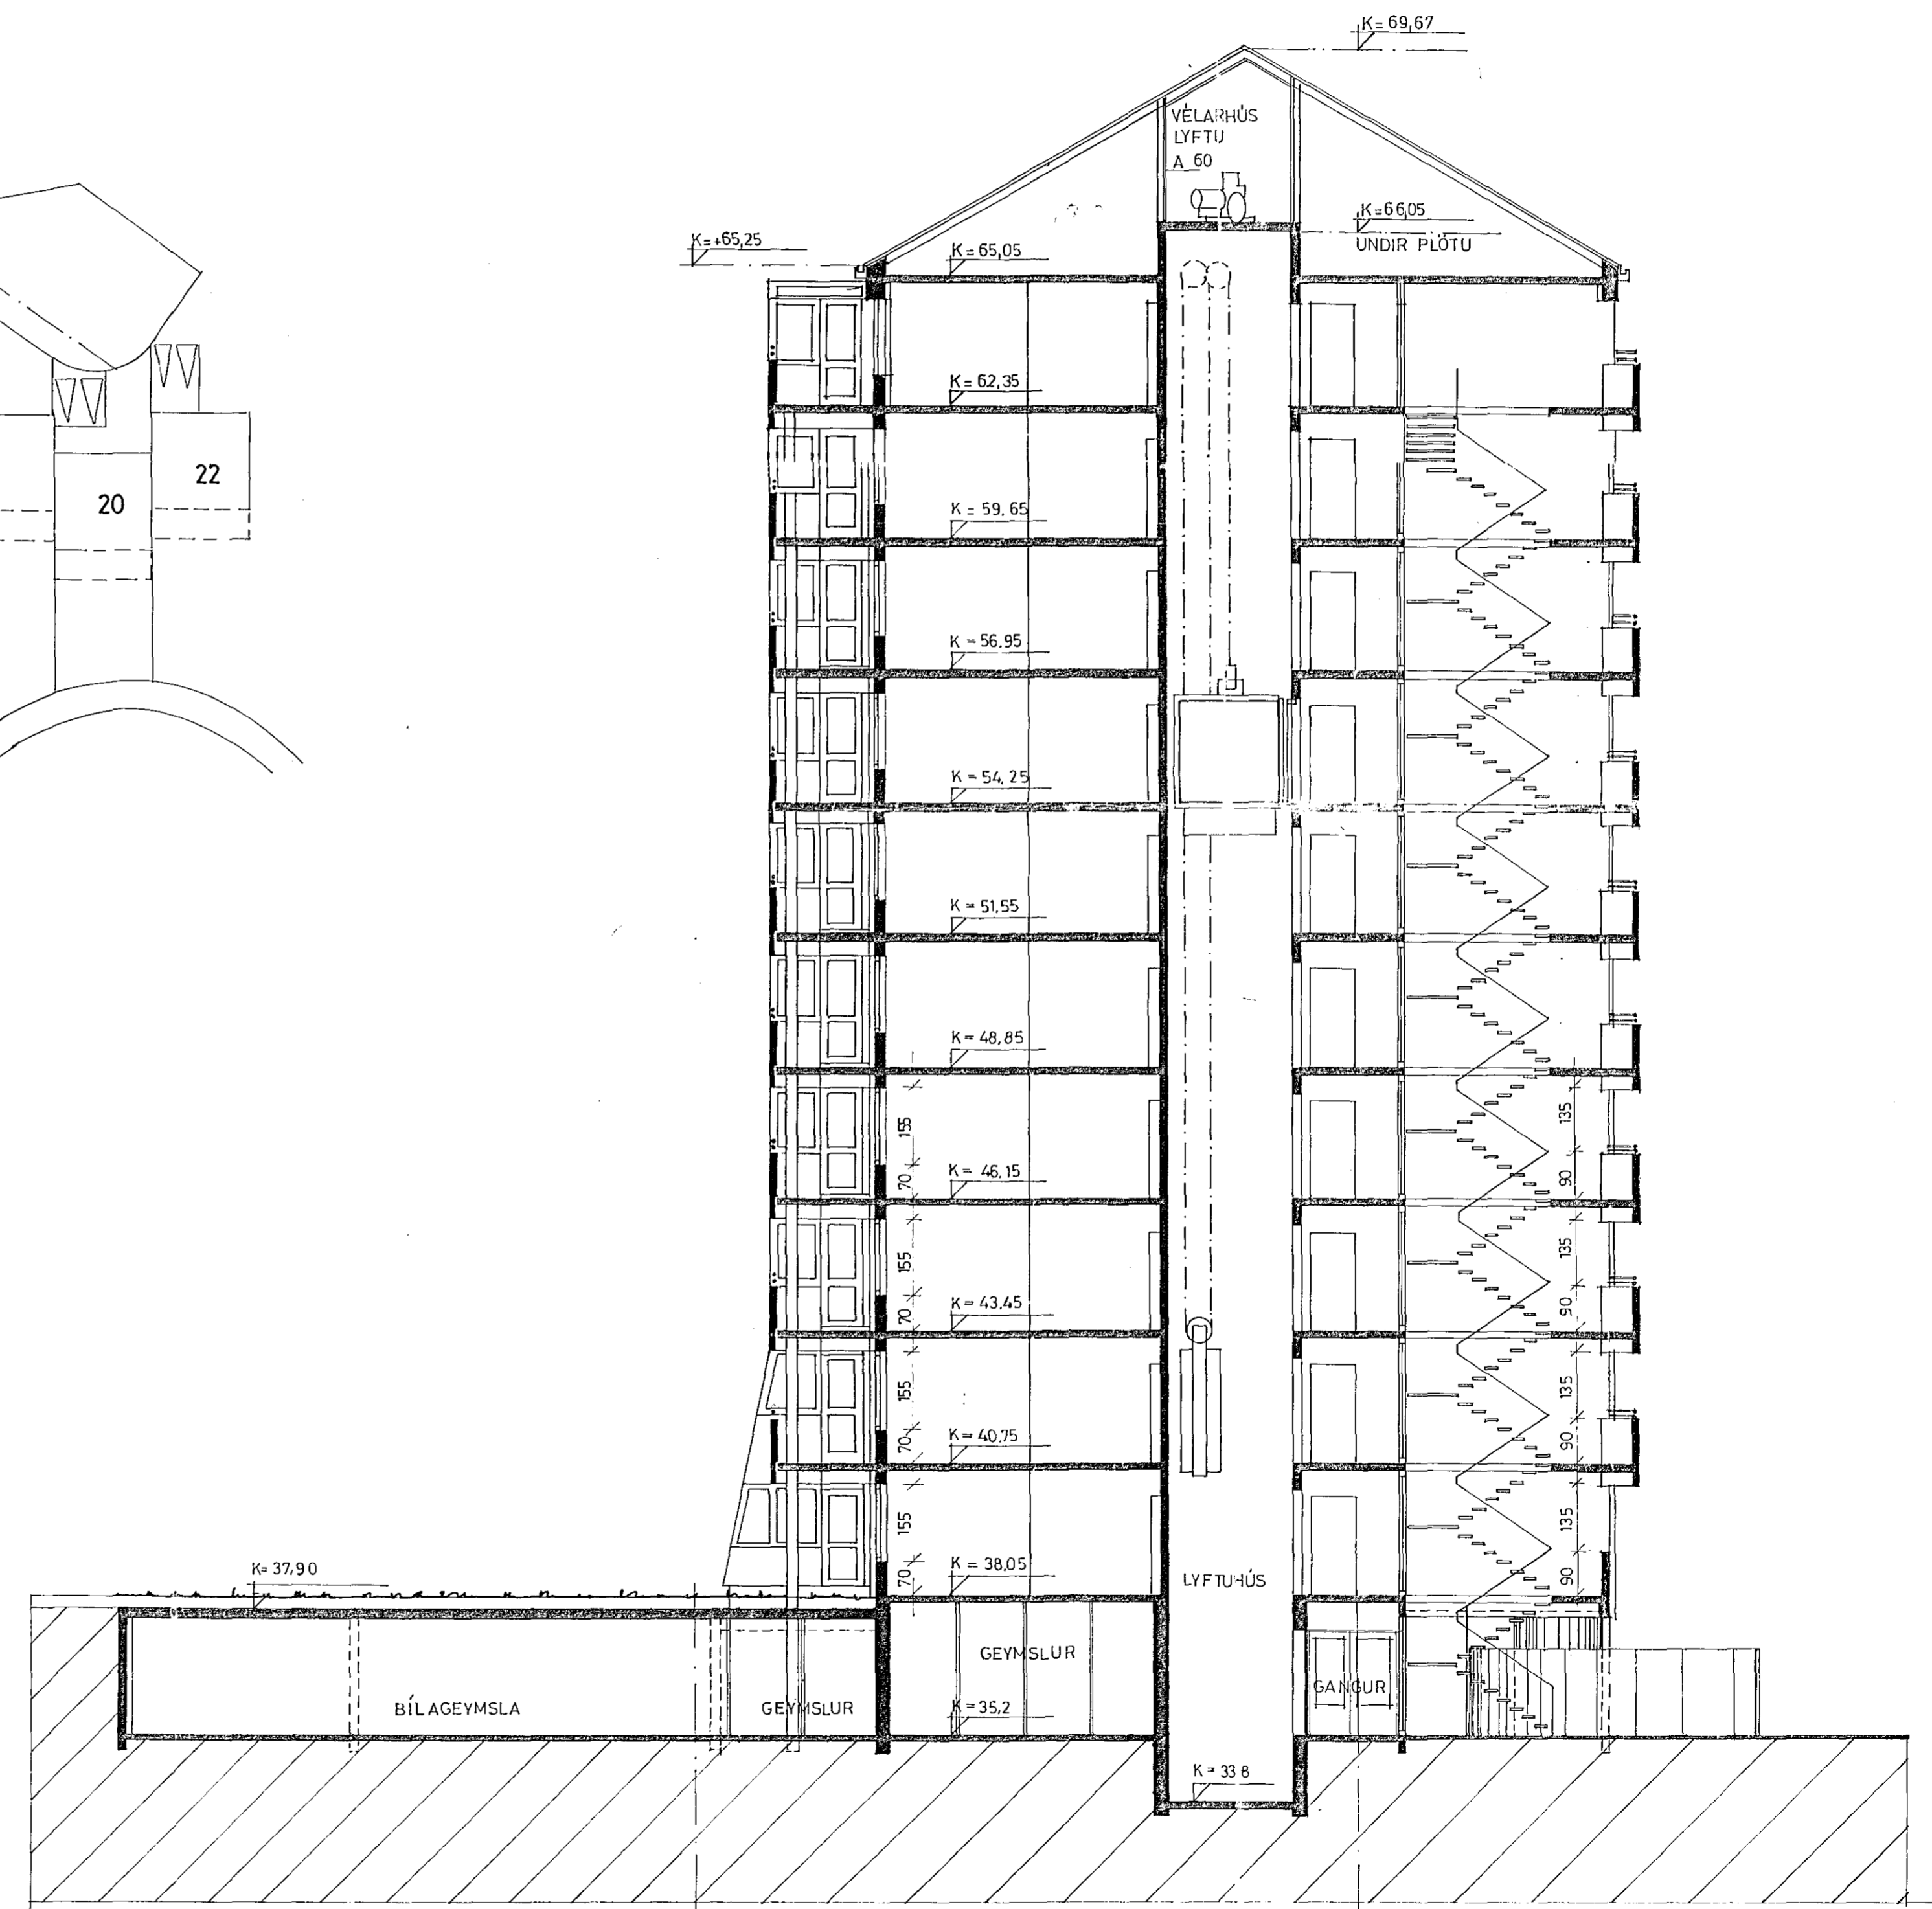

SNID 1:100

BREYTT 05.09.1990
BR. PAK 12.03.1992

BYGGDAVERK HF.
REYKJAVÍKURVEGI 60
SÍMI 54644

EYRARHOLT 6, HAFNARFIRDI

SNIDMYND A-A AFSTÖÐUMYND **01**

DAGS. 12.07.1990 MKV. 1:100, 1:500 HANNAÐ SA/PVE TEIKN. AE/GJ

SIGURÞÓR ADALSTEINSSON, ARKITEKT. ÞÓR L V. BJARNÁSSON, ARKITEKT.

Sigrún Ástuteinsson Þórunn Bjarnásson