


Samþykkt af Landspítöku  
 10. 6. 1992  
 EYRARHOLT 6  
 F. H. Magnús Ólafsson

VIÐBÓTARSTÆÐI OG BÍLGEYMSLUR  
 VEGNA FJÖLGUNAR ÍBÚÐA UM TVÆR  
 Í EYRARHOLT 6

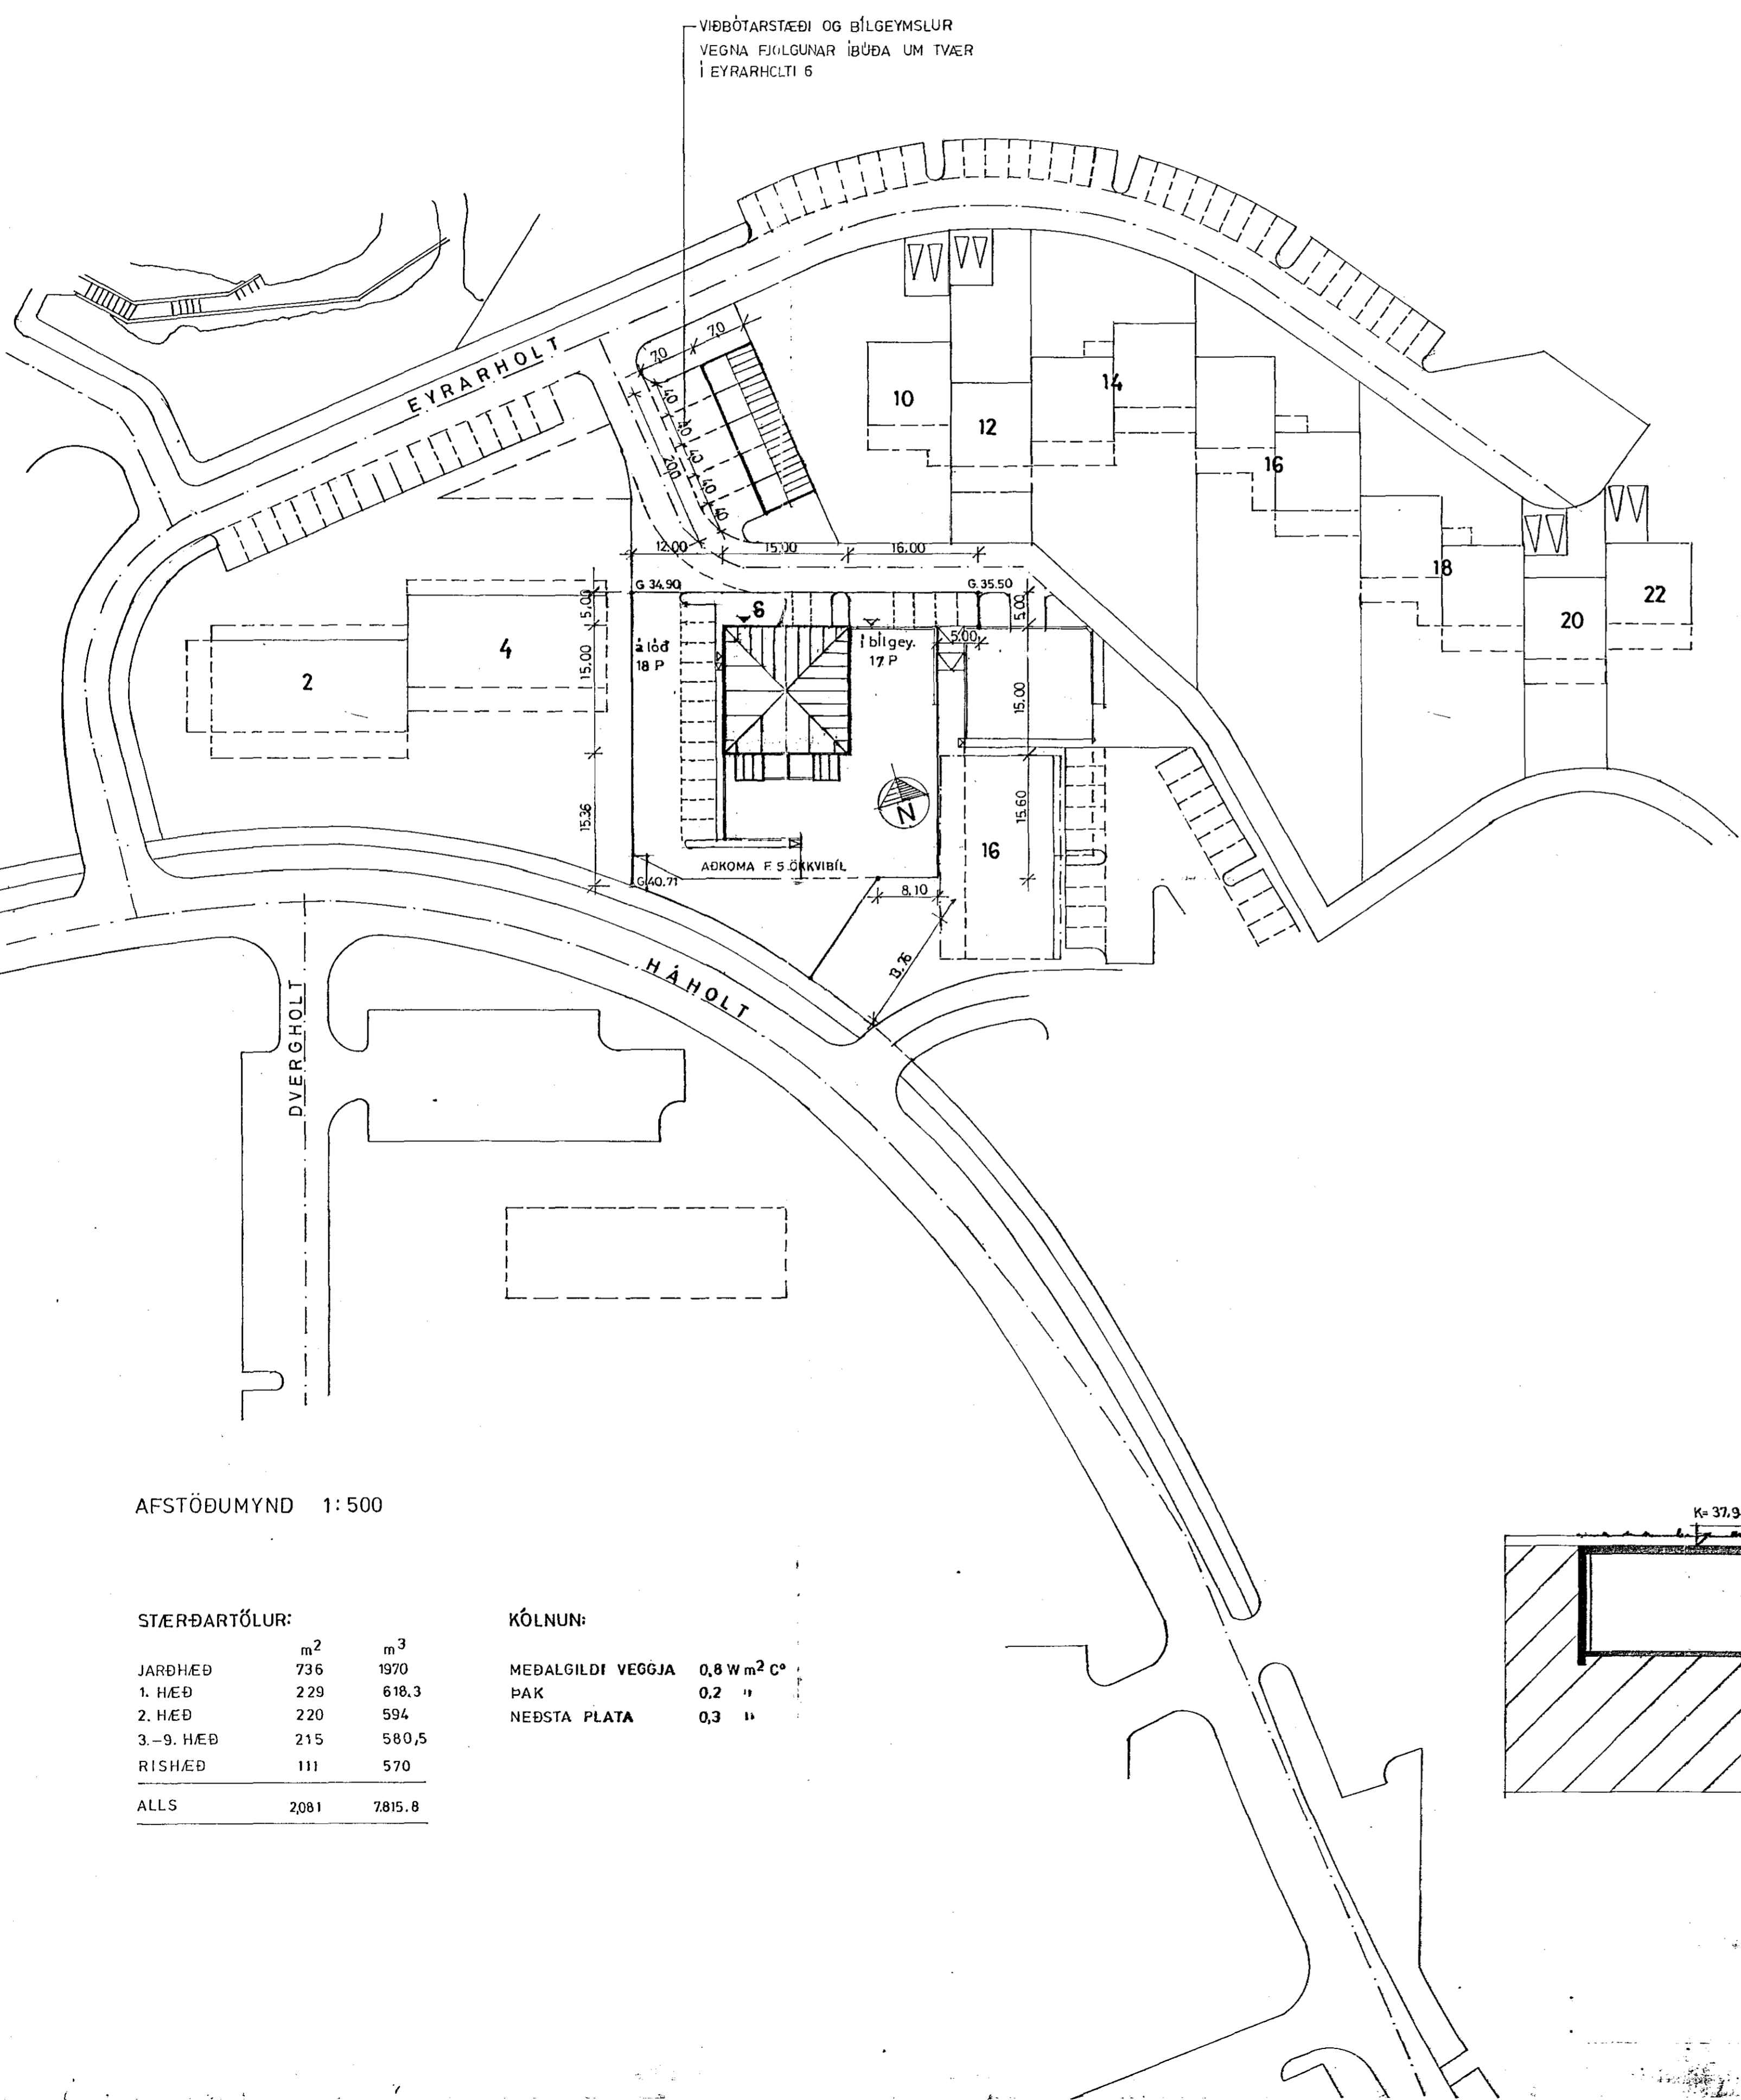


AFSTÖÐUMYND 1:500

STÆRÐARTÖLUR:

	m <sup>2</sup>	m <sup>3</sup>
JARÐHÆÐ	736	1970
1. HÆÐ	229	618,3
2. HÆÐ	220	594
3.-9. HÆÐ	215	580,5
RÍSHÆÐ	111	570
ALLS	2081	7815,8

KÖLNUN:

MEDALGILDI VEGGJA	0,8 W m <sup>2</sup> C°
ÞAK	0,2 "
NEÐSTA PLATA	0,3 "

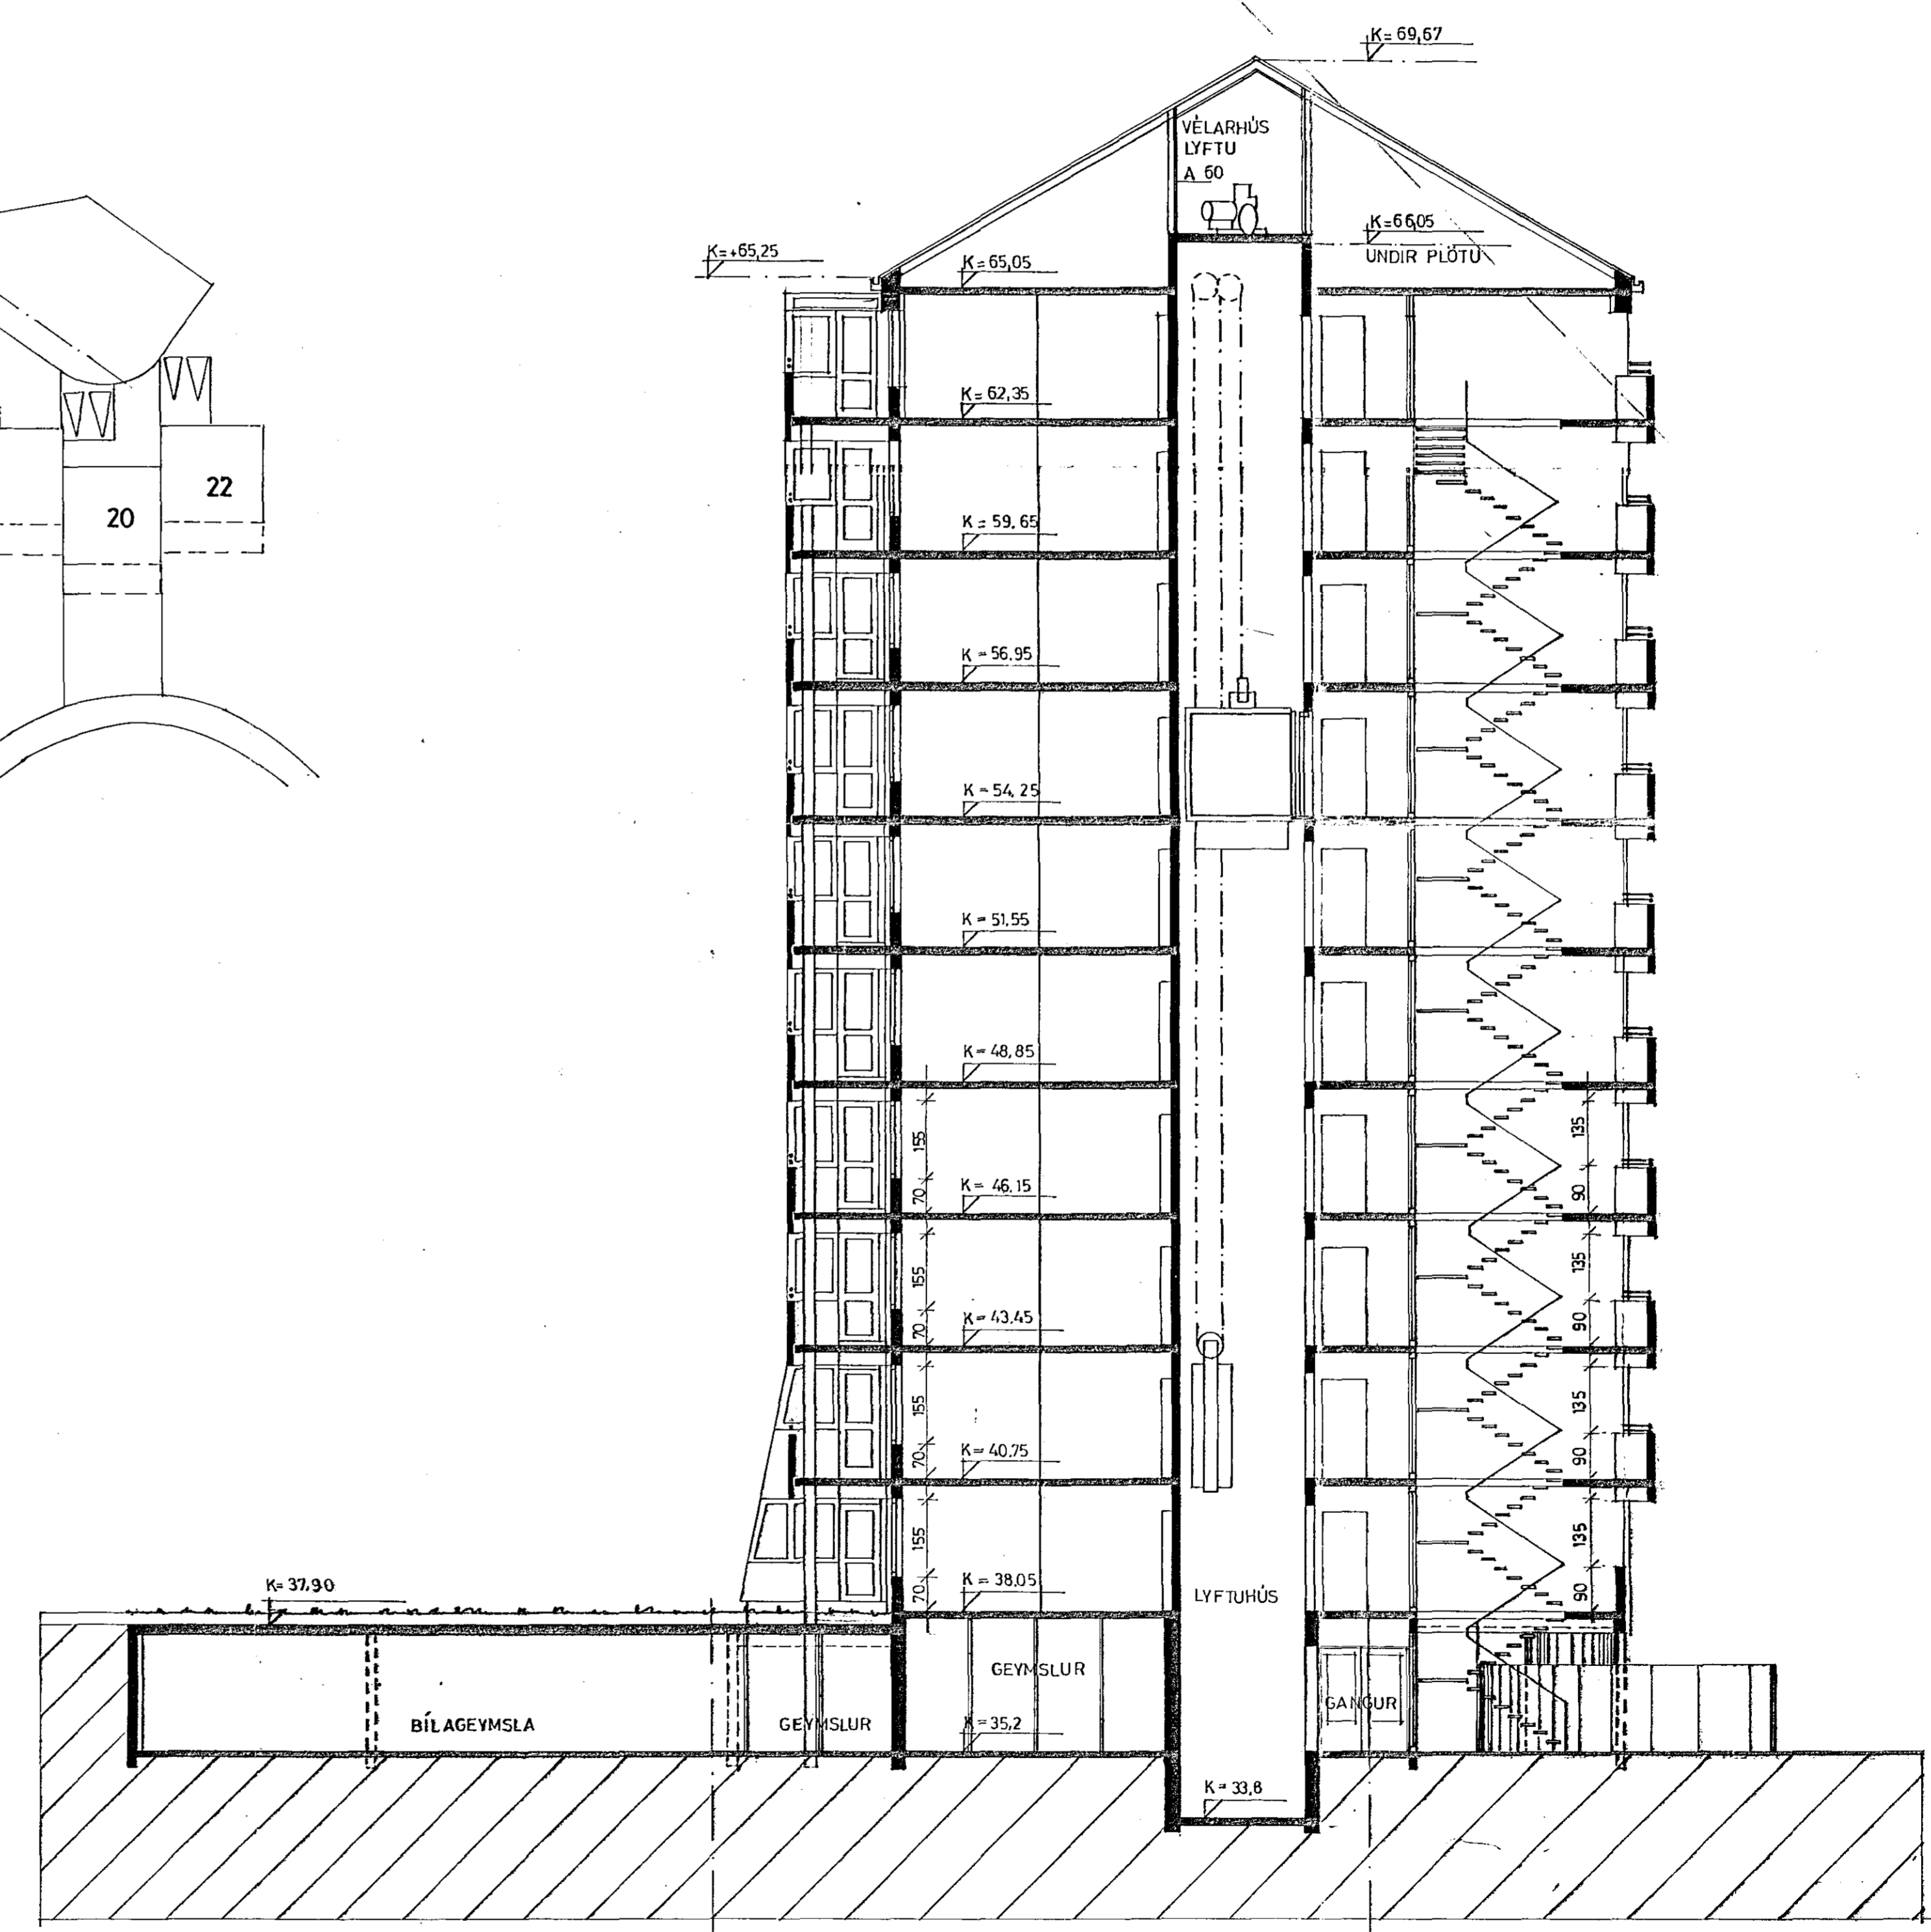

BREYTT 05.09.1990  
 BR. PAK 12.03.1992

**BYGGÐAVERK HF.**  
 REYKJAVÍKURVEGI 60  
 SÍMI 54844

**EYRARHOLT 6, HAFNARFIRDI**  
 SNIDMYND A-A AFSTÖÐUMYND **01**  
 DAGS. 12.07.1990 MKV. 1:100, 1:500 HANNAÐ SA/PVE TEIKN. AE/GJ  
 SIGURÞÓR ADALSTEINSSON, ARKITEKT. PÁLL V. BJARNASON, ARKITEKT.  
*Sigurður Adalsteinsson Páll V. Bjarnason*