Samþykkt á fundi byggingarnefndar þ. 6/5 1991
UNDIRSKRIFTIR
HAFNARFIRÐI

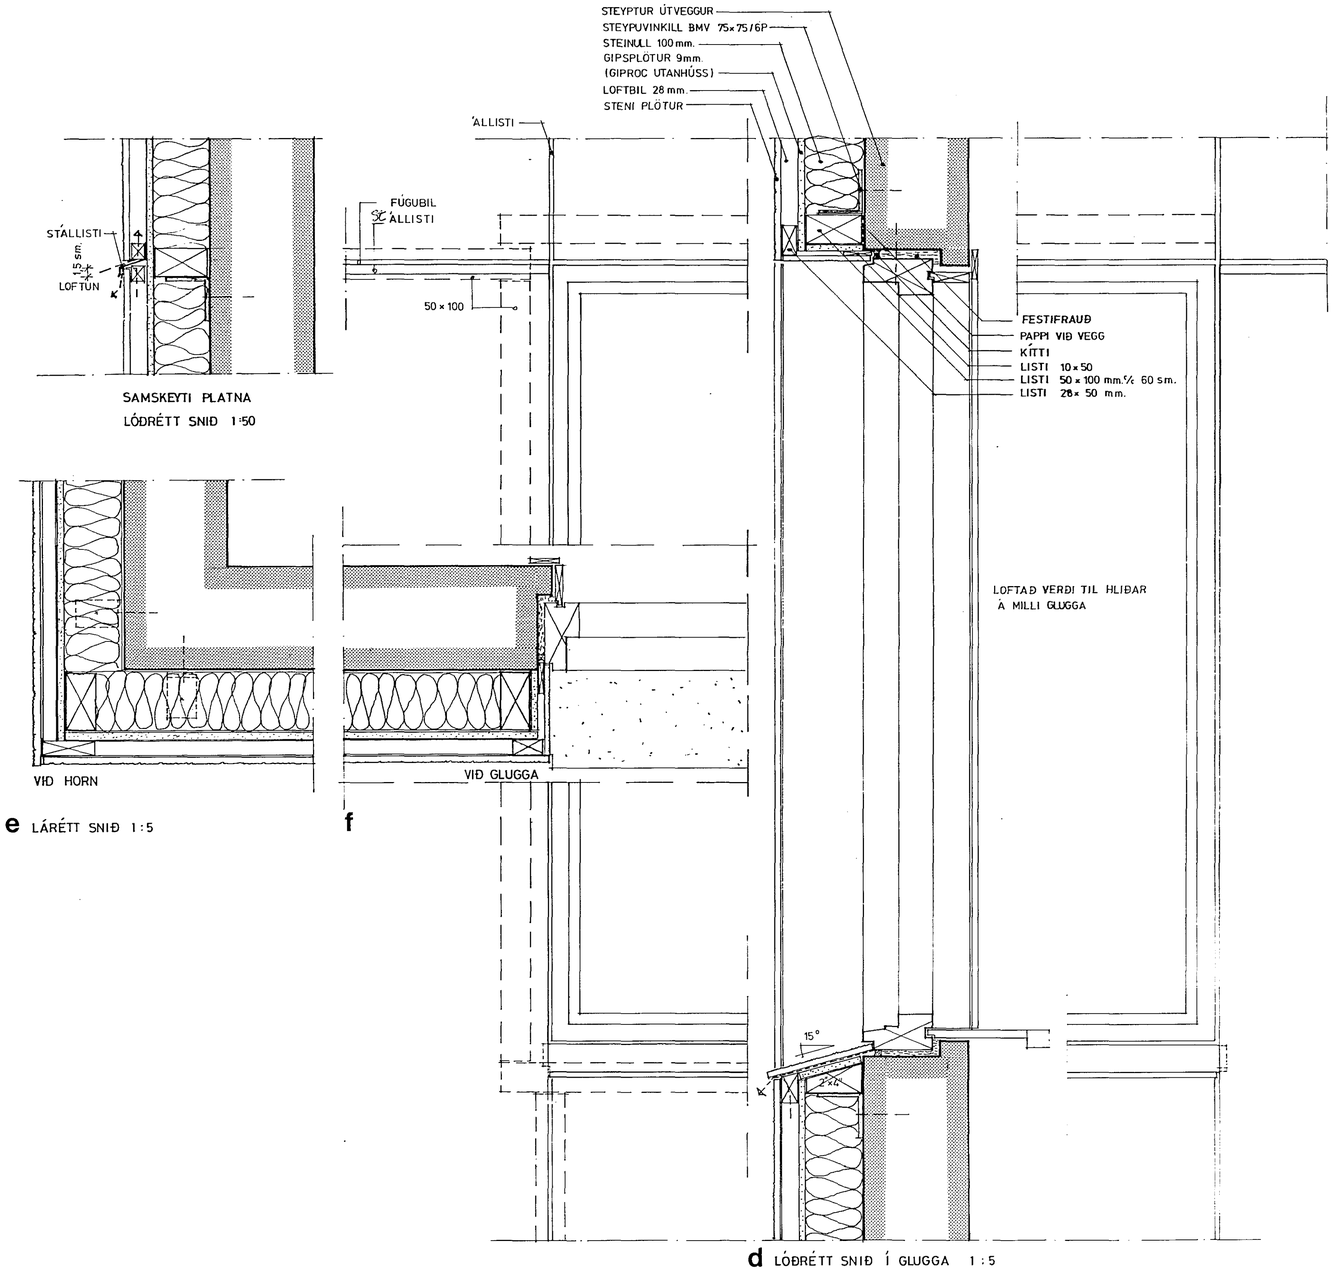

SAMSKEYTI PLATNA
LÓÐRÉTT SNIÐ 1:50

e LÁRÉTT SNIÐ 1:5

f

d LÓÐRÉTT SNIÐ Í GLUGGA 1:5

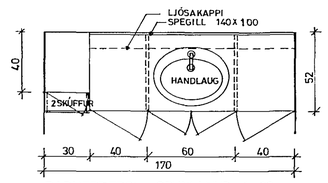

BAÐHERBERGI - GRUNNMYND 1:20

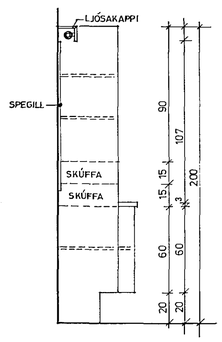

BAÐHERBERGI - SNIÐ 1:20

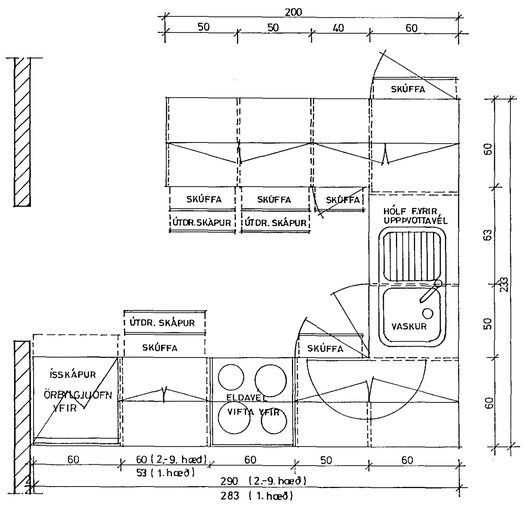

ELDHÚS - GRUNNMYND 1:20

Brunamálastofnun ríkisins
SAMÞYKKT
17 JAN 1991

BR. 11.01. 1991 STÁLLISTI Í LÁRÉTTA LOFTRAUF

Sbr. bréf —
Theodór Árnason

BYGGÐAVERK HF.
REYKJAVÍKURVEGI 60 SÍMI 54644

EYRARHOLT 6, HAFNARFIRÐI

13

54611

DAGS. 12.11. 1990	MKV. 1:5, 1:20	HANNAÐ SA/PVB	TEIKN. AE

SIGURÐUR ADALSTEINSSON, ARKITEKT PÁLL V. BJARNASON, ARKITEKT.