


ÁSKILID, ELÐRI TEIKNING ÓGILD

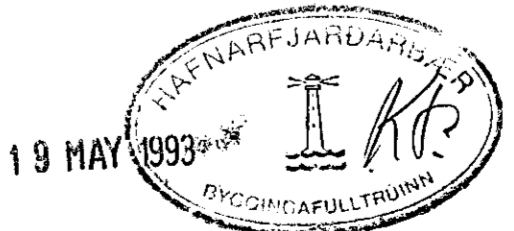

LOFTRESTING ÞAKS: SJÁ TEIKN. ARKITEKTS

SJÁ SKÝRINGAR Á TEIKN NR. -1-00

VERKFRÆÐISTOFAN FERILL HF.		SUDURLANDSBRÁUT 4 REYKJAVÍK		Sími 688570	
DVERGHOLT 1 OG 3					
STÓLAB ÞAK YFIR 3.HÆÐ OG ÞÖN YFIR ANDDYRI					
DAGS	HANNAÐ	SAMÞYKKT			
MKV	TEIKNAD	M.G.H. P.F. 478 1 08 A			
1:50	M.G.H.				

F	19.5.93		
BR	DAGS	HANNAÐ	SAMÞ