



Samþykkt á fundi bygginga-  
nefndar þ. 19/8 1981  
BYGGINGAFULLTRUINN  
Í HAFNARFIRDI

25/8 81  
*[Signature]*

Staðlaðar skilmálar milli loft og grunn 24/83

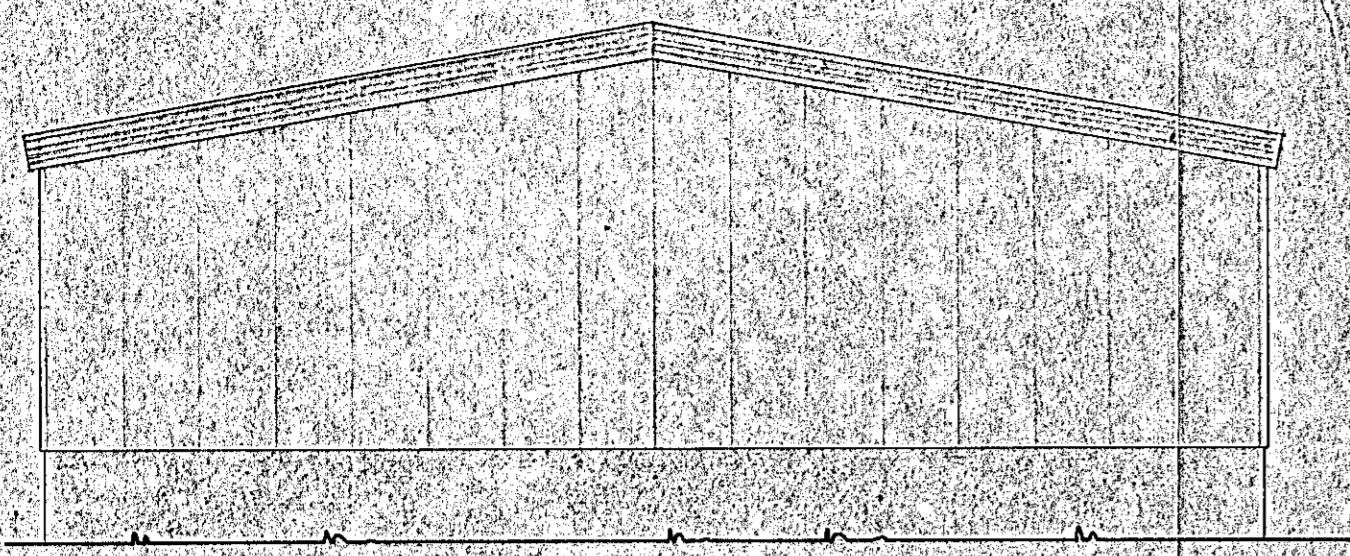



norðurlit

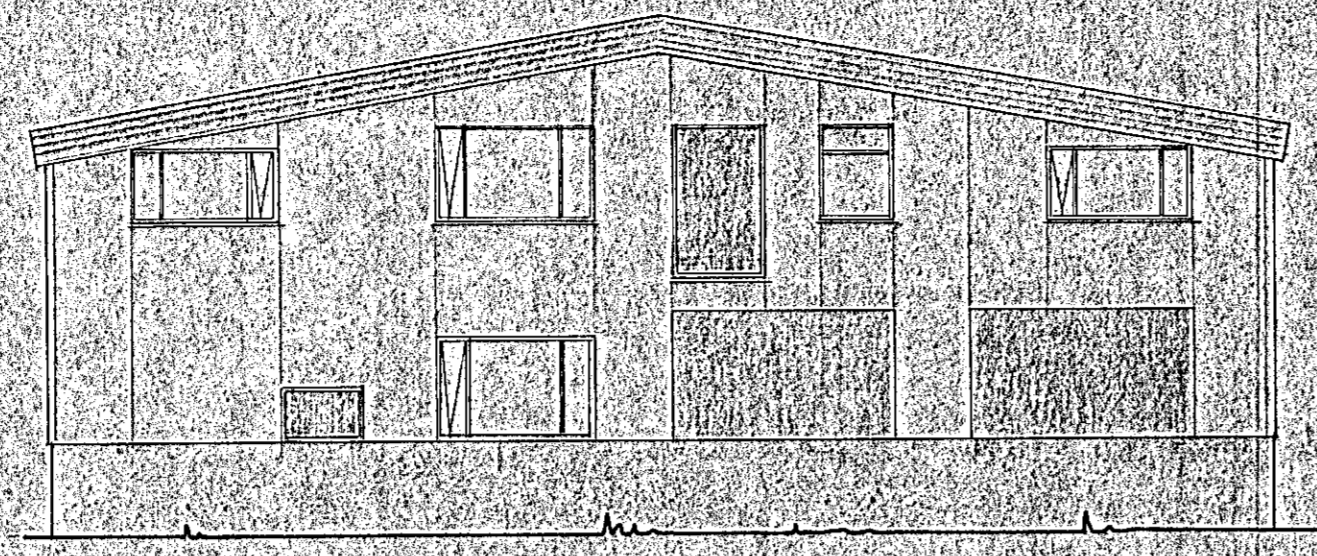


súðaurlit




súðvesturlit

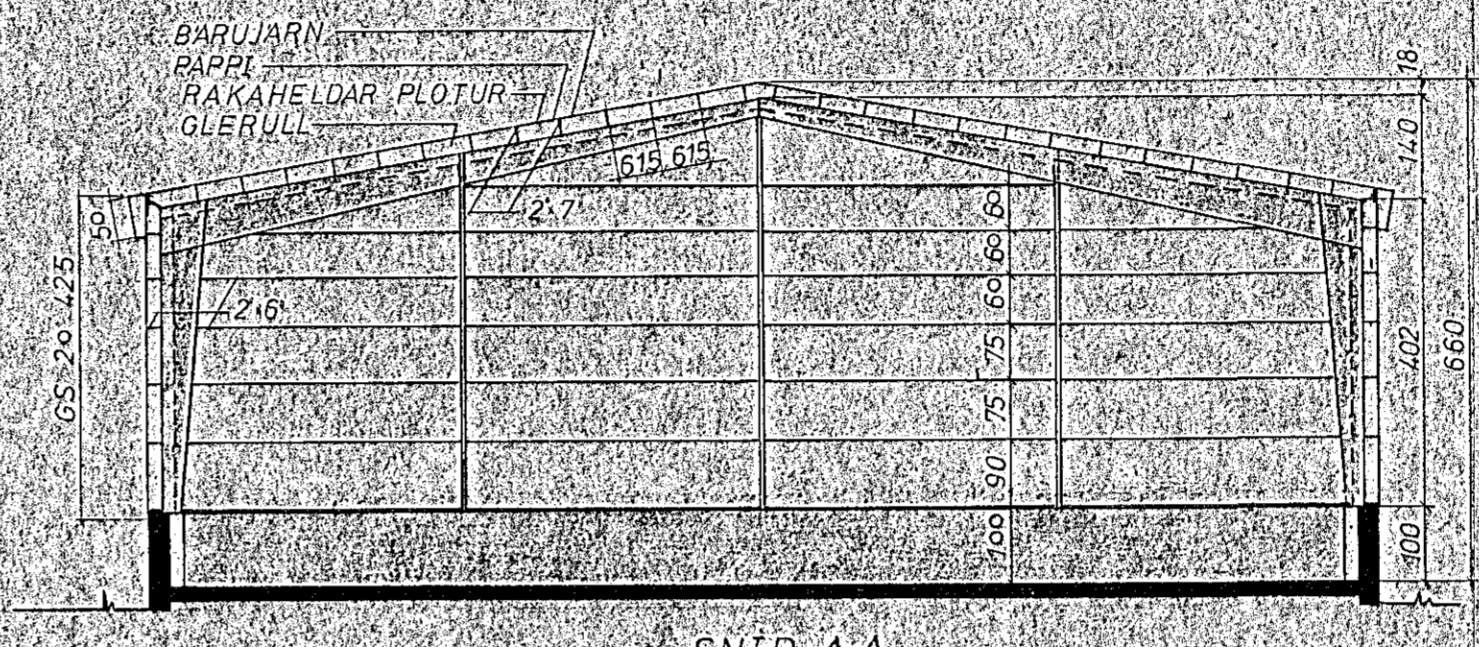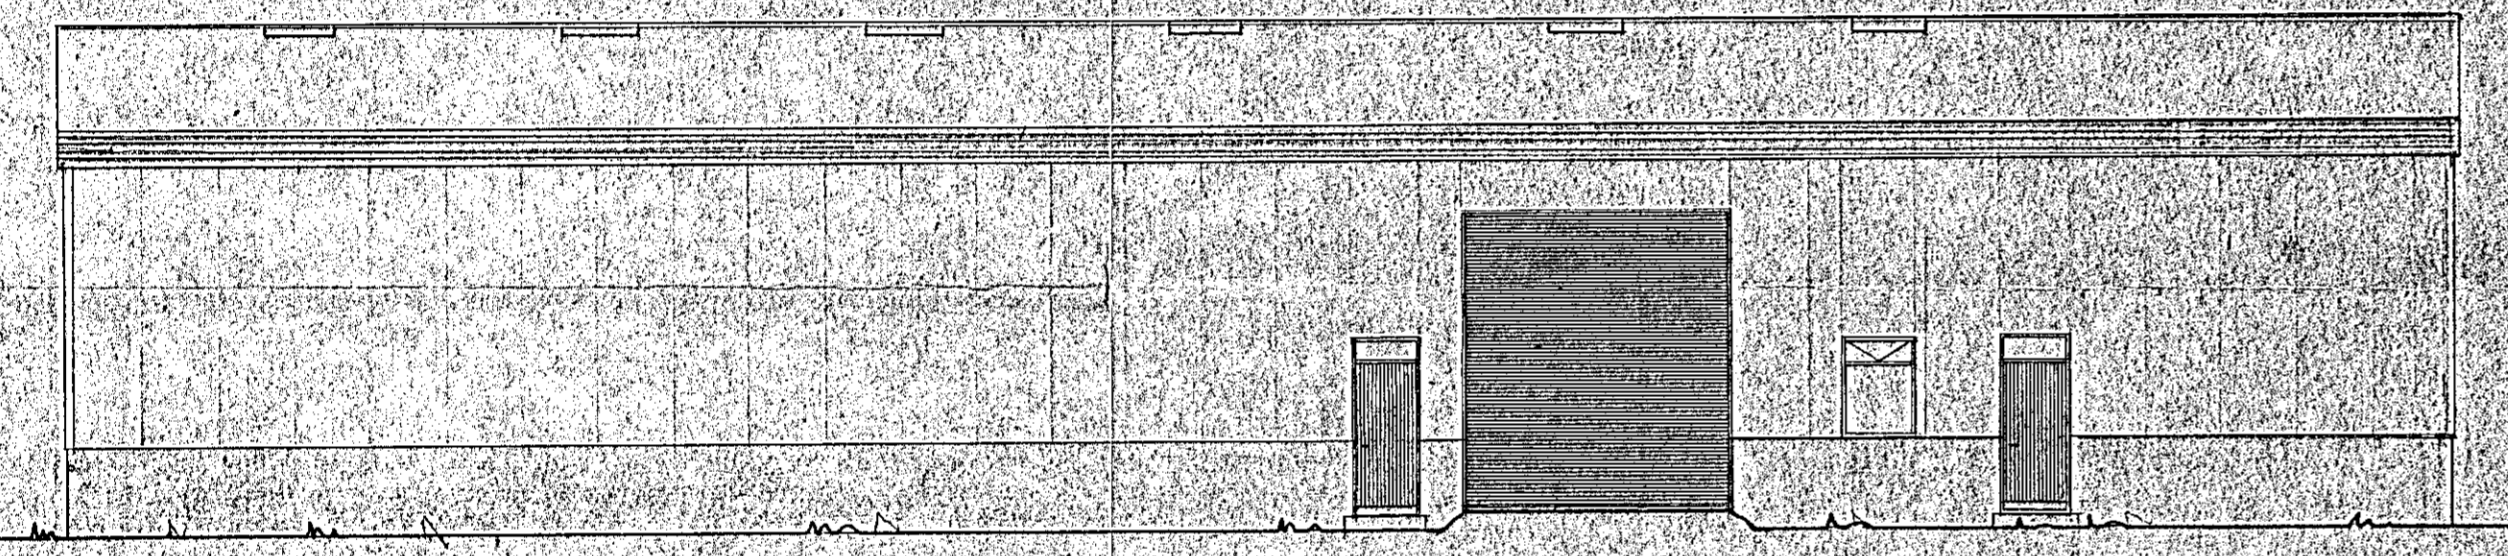



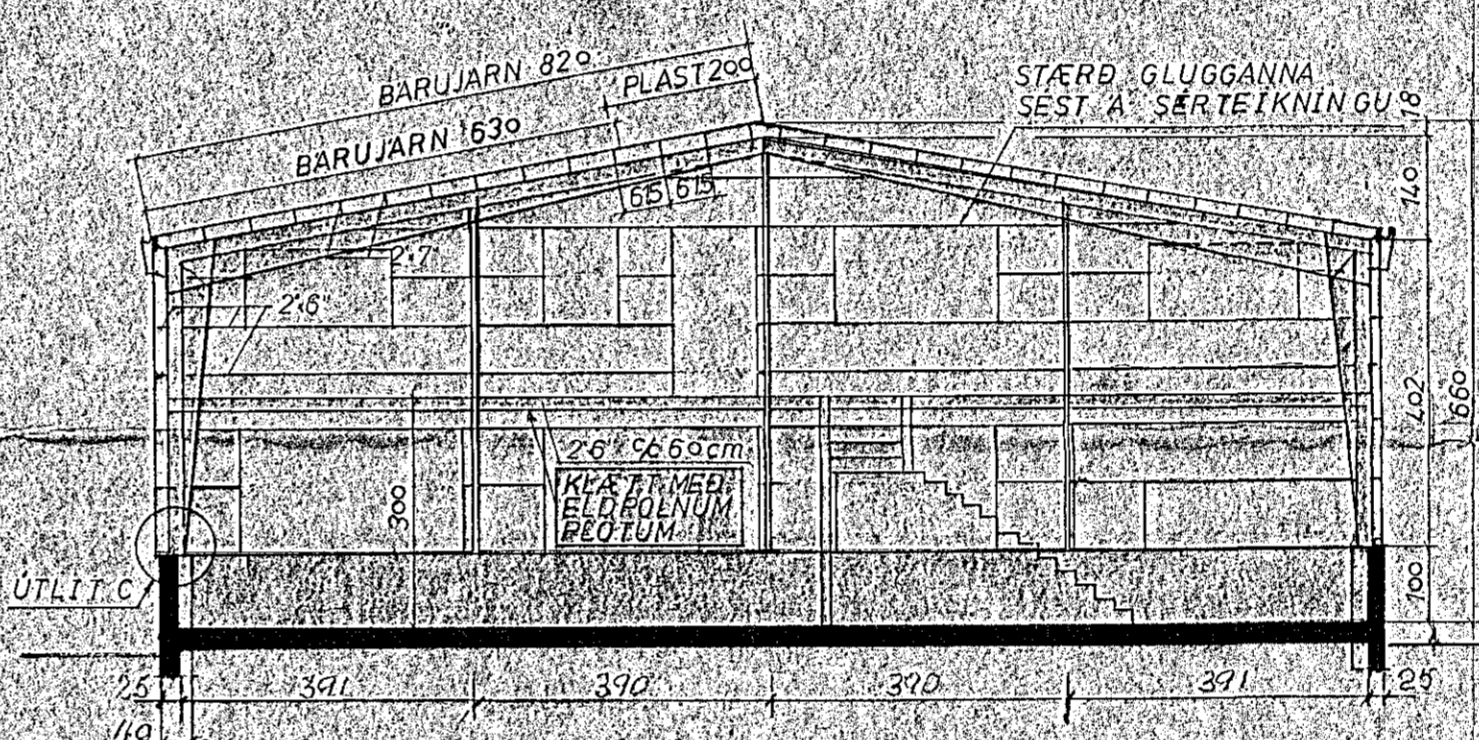


SNID B-B

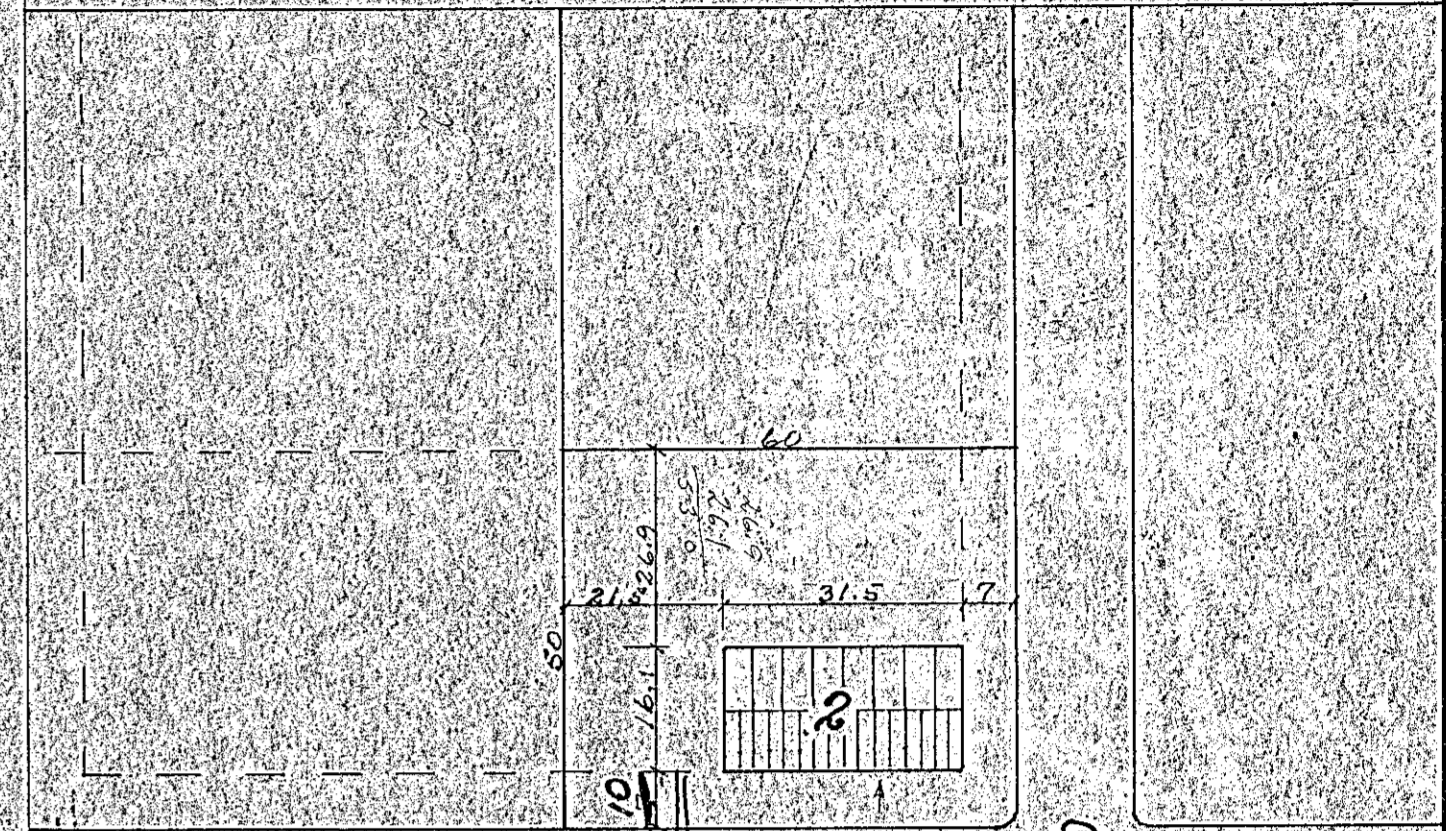


EYRARTRÖÐ

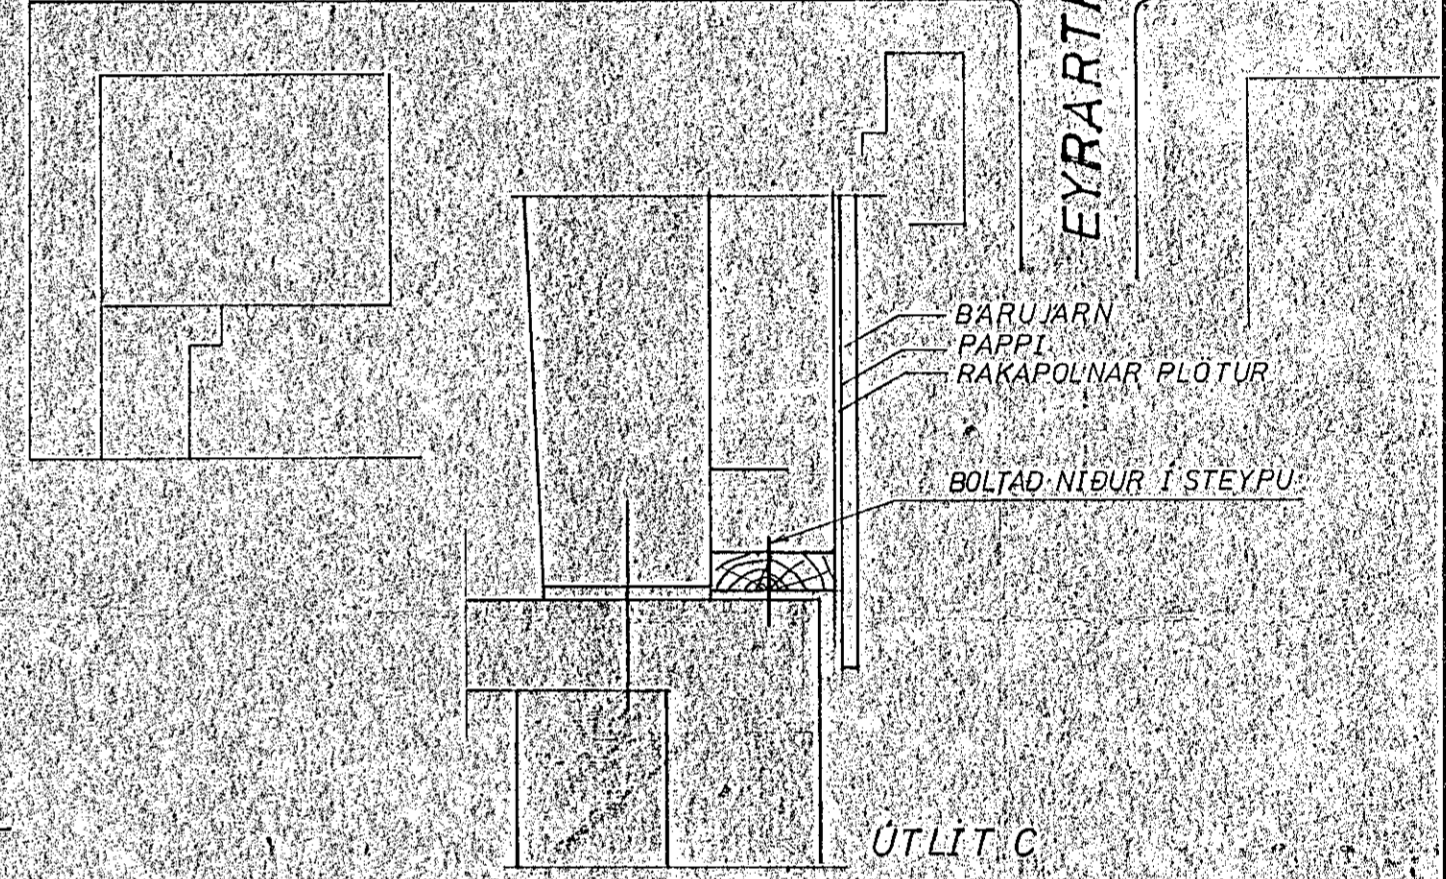

ÚTLIT C

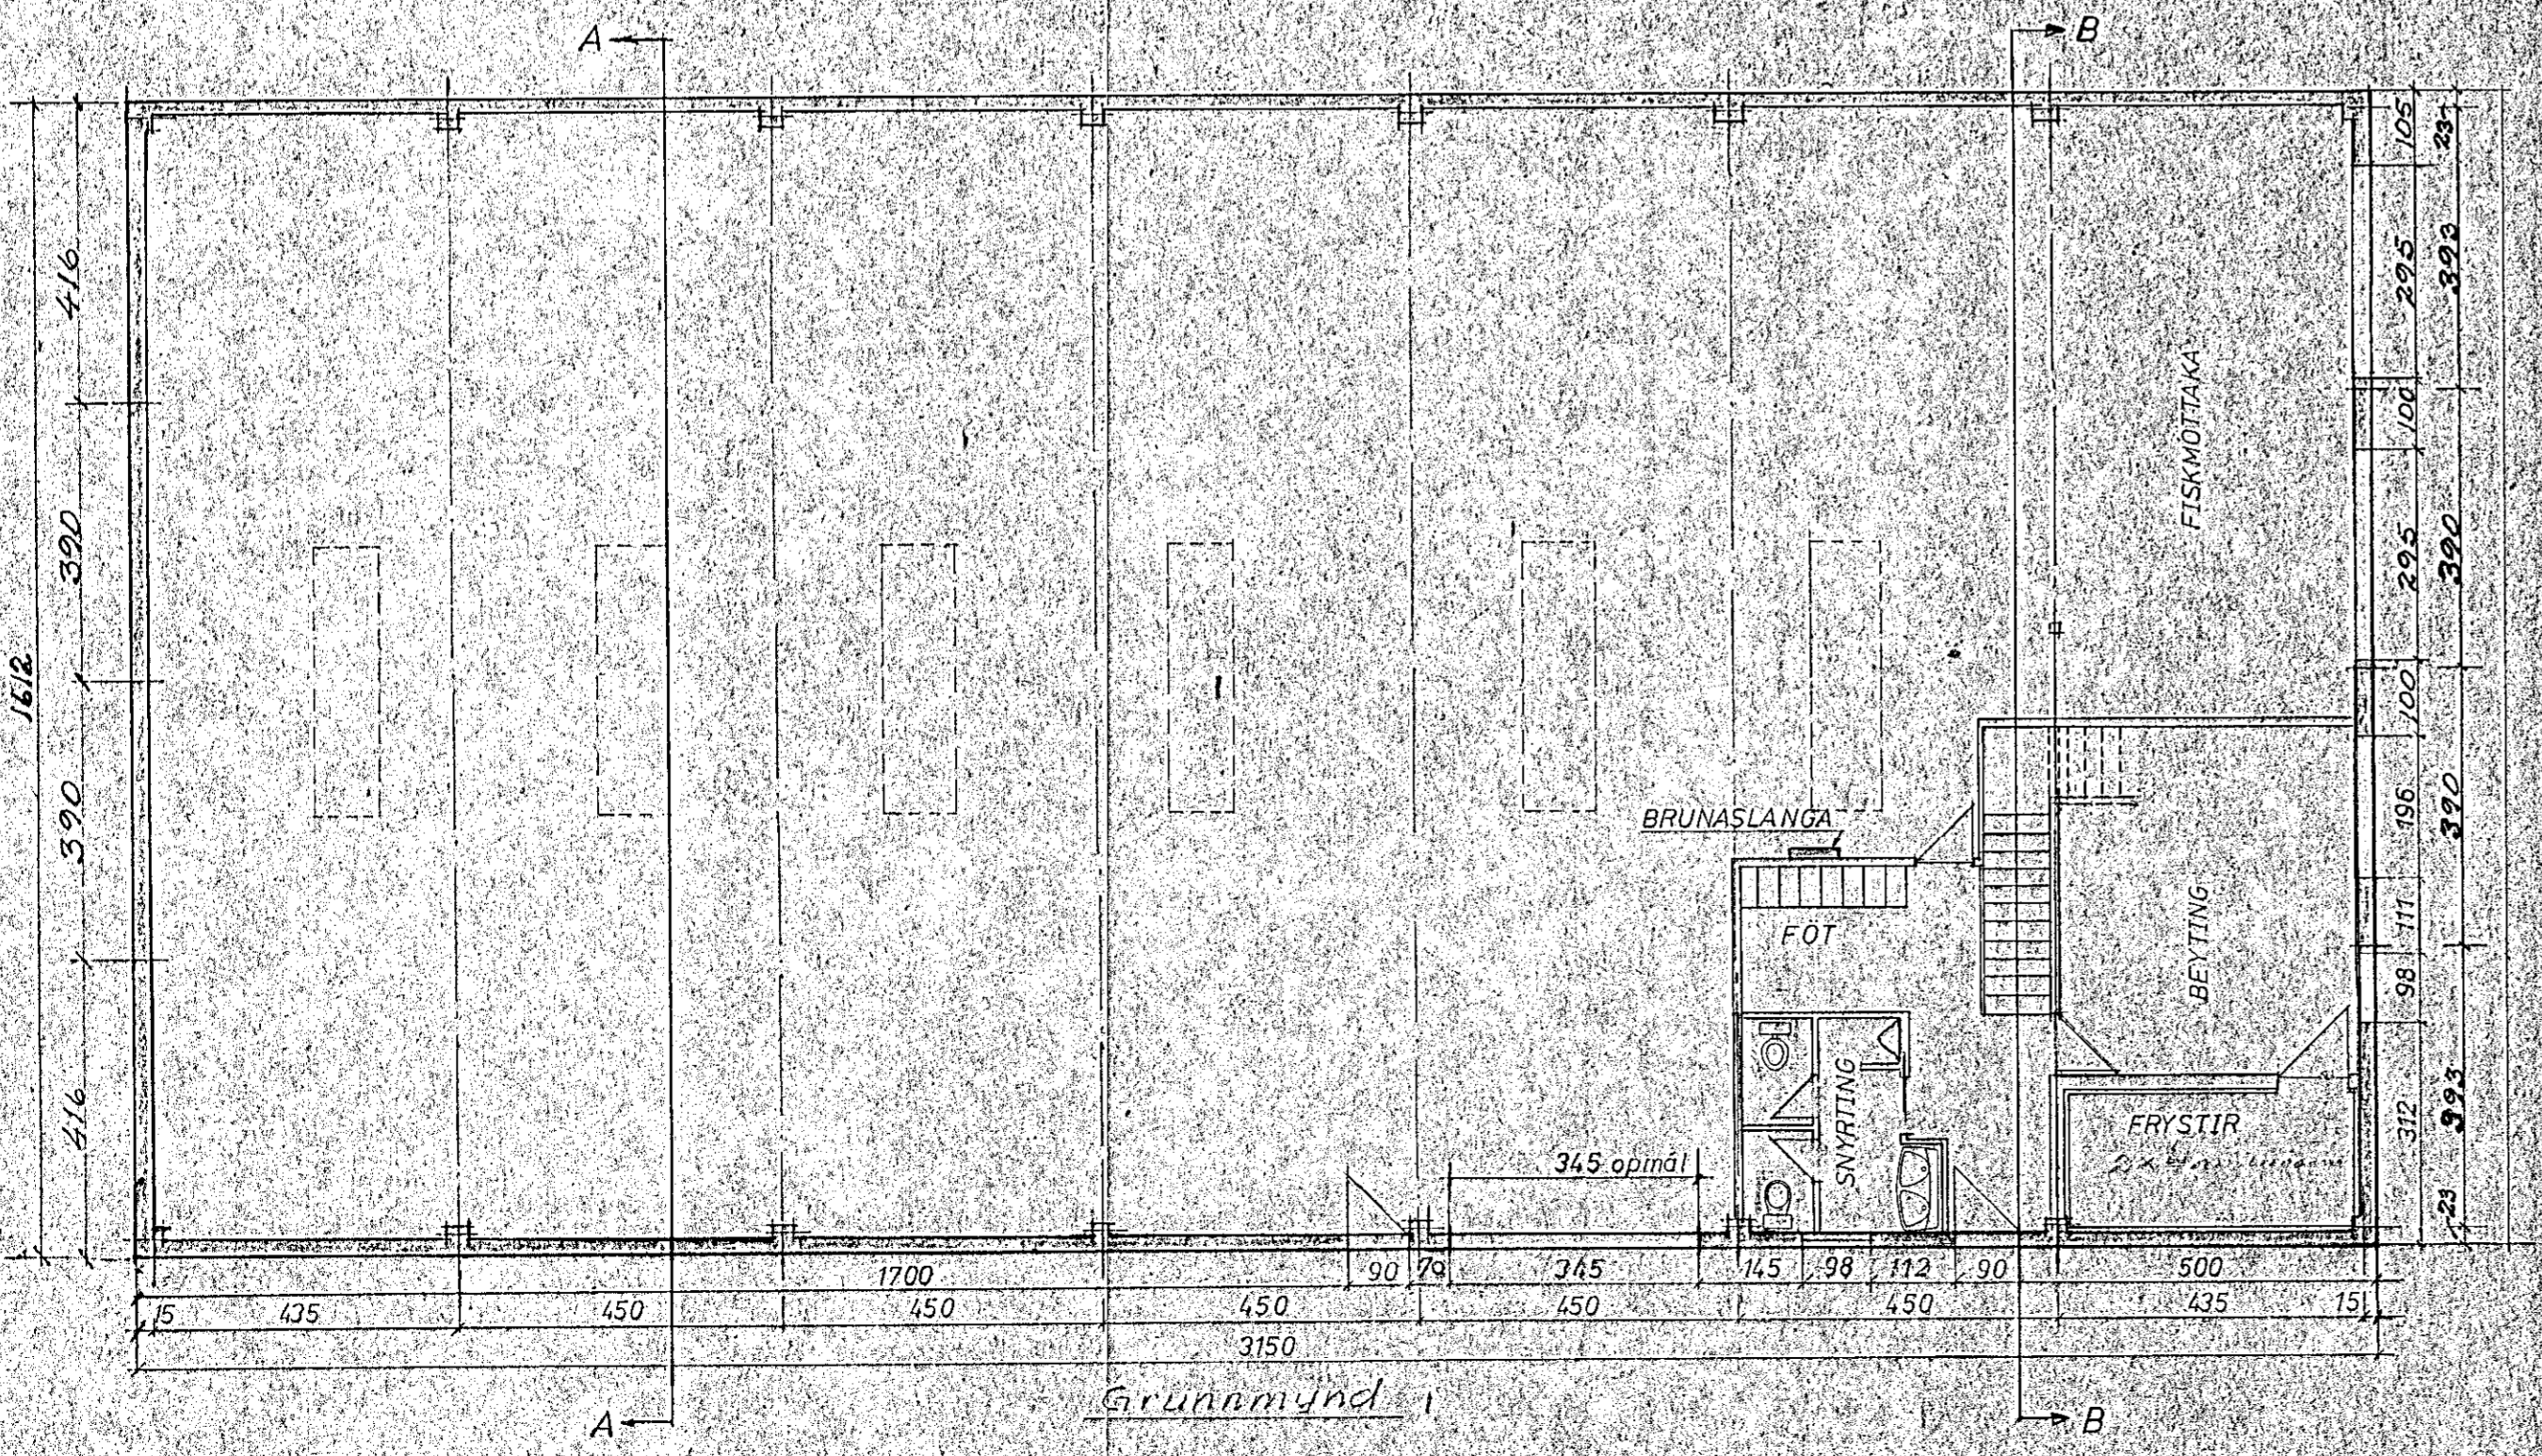


Grunnamynd

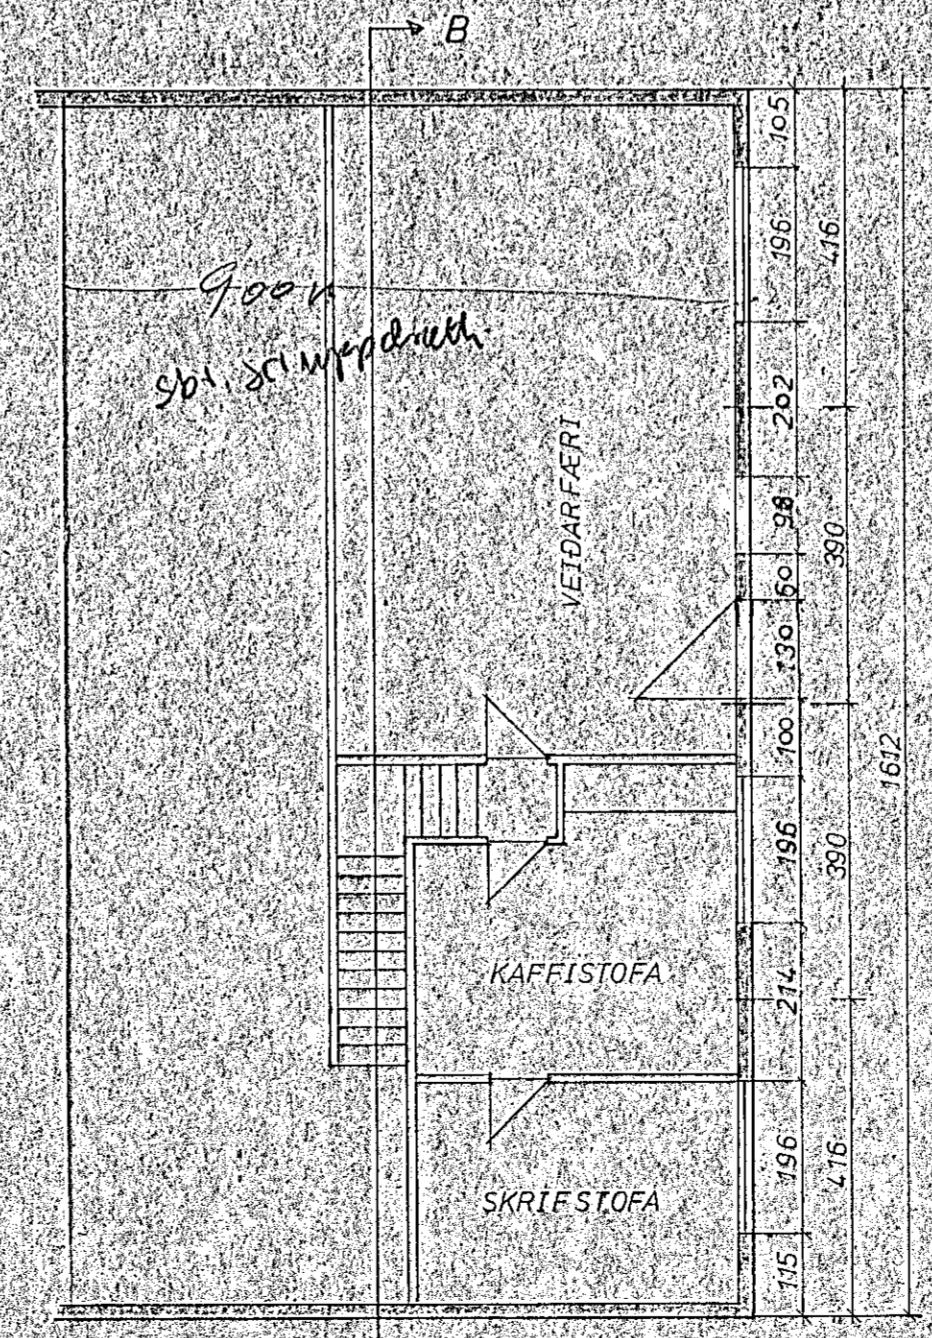

KAFFISTOFA

SKRIFSTOFA

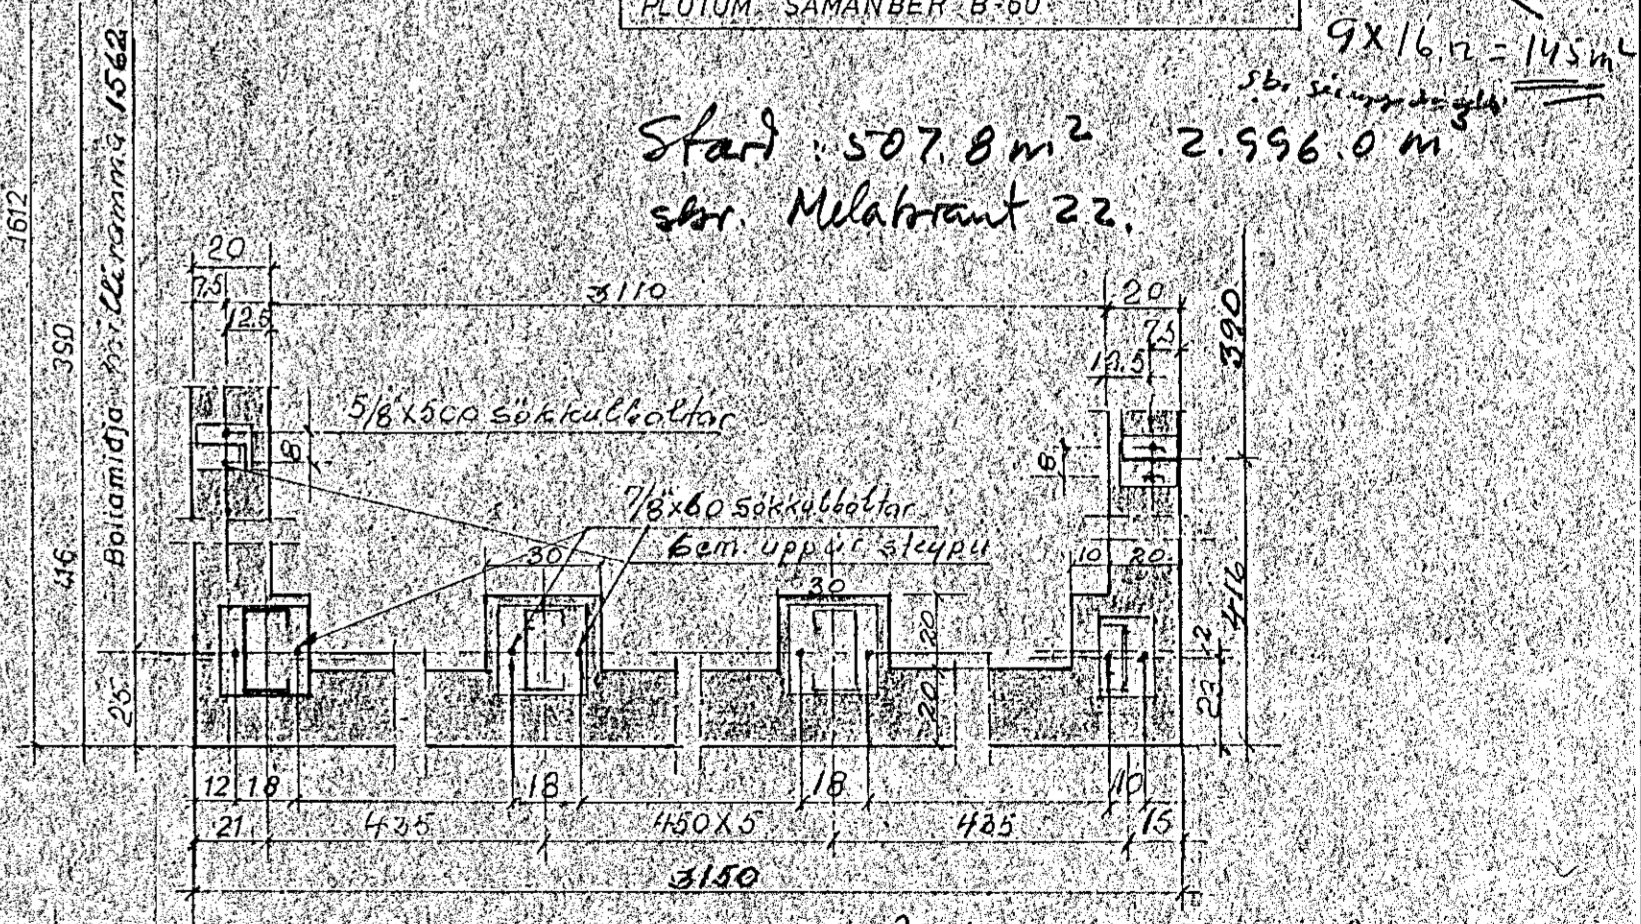

ELDVRN: 1  
BURDARVIRKI UR STALL-ELDVERJIST  
MEÐ STOKK UR GLERULL OG ELOPOLNUM  
FLÖTUM SAMANBER B-60

Stærð: 507,8 m<sup>2</sup> 2.996,0 m<sup>2</sup>  
skr. Melabrant 22.

2040-0020 01

Fjöldi	Heiti	Nr.	Efni	Teikn. nr.	Stærð	Módel nr.	Athugasemid	Blad
21	Burðarvirki	3A						
Bygging		Kristmundur og Ólafur Finnboegasynir		EYRARTRÖÐ 2		Mkv. 1:20	Dags. 19/8 80	
Verknumur		SANDAELL & HAFNAR		STALGRINDARHUS		1:200	Teikn. 16.8.80	
						Notist fyrir		
						Teikn. nr.	164-315	
						Notist		

**HÉDINN**