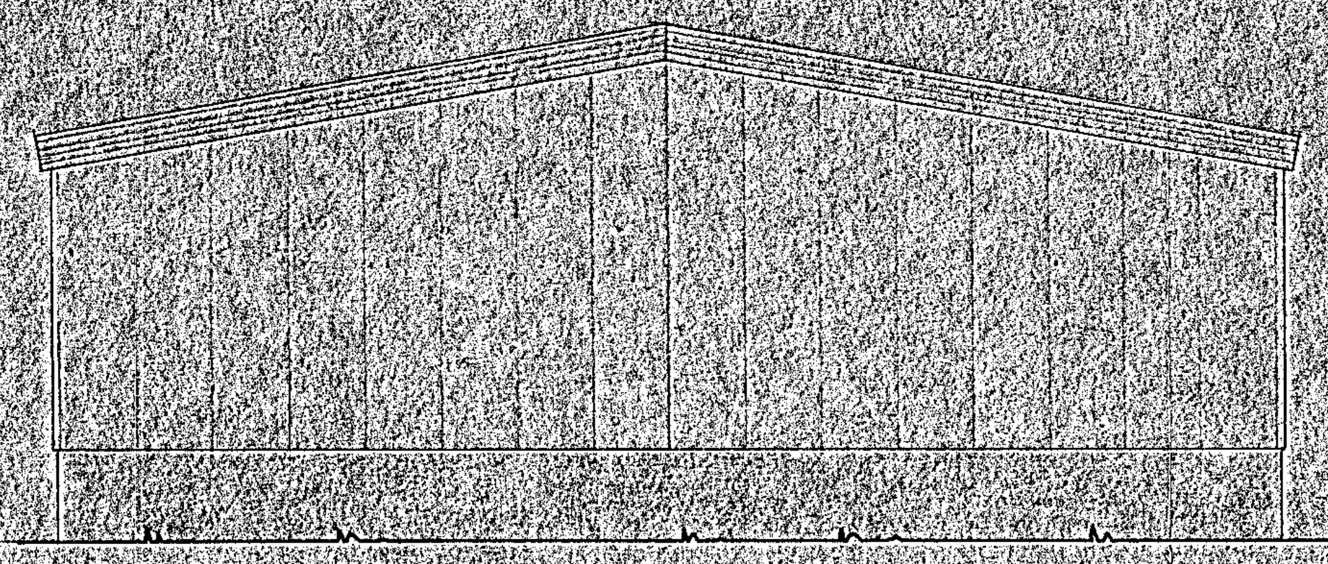
norðvestur

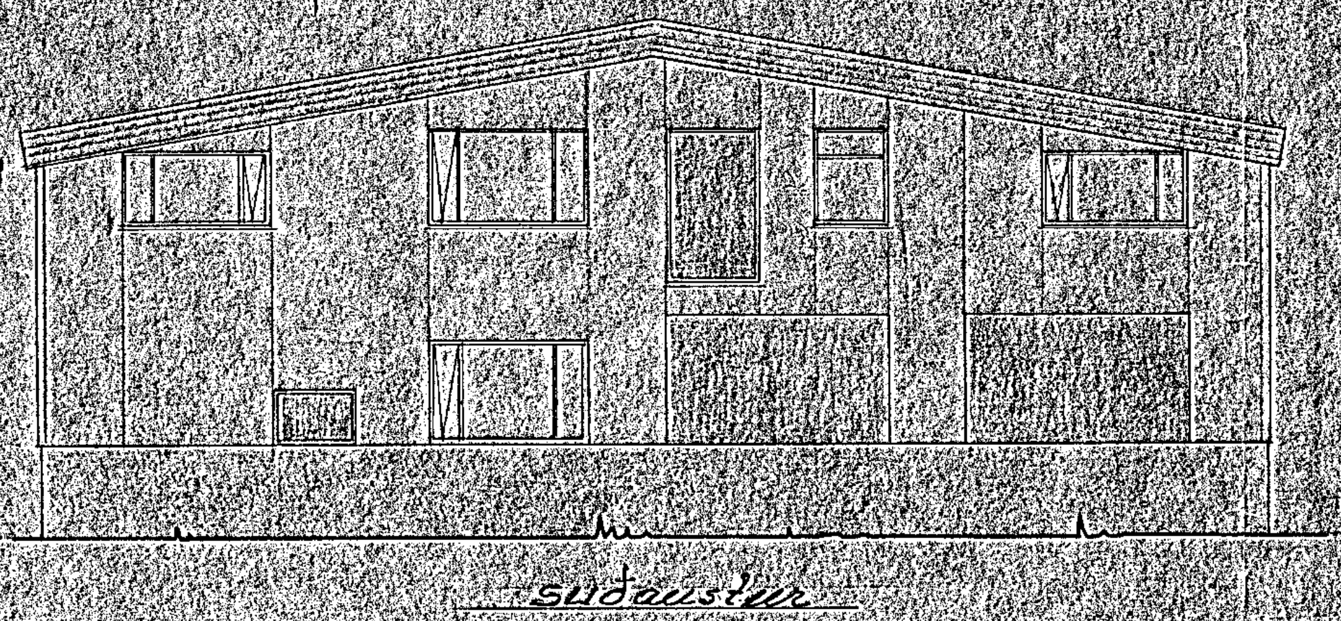

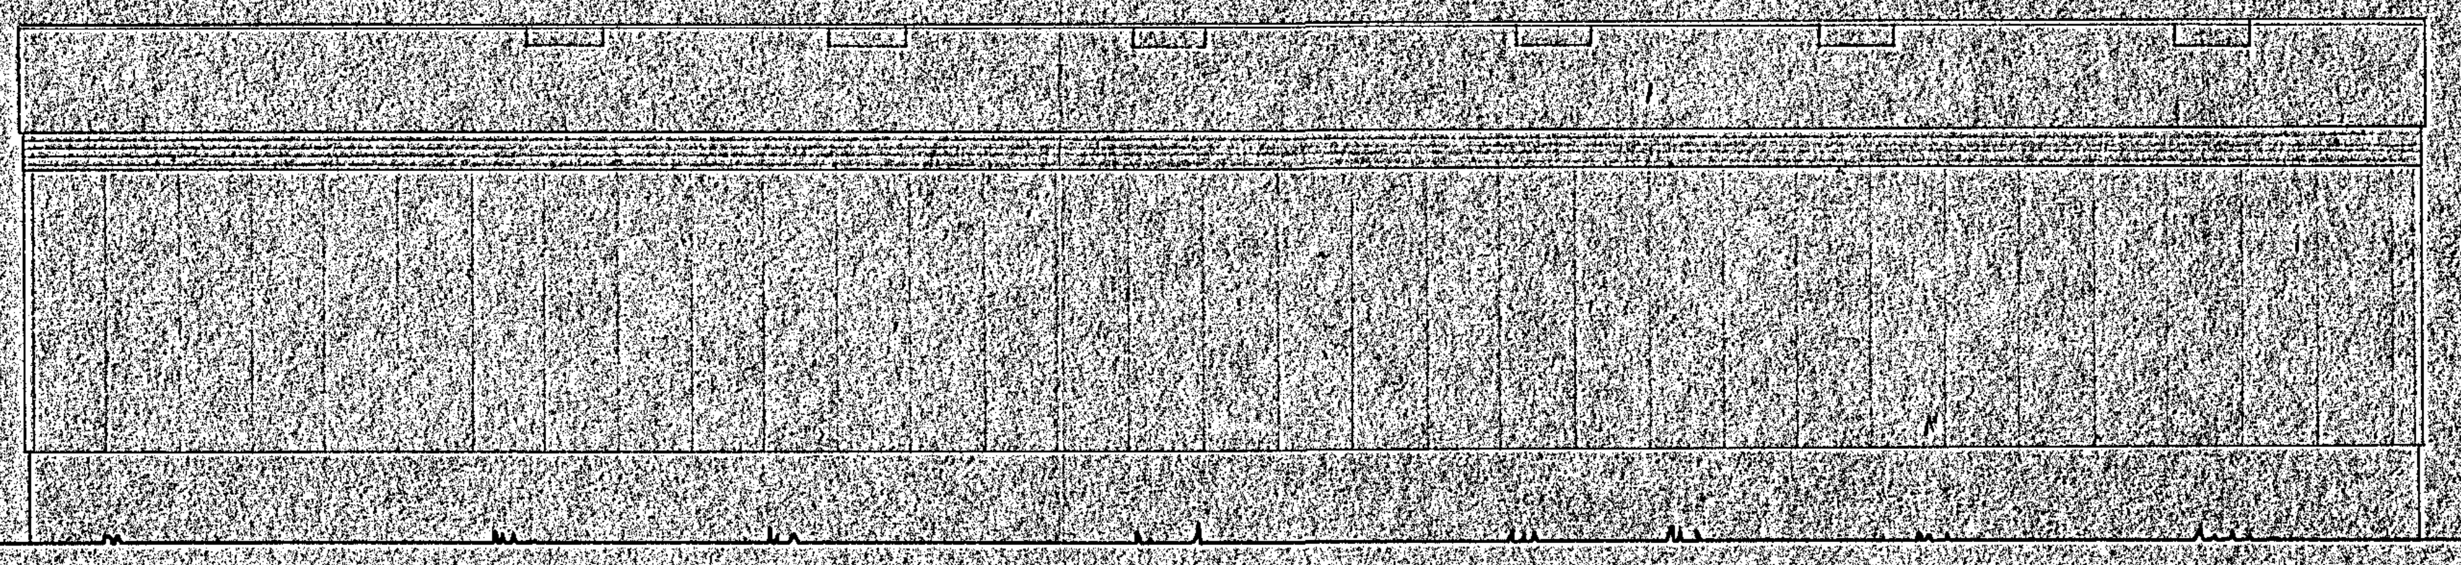

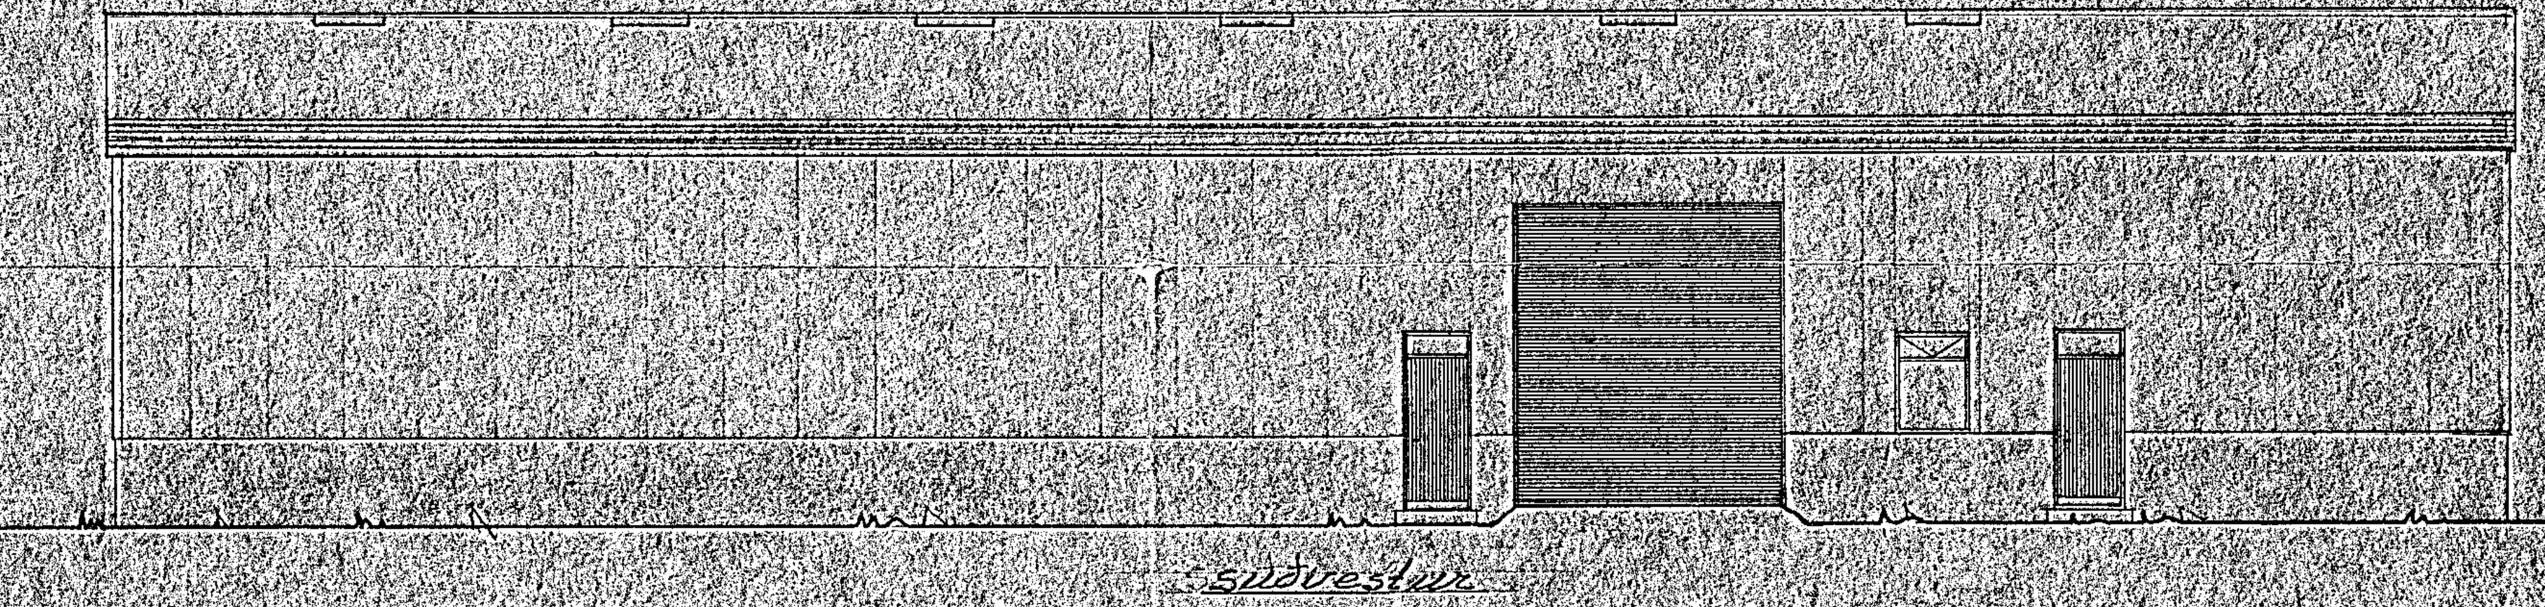

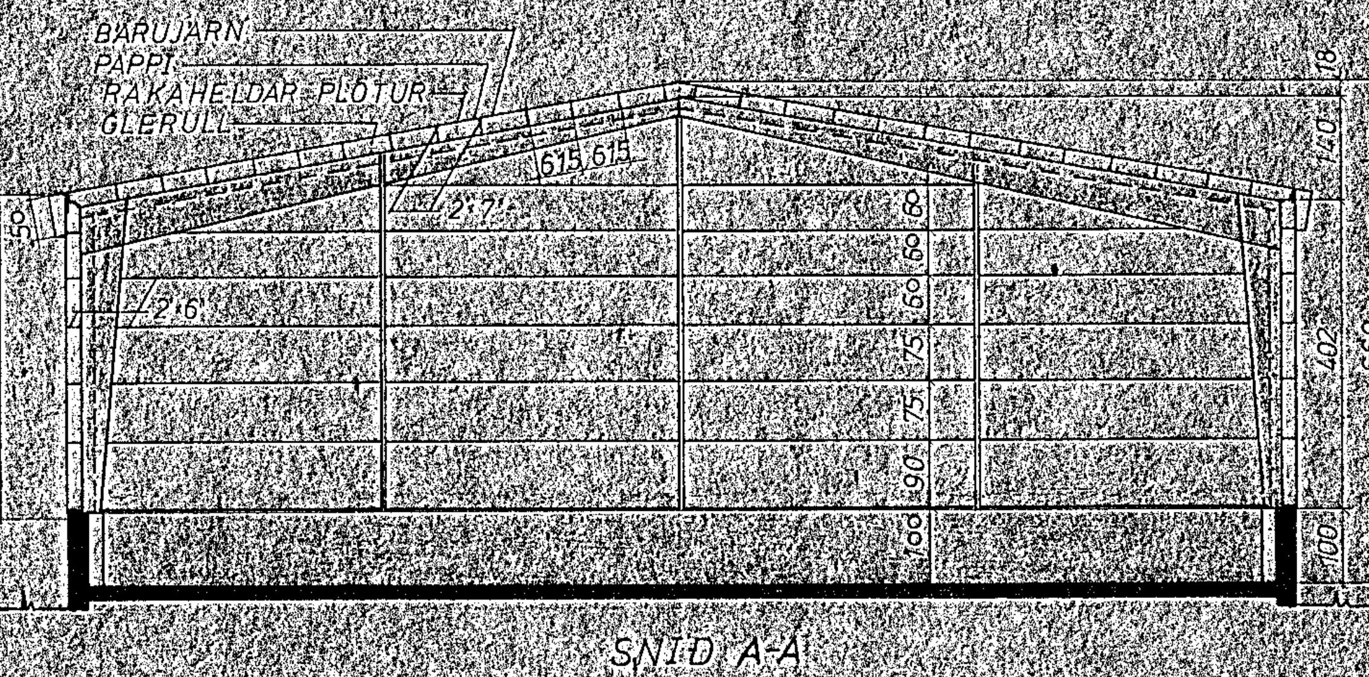
BÁRUJÁRN
PAPPI
RAKAHELDAR PLÖTUR
GLERULL
615 615
2·7"
2·6"
GS 220 425
50
18
140
60
60
60
75
75
90
100
402
660
100

SNIÐ A-A

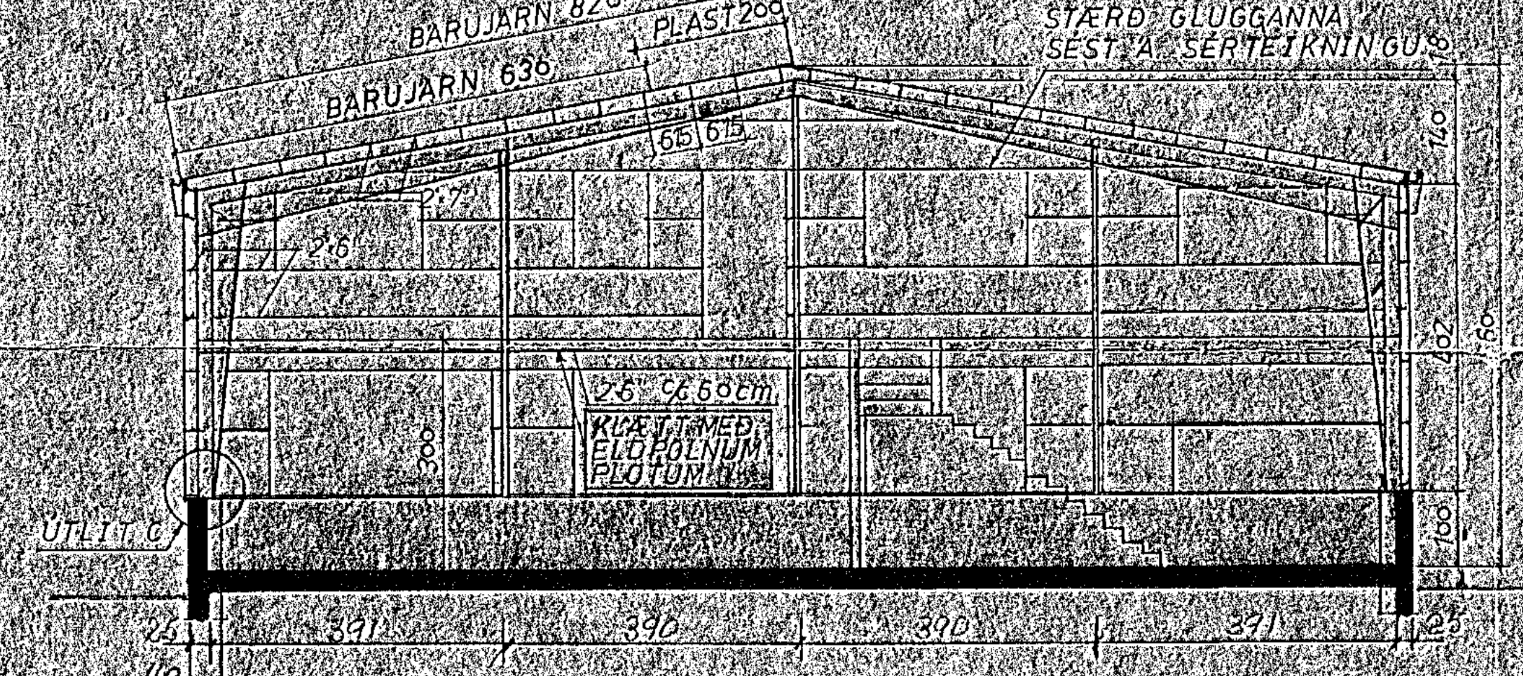
BÁRUJÁRN 820
PLAST 200
BÁRUJÁRN 636
615 615
STÆRÐ GLUGGANNA
SÉST Á SÉRTEIKNINGU.
2·7"
2·6"
2·6" c/c 60 cm
KLÆTT MEÐ
ELDÞOLNUM
PLÖTUM
300
140
402
660
100
ÚTLIT C
25
391
390
390
391
25
10

SNIÐ B-B

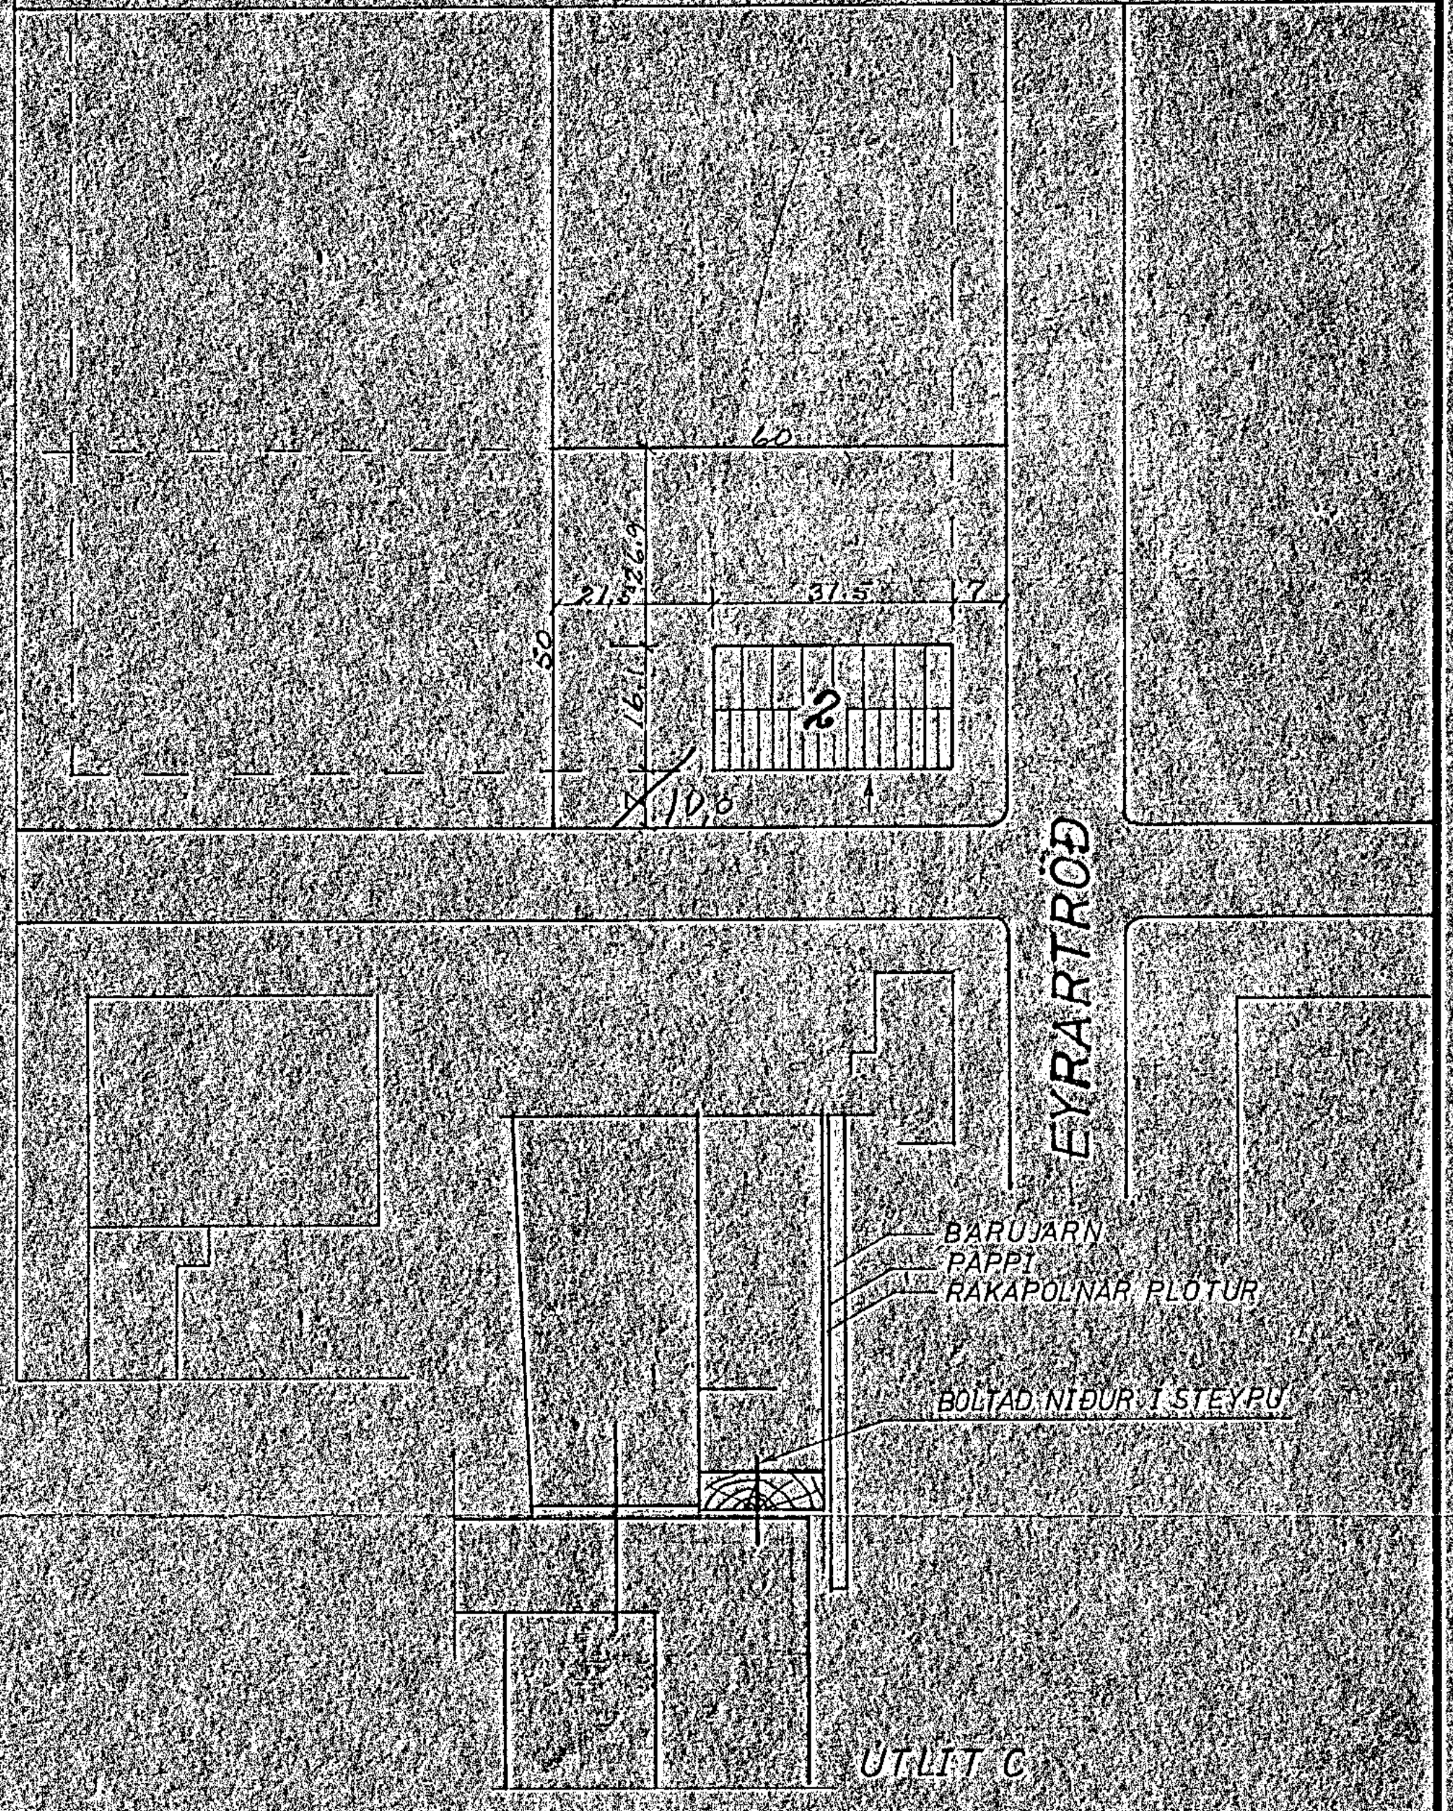
60
26,9
21,5
31,5
7
50
16,1
10,0
2
EYRARTRÖÐ
BÁRUJÁRN
PAPPI
RAKAÞOLNAR PLÖTUR
BOLTAÐ NIÐUR Í STEYPU
ÚTLIT C

ELDVÖRN:
BURÐARVIRKI ÚR STÁLI ELDVERJIST
MEÐ STOKK ÚR GLERULL OG ELDÞOLNUM
PLÖTUM SAMANBER B-60

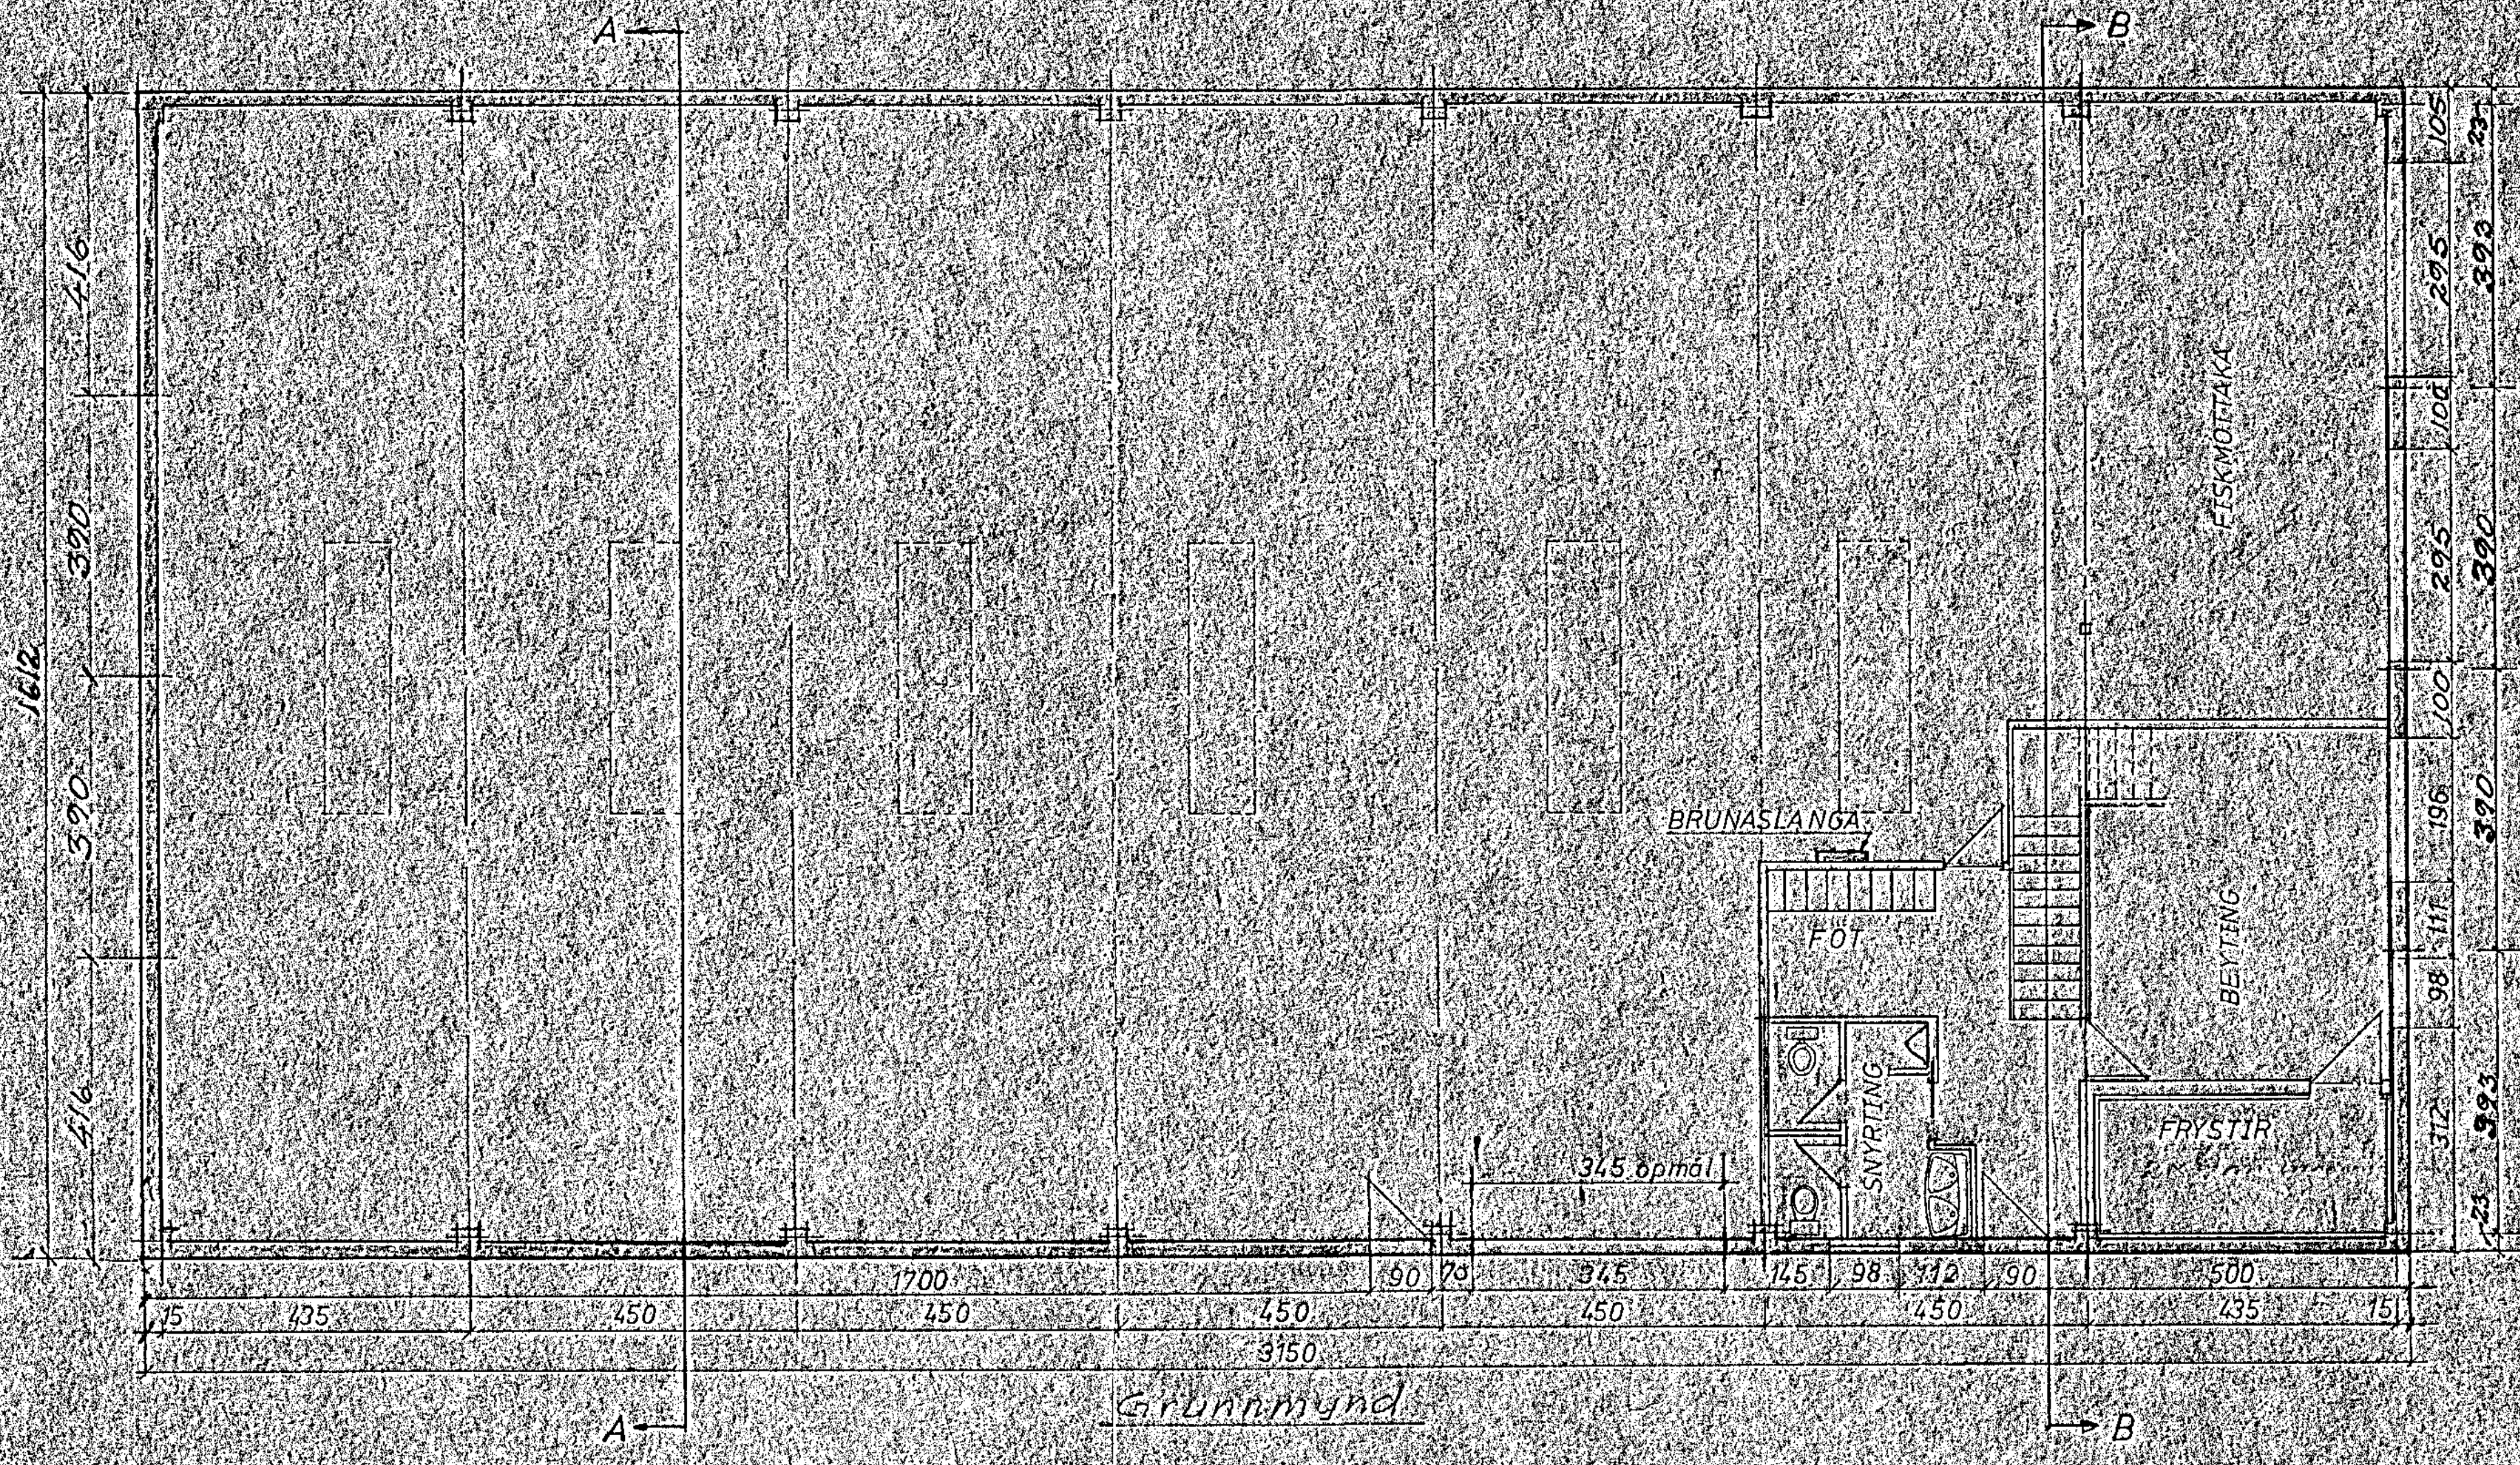
A
B
BRUNASLANGA
FÖT
SNYRTING
BEYTING
FRYSTIR
FISKMÓTTAKA
345 opmál
416
390
1612
390
416
105
295
100
196
111
98
312
23
393
15
435
450
700
450
90
70
345
145
98
112
90
500
435
15
3150

Grunnmynd

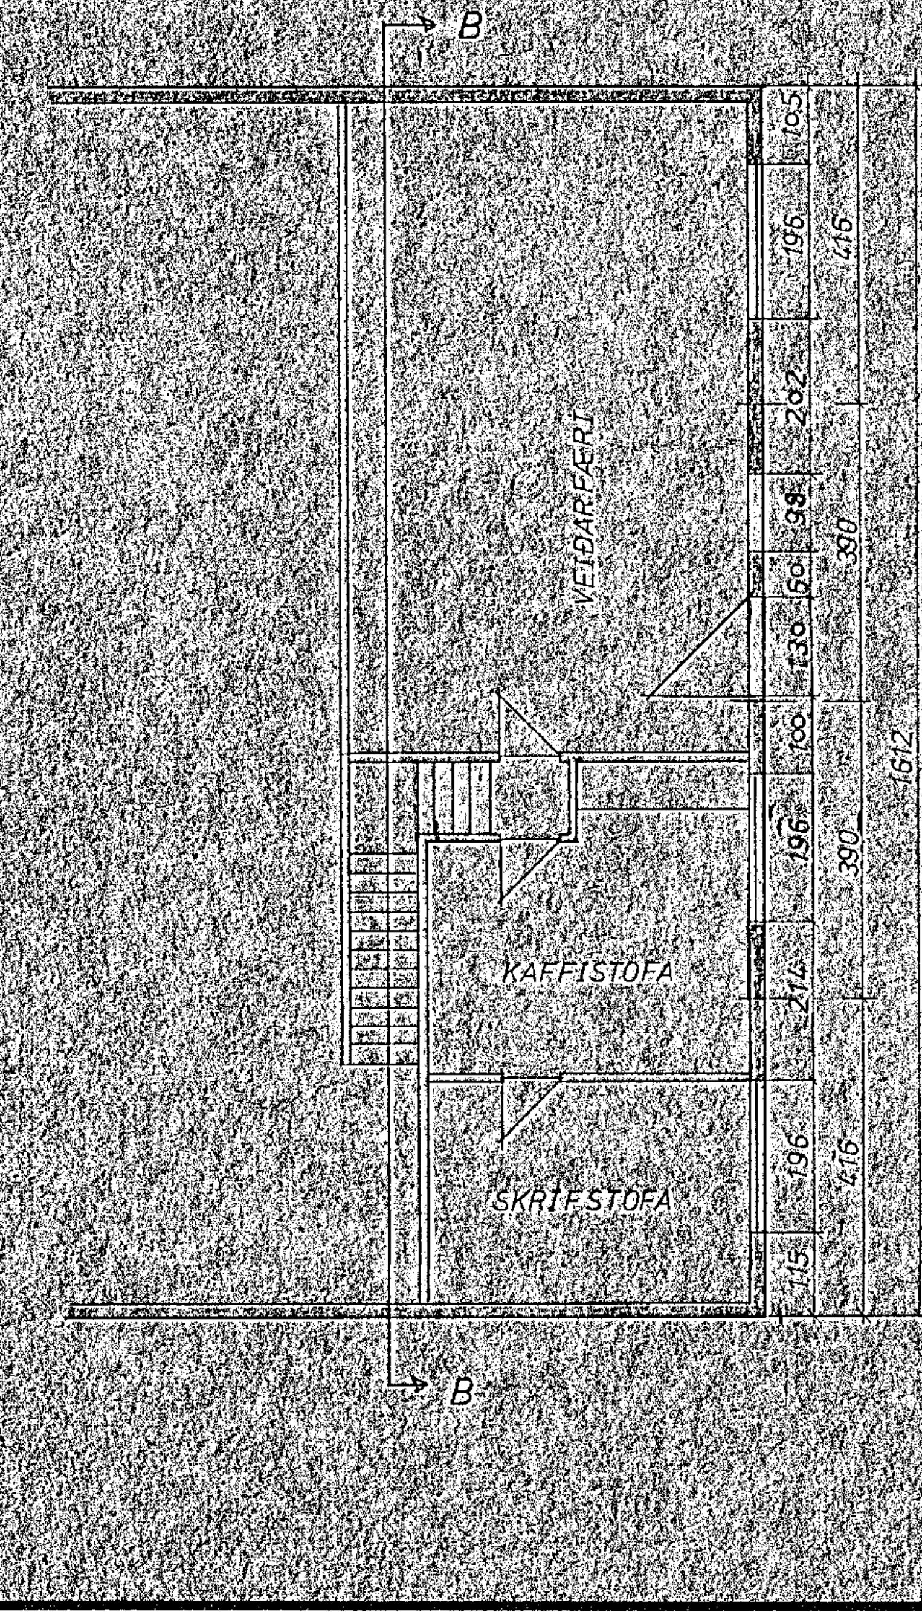
B
VEIÐARFÆRI
KAFFISTOFA
SKRIFSTOFA
105
196
202
98
60
130
100
196
214
196
115
416
390
390
416
1612

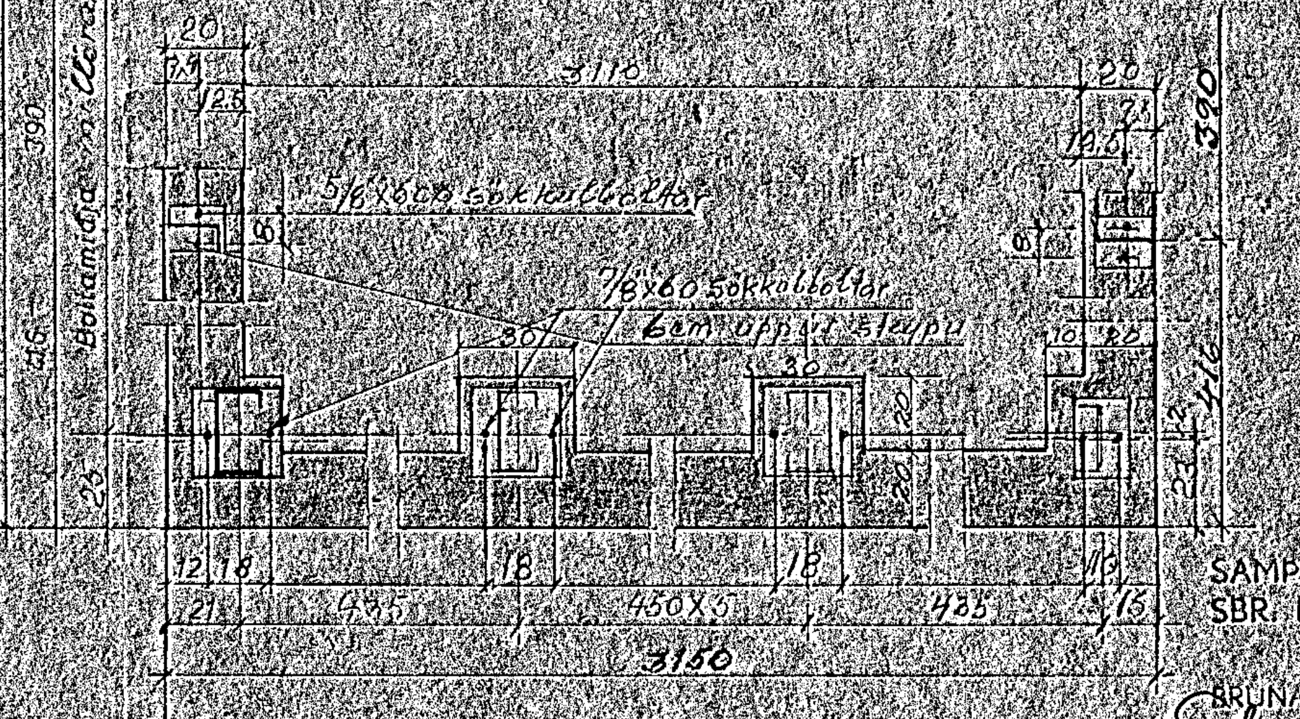
1612
390
416
Botnplata m. álagrammi 1562
20
7,5
12,5
3110
20
7
12,5
390
5/8 x 600 sökkulboltar
7/8 x 60 sökkulboltar
Sem uppi í steypu
30
30
10
20
20
20
12
23
416
25
12
18
18
18
10
21
435
450 x 5
435
15
3150

Áskilið er samþykki
Brunamálastofnunar ríkisins

Áskilið er samþykki
heilbrigðisráðs Hafnarfjarðar

Samþykkt á fundi bygginga-
nefndar þ. 19/8 1981
BYGGINGAFULLTRÚINN
Í HAFNARFIRÐI

SAMÞYKKT 16/11 19
SBR. BRÉF DAGS. 16/11 19
BRUNAMÁLASTOFNUN RÍKISINS

Fjöldi	Heiti	Nr.	Efni	Teikn. nr.	Stærð Módel nr.	Athugasemd	Blað

Breytingar			Breytingar		
	24.10.80	Burðarrammi settur í Norðurgafl B.A.			

Þyngd	Kristmundur og Ólafur Finnbogasynir SANDAFELL s/f EYRARTRÖÐ 2 HAFNARF. 2463 m³ stálgr. 507 m³ steypt STÁLGRINDARHÚS 507 m² 2970 m³	Mkv. 1:20 1:100 1:2000	Dags. 10/10 80 Teikn. 10 BA. 50R. Ath.
		Notist fyrir	
Verknúmer	HÉÐINN	Teikn. nr. 164-315	
		Notist	