
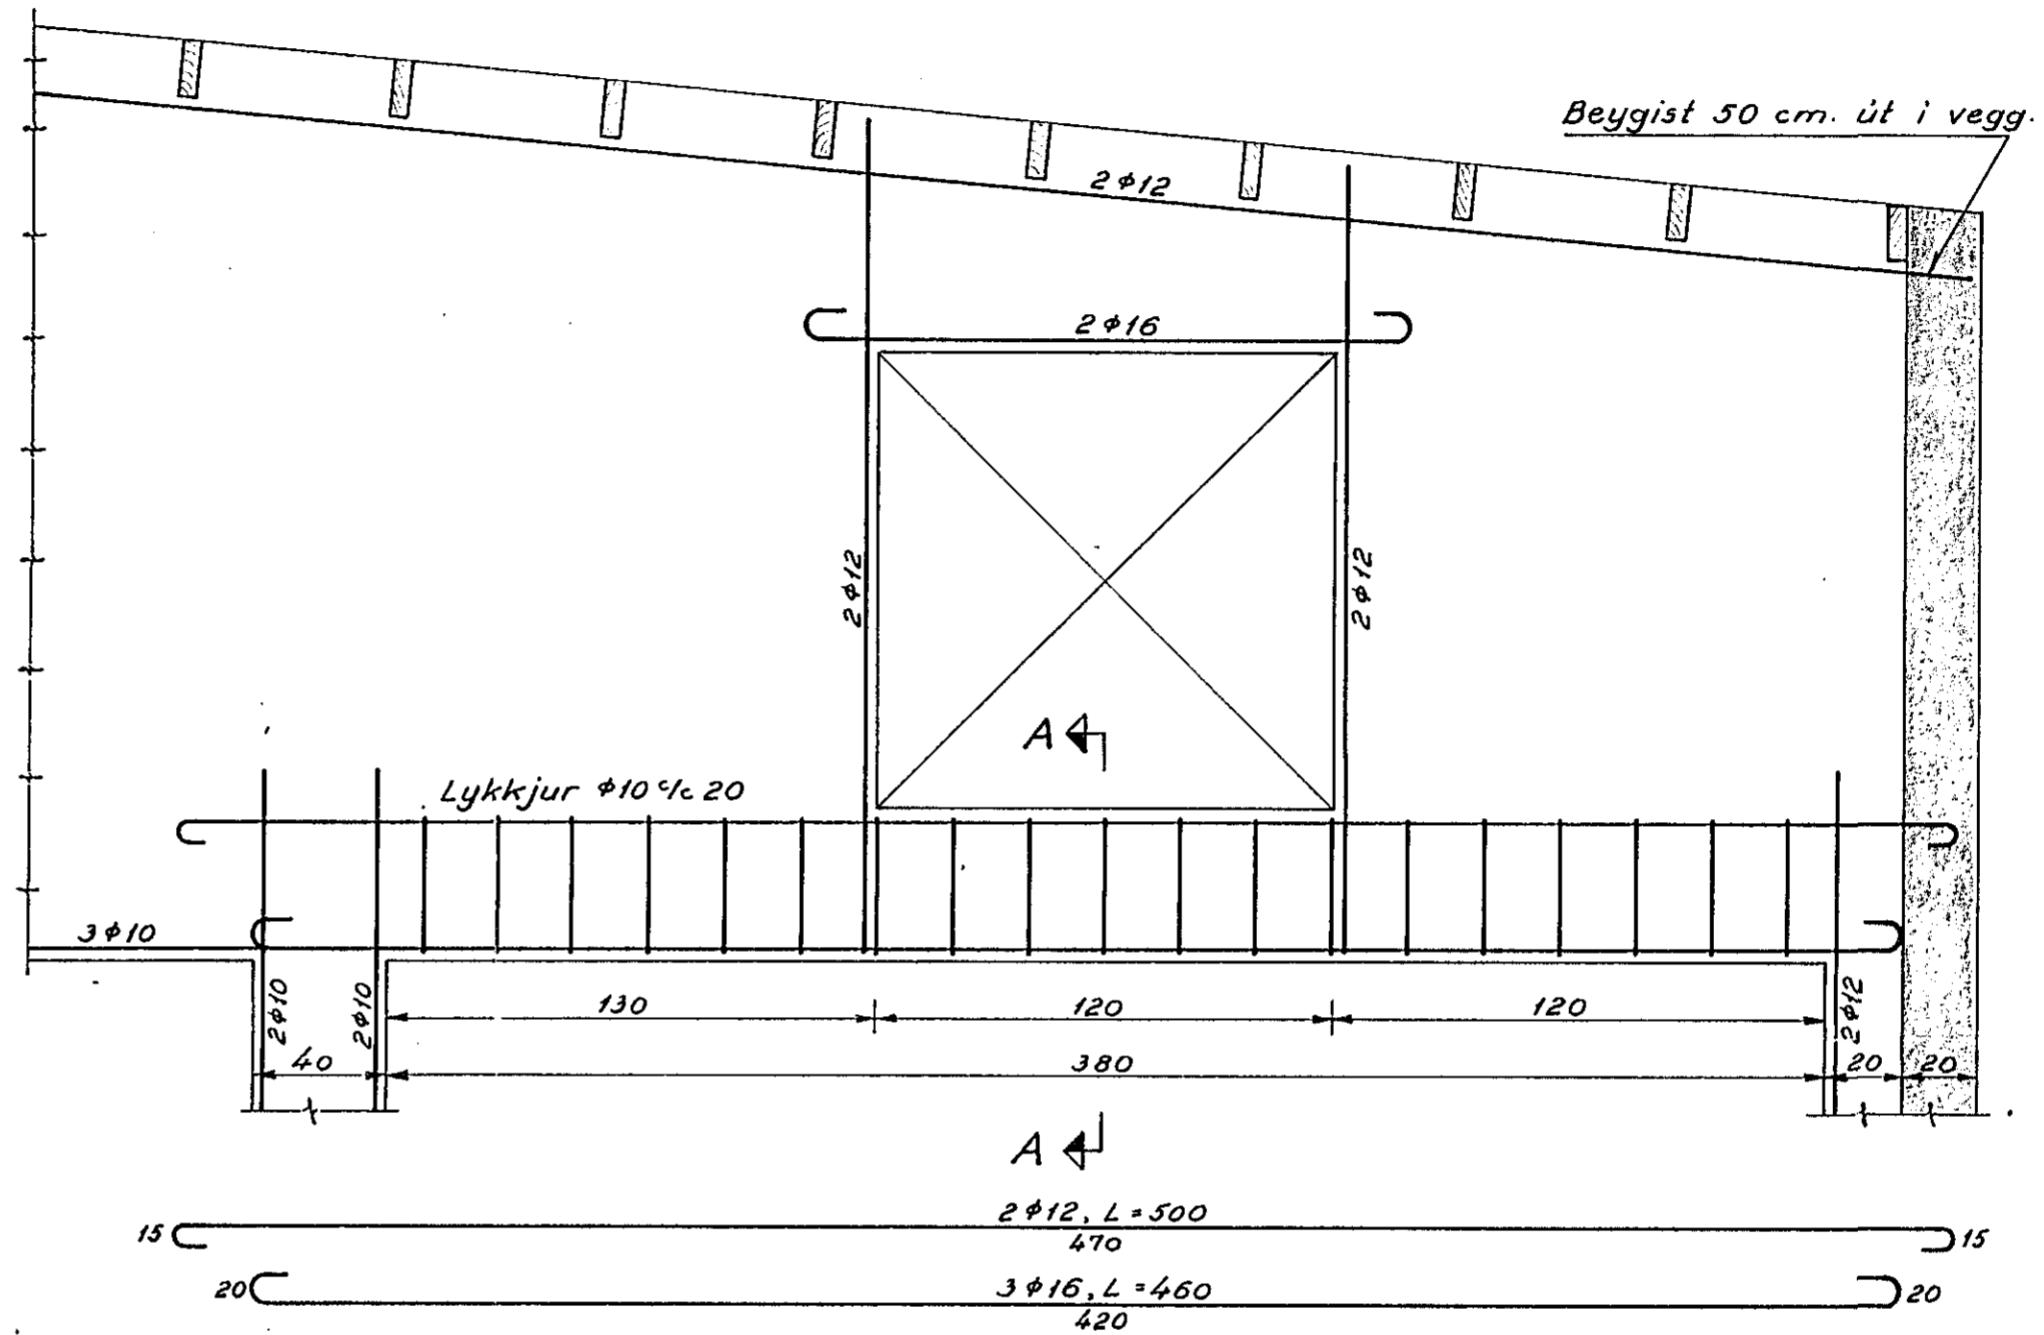



Biti B₂, 1:20.

Loft yfir 1. hæð, 1:50.

Breyting frá því, sem sýnt er á uppdrætti nr. 3201.

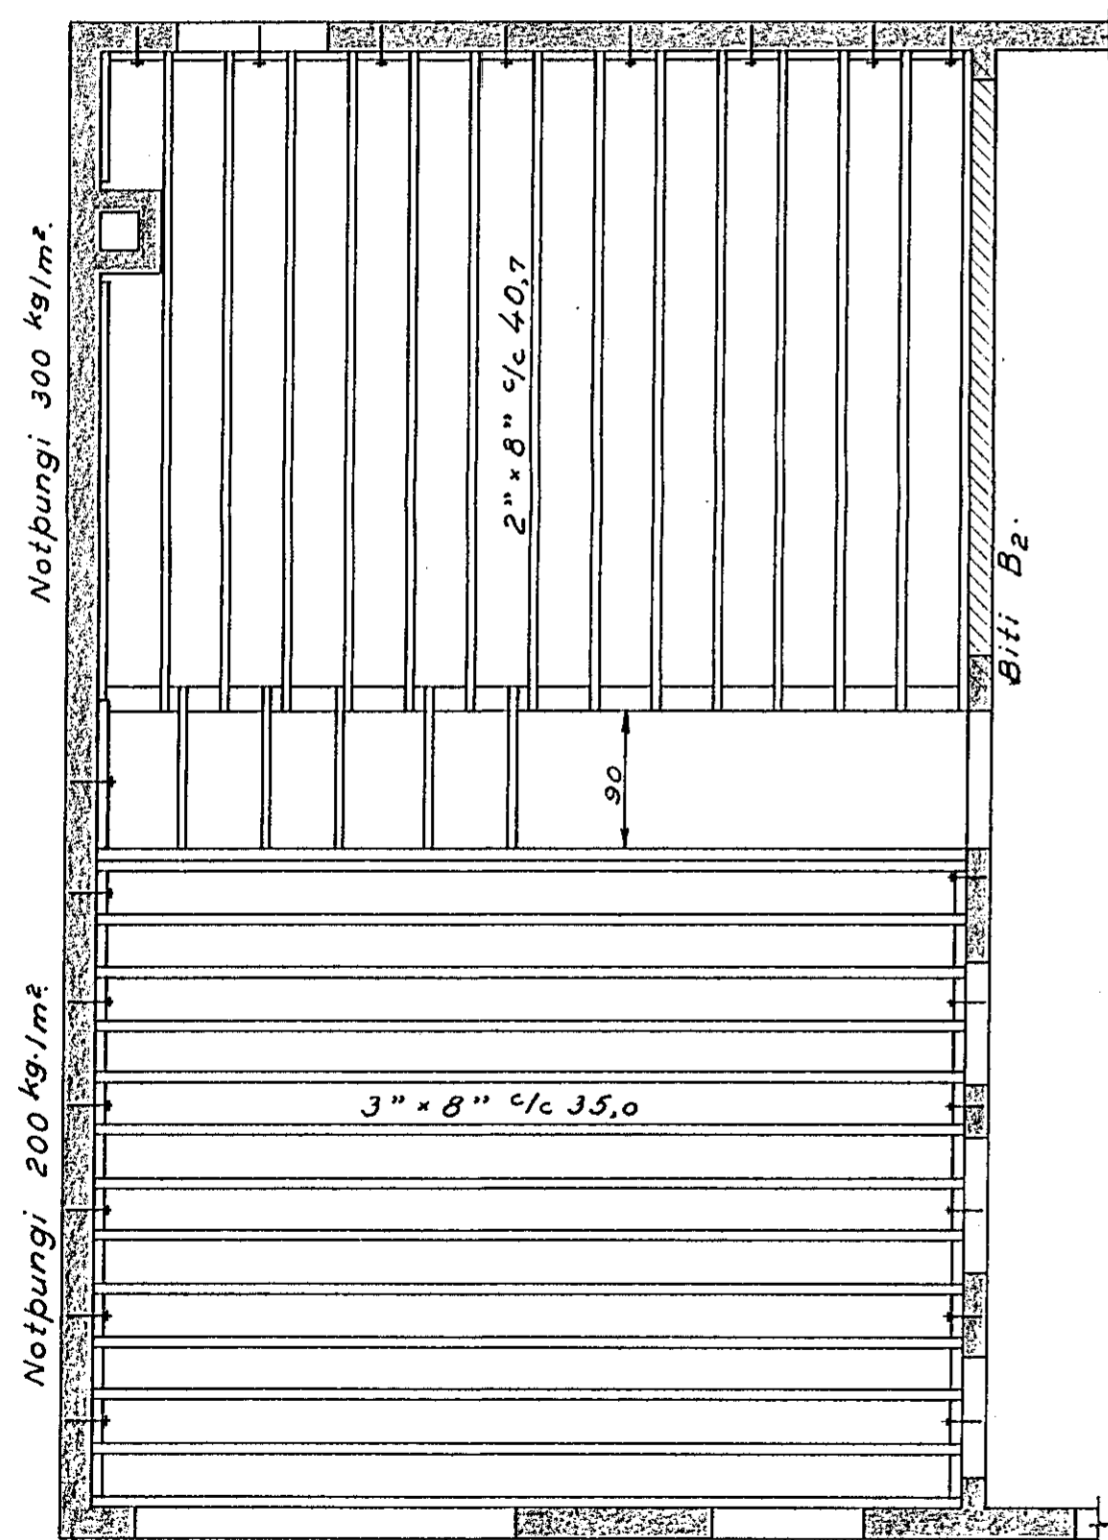


Snid A-A, 1:20.

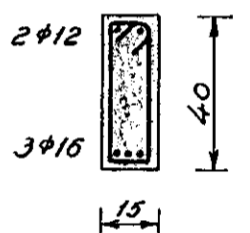

Lykkjur $\phi 10$ c/c 20, L=120 cm., utanmál 12x37 cm.

Festingar bitaenda við vegg, 1:20.

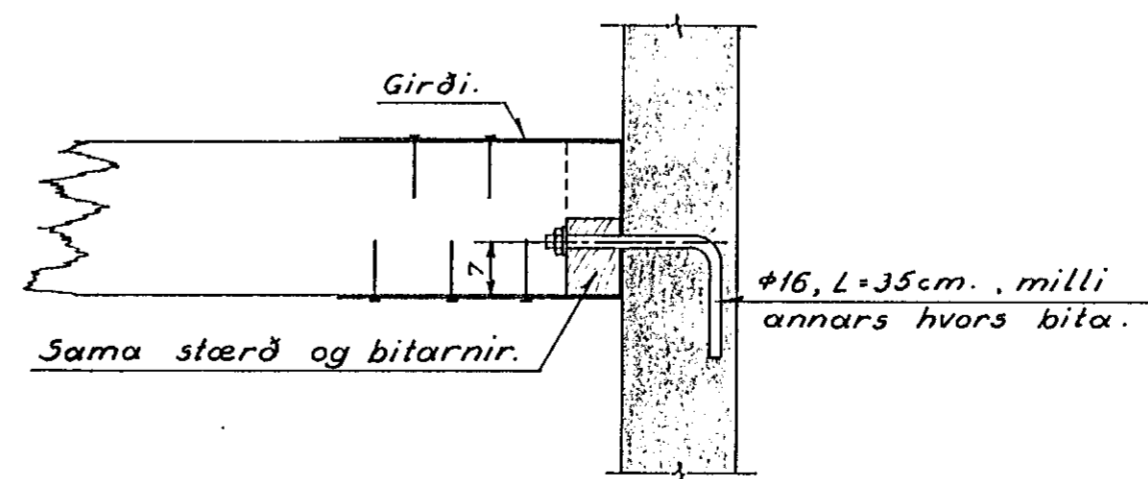

HAFNARVER H.F.,
HAFNARFIRÐI.
Loft yfir 1. hæð.
Biti B₂.

Gunnar Baldvinsson, verkfræðingur.

M.: 1:50, 1:20 og 1:10. Dags.: 21-4-'65.

Uppdr.: G.B. Nr.: 3202

B4