

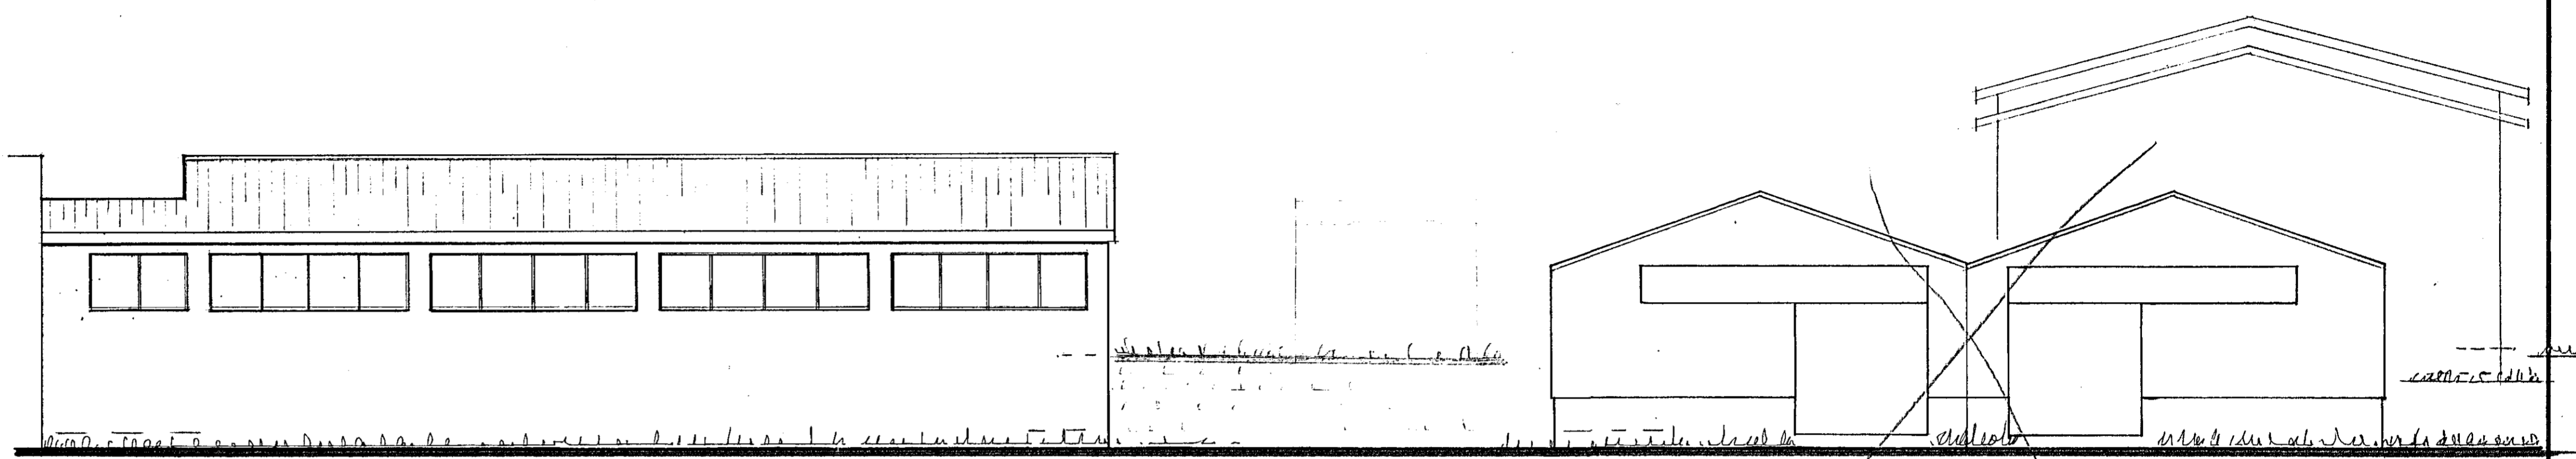
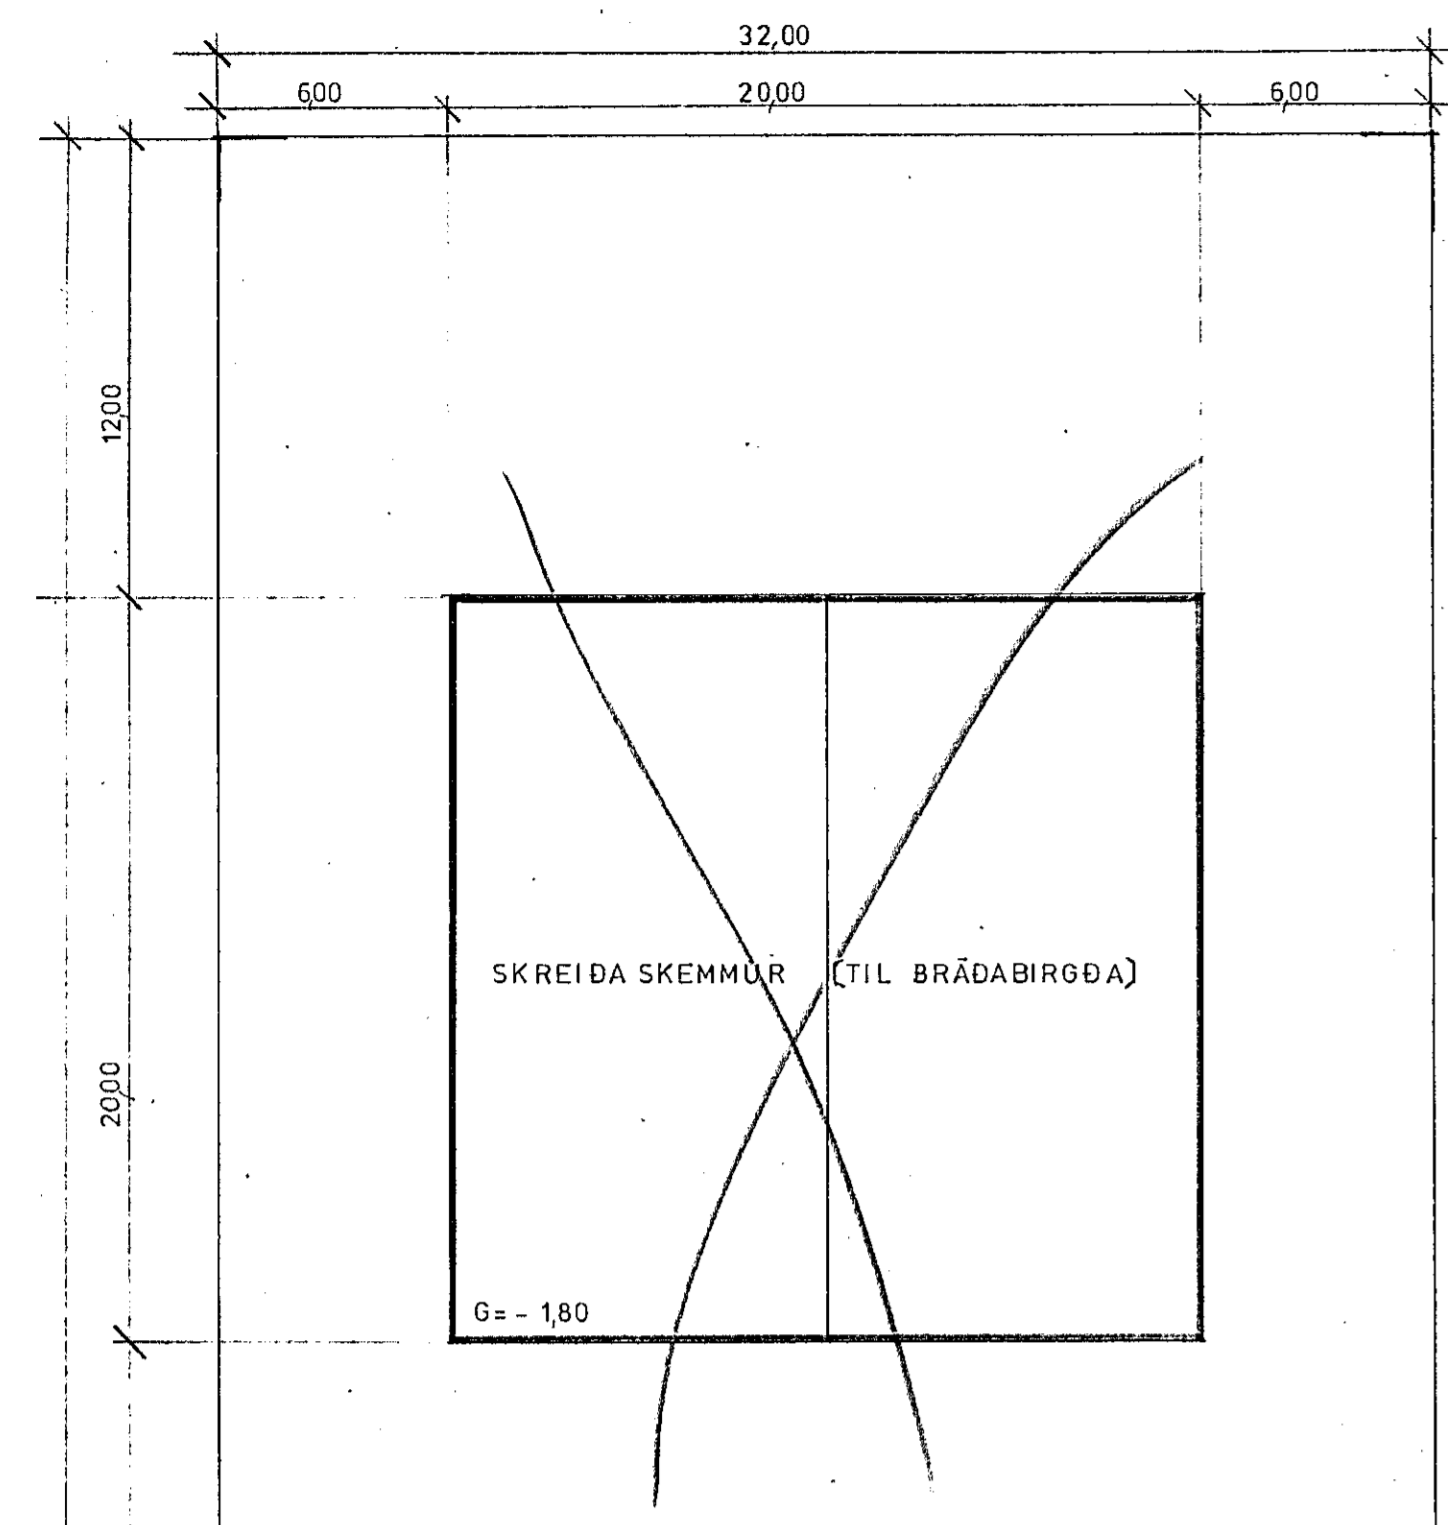


Samþykkt á fundi bygginga-  
nefndar þ. 29.10.19.80  
BYGGINGA- AFULLTRÚÐIN  
Í HAFNARFIRÐI  
S. Jónsson

Áskilið er samþykkt  
Brunamáttisloftunarráðgjafi  
Áskilið er samþykkt  
heildrýðisráðgjafi  
Ekkert er tekið á þessu  
hl. afstöðumyndun

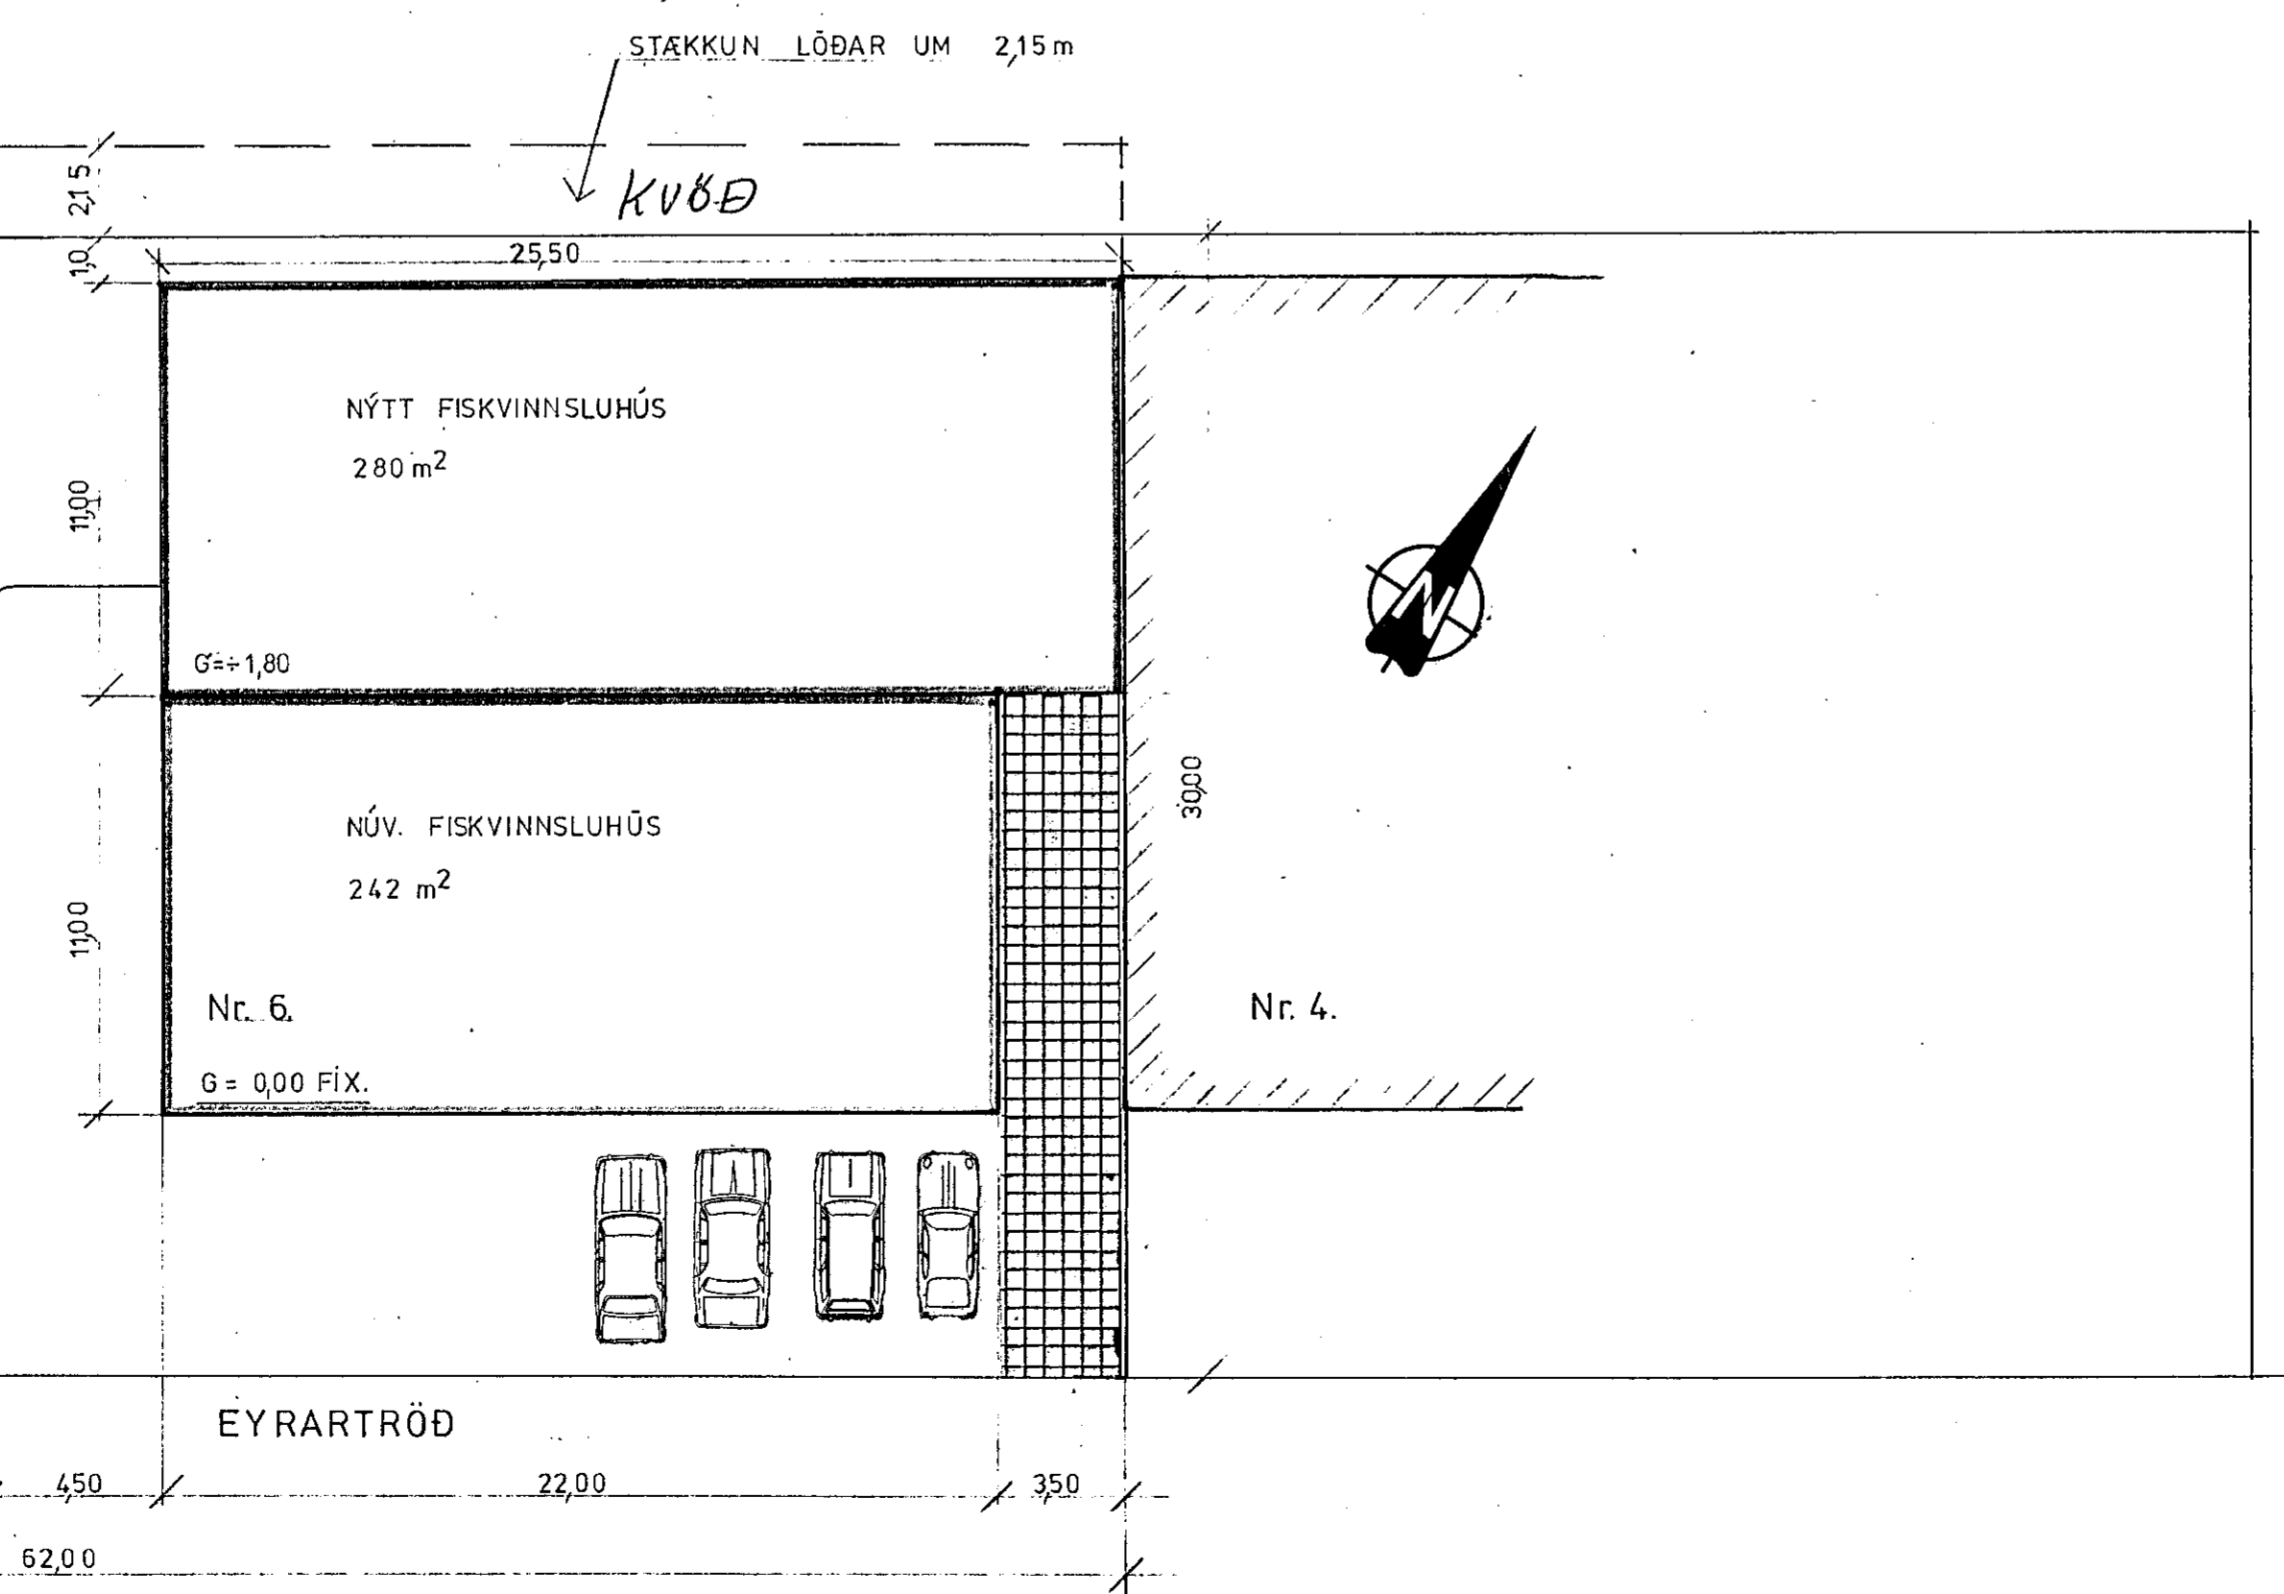

NORDUR m 1:100

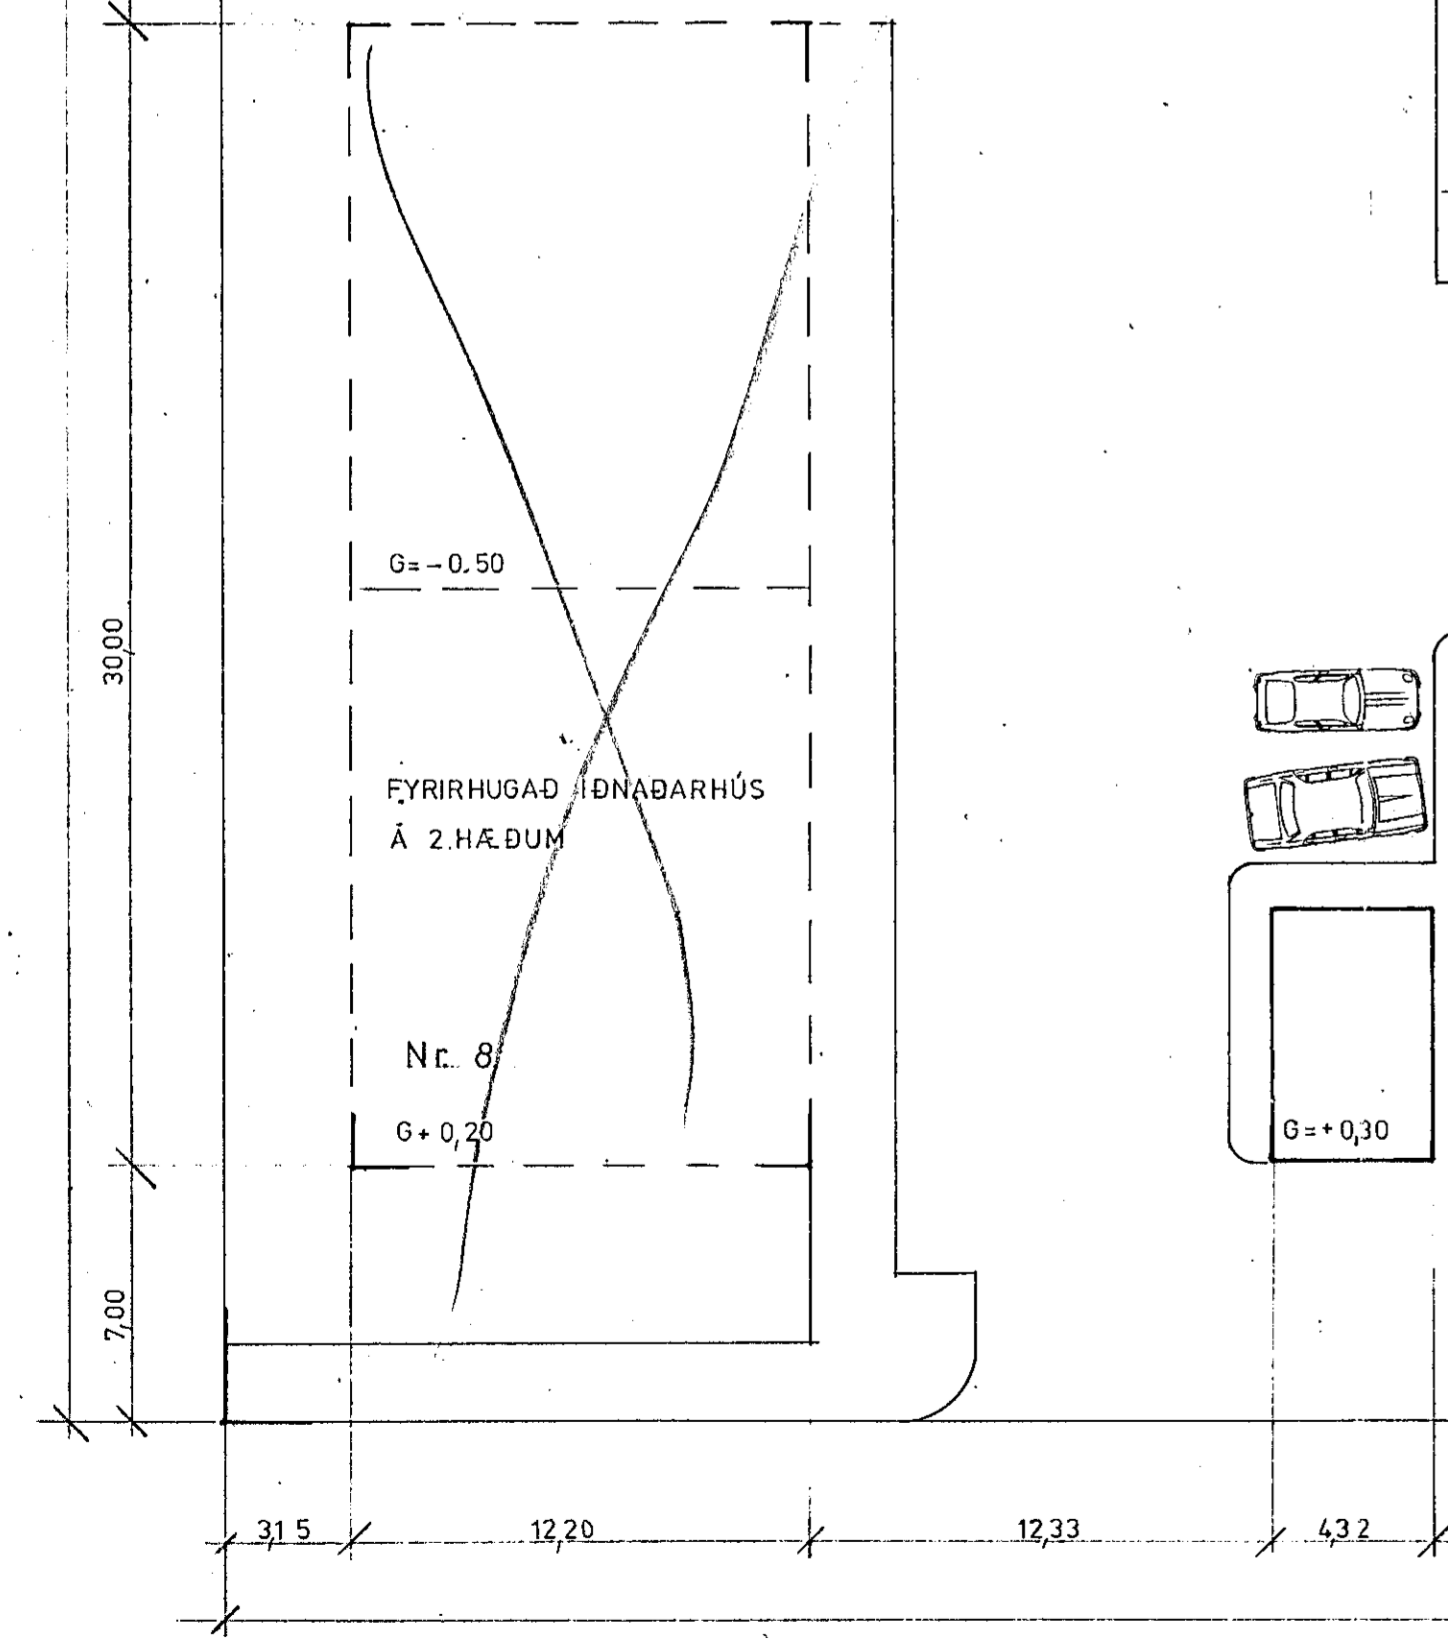

AFSTÖÐUMYND m. 1:200

		EYRARTRÖÐ 6og8 HAFNARF	
		AFSTÖÐUMYND og	
		ÚTLIT	
BR.	DAGS.	BREYTING	
TÆKNIPJÓNUSTAN SF.		HANNAÐ	KVARDI 1:200 1:100
SÍM 105 REYKAVÍK - SÍM 63844		TEIKNAD	DAGS. SEPT. '80
YFIRFARIÐ		NR. 8013	BL. 2. AF 2.