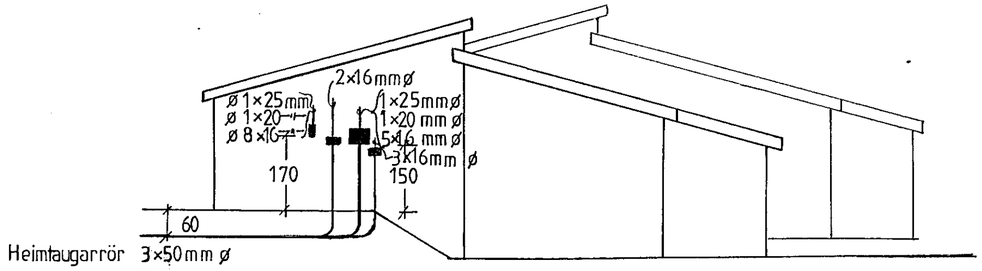

1:100

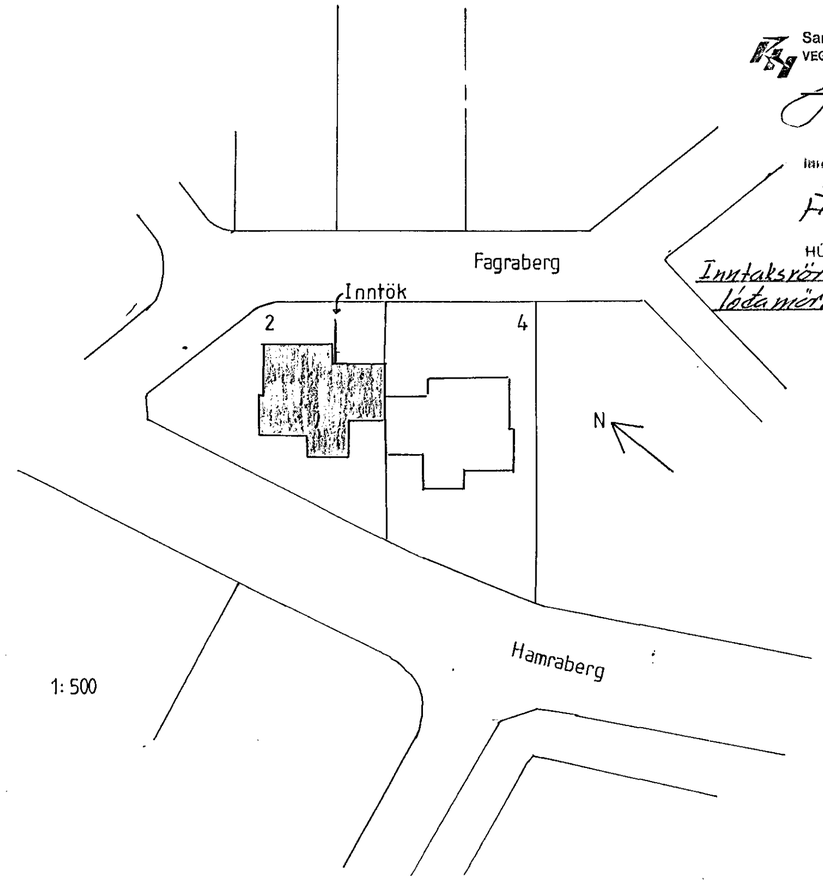

1: 500

Samþykkt 29-12 1987.
VEGNA FULLNAÐARFRÁGANGS
Jens Óverbrún
f.h. Rafveitu Hafnarfjarðar

Inntök samþykki 28.12. 1987
f.h. RAFVEITU HAFNARFJARÐAR
Hilbert Knútsson

HÚSVEITA TENGIST Á T-FASA
Inntaksrör á að nú útfyllir
loðamörk fyrir síminn. Á.K.

SKÝRINGAR

Hæð tengla 20cm nema annars sé getið
—"— —"— 110cm í Eldhúsi, þvottahúsi, baði, bílgeymslu, nema annars sé getið
Rofar í 110cm nema annars sé getið
Veggljós í Eldhúsi í h=135cm
—"— í Baði í h=200cm
—"— í Stofu í h=175cm
—"— í Hjónaherbergi og herb í h=120cm
—"— við útidyr og bílgeymslu í h=235cm
Dyrahnappur í h=110cm
Dyrabjalla í h=220cm
E Loftnetstengill í h=20cm
F Sími í h=20cm

TEIKNING NR. 2542

Árni Guðni Einarsson		Tæknifræðingur sími 72774
Hannað ÁGE ÁGE	Fagraberg 2 Hafnarfirði	
Teiknað ÁGE		1 af 2
Kvarði 1:100/1:500		Dags OKT '87

A-2