


MÖTTEKIÐ
- 4 NOV 1987

Samþykkt á fundi bygginga-
nefndar þ. 7/5 1987
BYGGINGARLITJÓGINN
Í HAFNARFIRÐI
Þh. G. Sæviðsdóttir

FAGRABERG

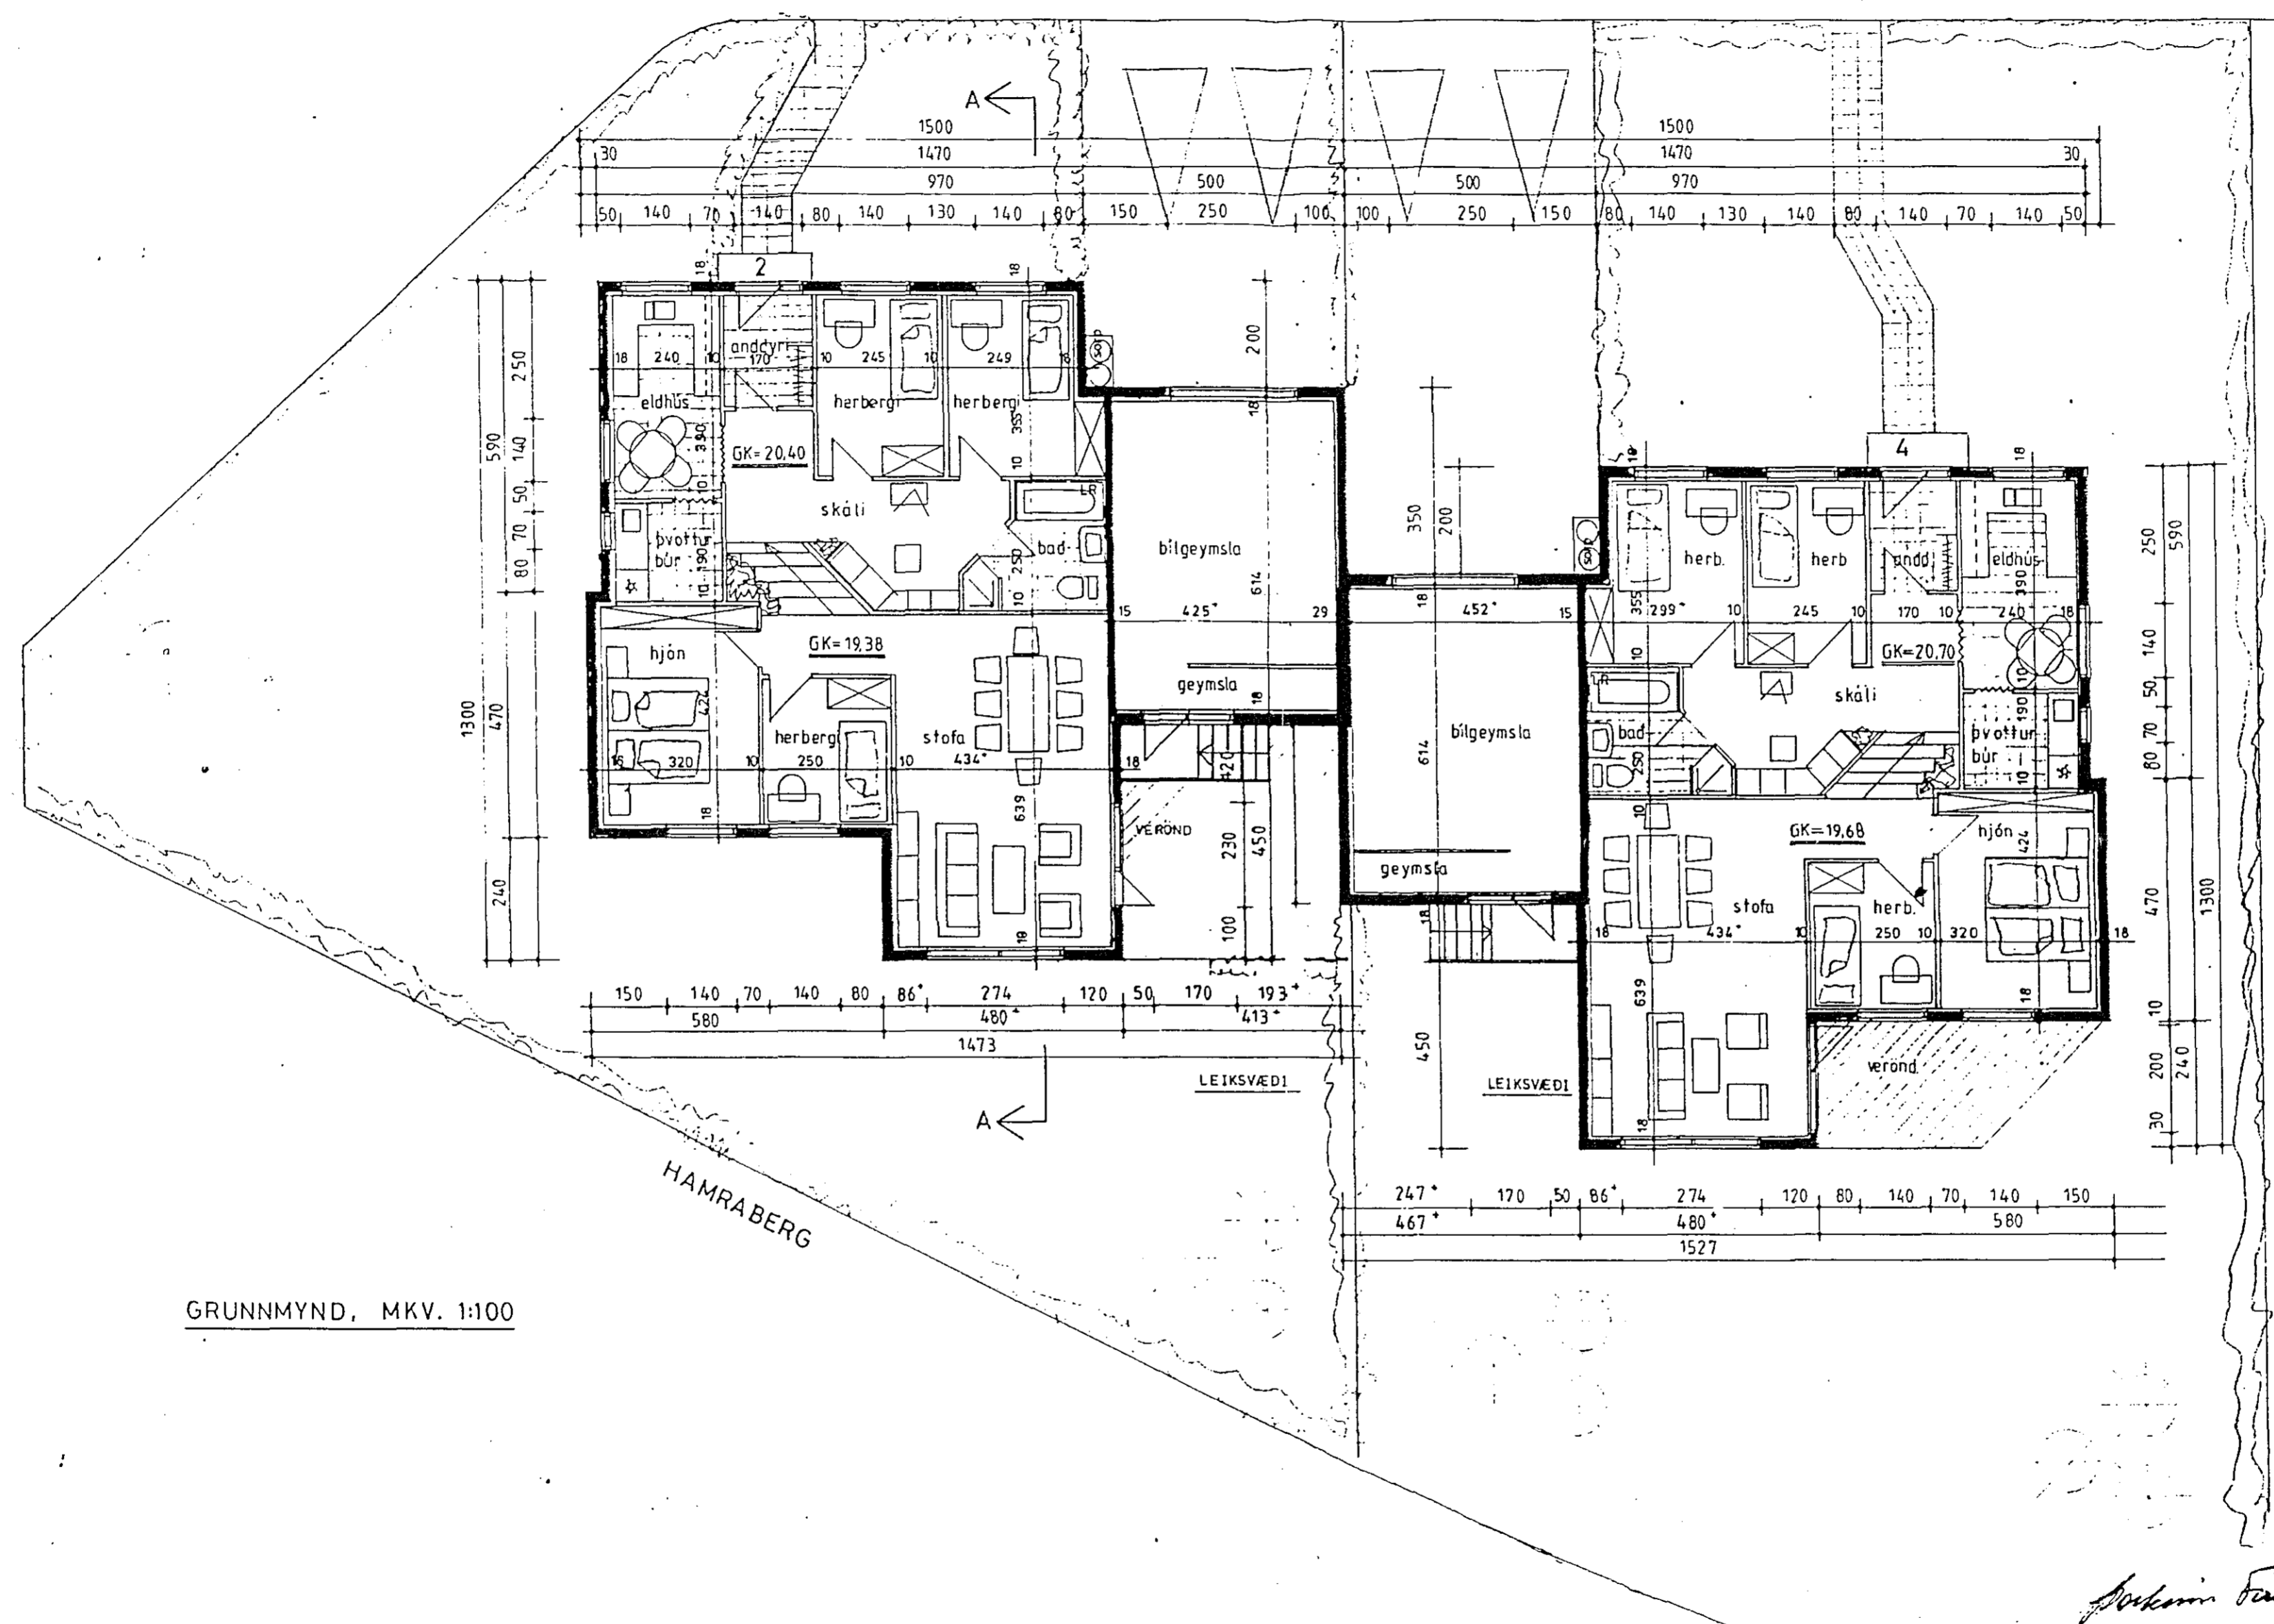

GRUNNMYND, MKV. 1:100

* 870610 MÁLSETNINGU BREYTT Þf.

Þorsteinn Friðþjófs
ÞORSTEINN FRÍÐÞJÓFSSON E.F.É.
HRAUNBÆ 4 · REYKJAVÍK · SÍMI 82735.
FAGRABERG 2-4, HAFNARFIRÐI.
GRUNNMYND · MKV. 1:100 · TEIKN. NR A01 · DAGS: MARS 1987.