
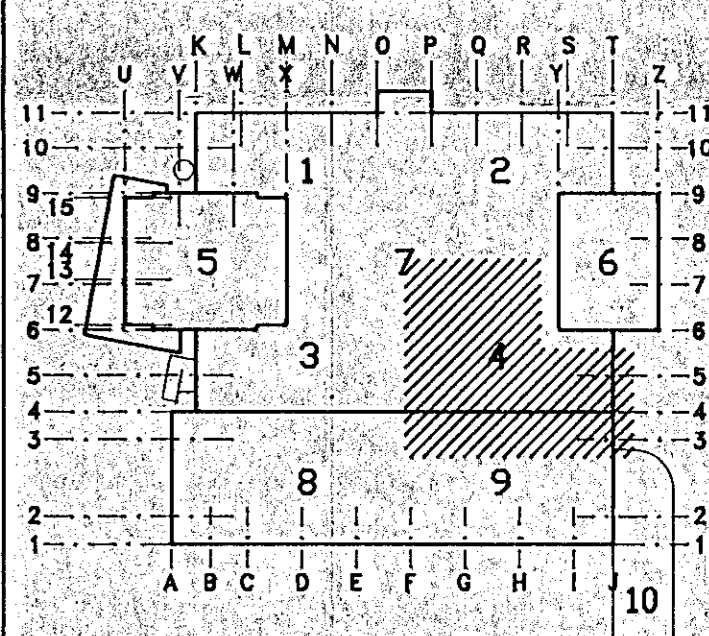


**SKÝRINGAR:**  
 ÖSKILGREIND JARN ERU INNAN  
 HAFBILS EDA SULOBILS.  
 GRUNNBENDING NEDRI BRUNAR  
 PLOTU ER K10 M 250 I BÄÐAR ATTIR.  
 GRUNNBENDING EFRI BRUNAR  
 PLOTU ER K10 M 250 I BÄÐAR ATTIR.  
 STYRKING PLOTU VEIR SULUM  
 SJA SERMYNDIR B-188 OG C-188.  
 GÖT I FLÖTU OG VEGGI  
 SJA GATAPLAN, TEIKN. GAT-19-52.  
 VIÐBOTARJARNBENDING VID OP  
 I PLOTU OG VEGGI SJA  
 ALMENNAR SKÝRINGAR A TEIKN. 101  
 OG ALMENN DEILL A TEIKN. 102.

3 Járnum og sniðm. breytt 1/1 230294 1/1  
 NR FJÖLDI BREYTINGAR DAGS SAMP

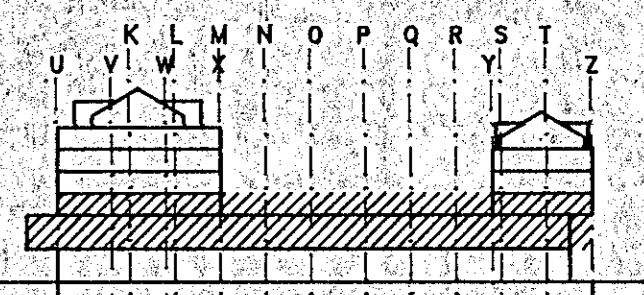

**MIDBÆR**  
**HAFNARFJARÐAR**  
 FJARÐARGATA 13-15

ALMENNA  
 VERKFRÆÐISTOFAN HF  
 FELLSMÖLA 26 - 108 REYKJAVÍK  
 SMÍ (91) 676100 FAX (91) 680284

HEITI  
**BURDARVIRKI**  
 3. HÆÐ. HLUTI 4  
 ÞAKPLATA. GRUNNMÝND

MÁL  
 1:50 / / / / /  
 HANNAÐ U.A. TEIKNAR S.J. VEIÐFARÐ S.M. SAVP. S.J.  
 DAGS 01/09 1993

TEIKNING NR 1032-B-184 BREYTING NR A

ÁSKILID, ELÐRI  
 TEIKNING ÖGILD

