
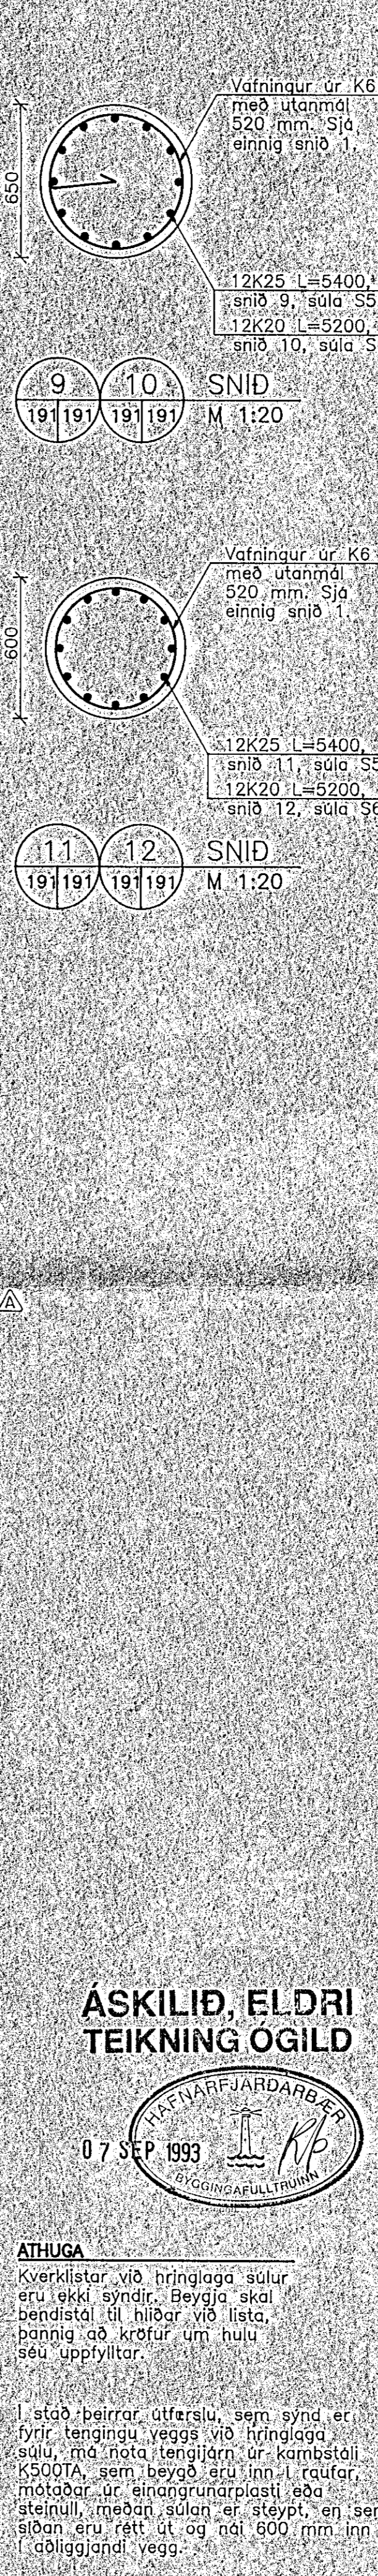
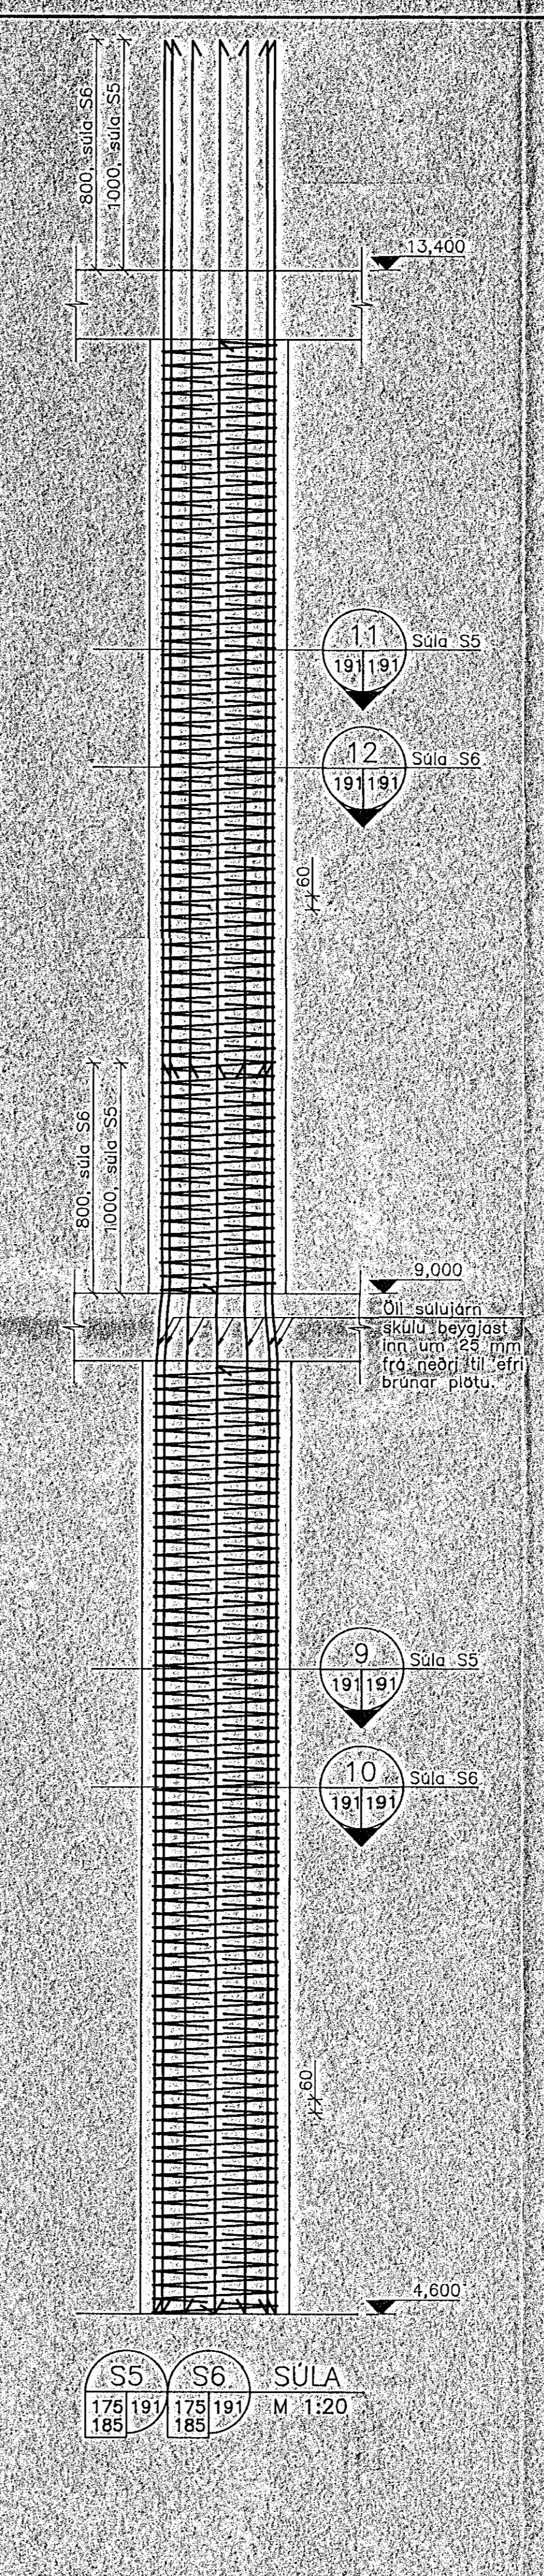
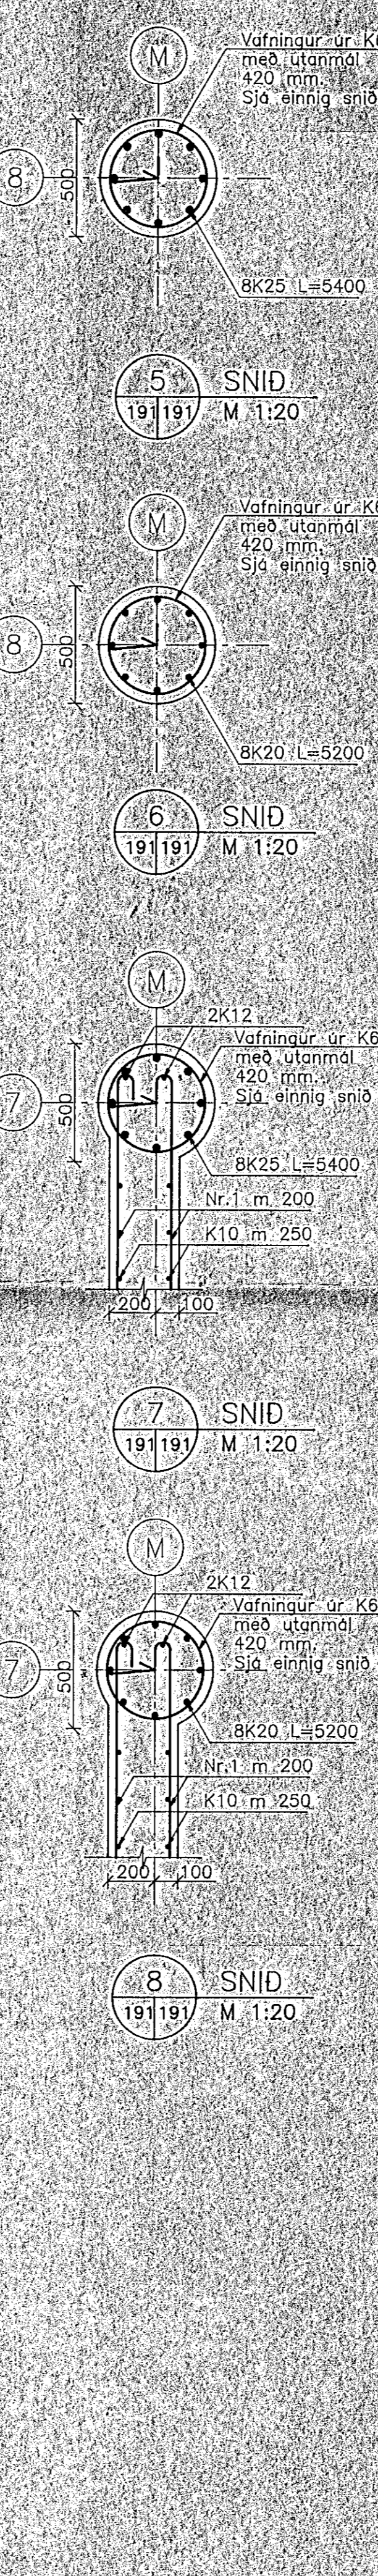
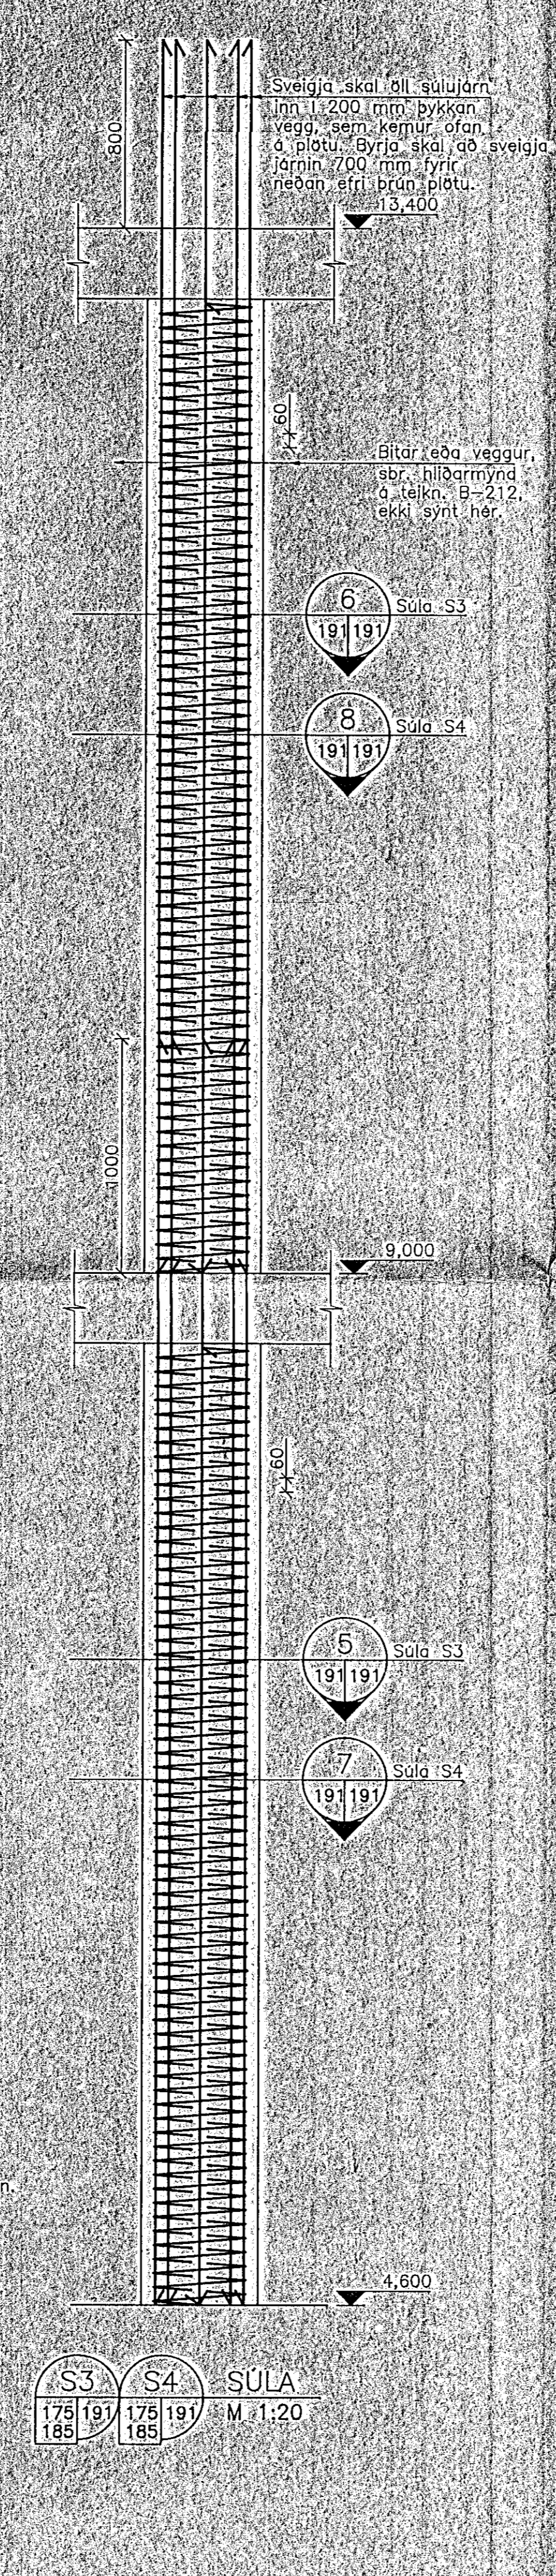
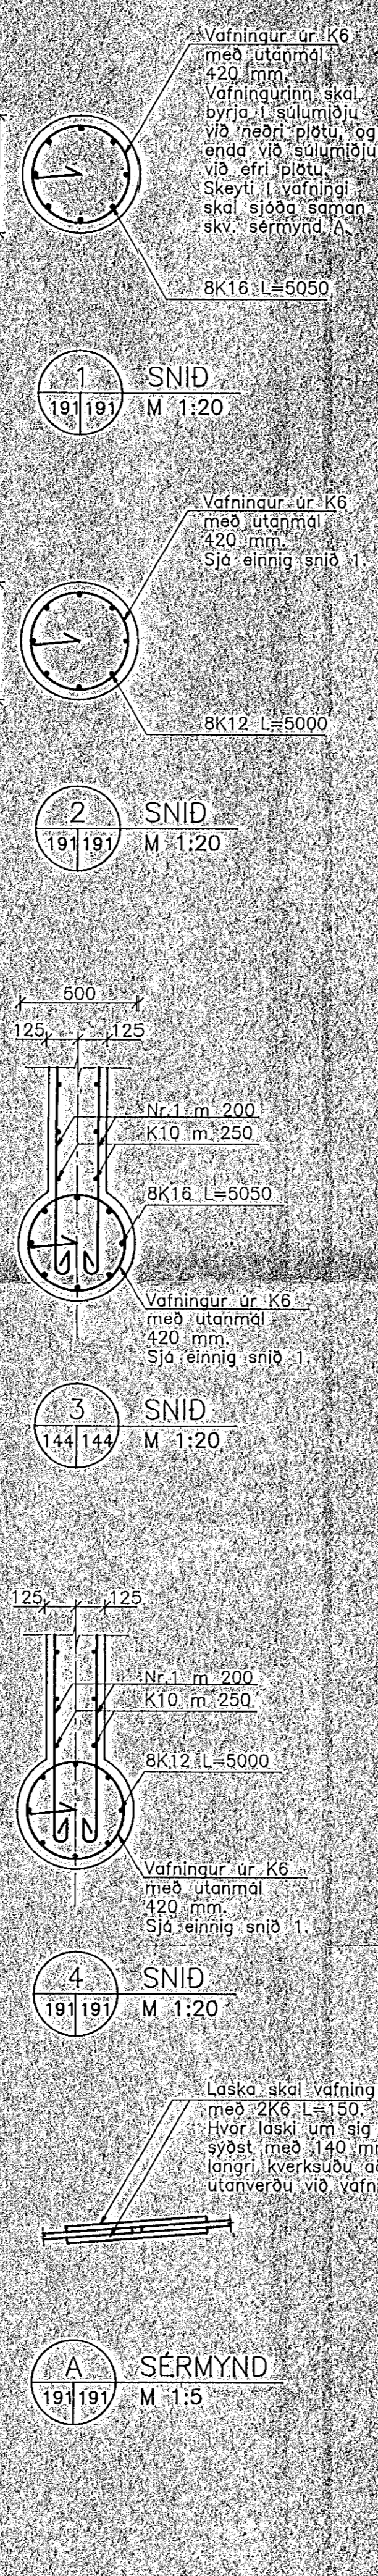


FRAGANGUR SULUJARNA

Frangangur sulujaorna fyrir salur S1 í plötu 1 hæð 13.400 er frábrugðin því, sem sýnt er hér til hliðar í eftirfarandi punktum, en er sýndur með eftirlöðum sniðum bita.

Punktur	snið
N/5	1-187
N/5	1-187
O/5	2-187
O/6	2-187
O/7	3-187
O/8	3-187
P/5	2-187
P/6	2-187
P/7	3-187
P/8	3-187
O/5	1-187
O/6	1-187

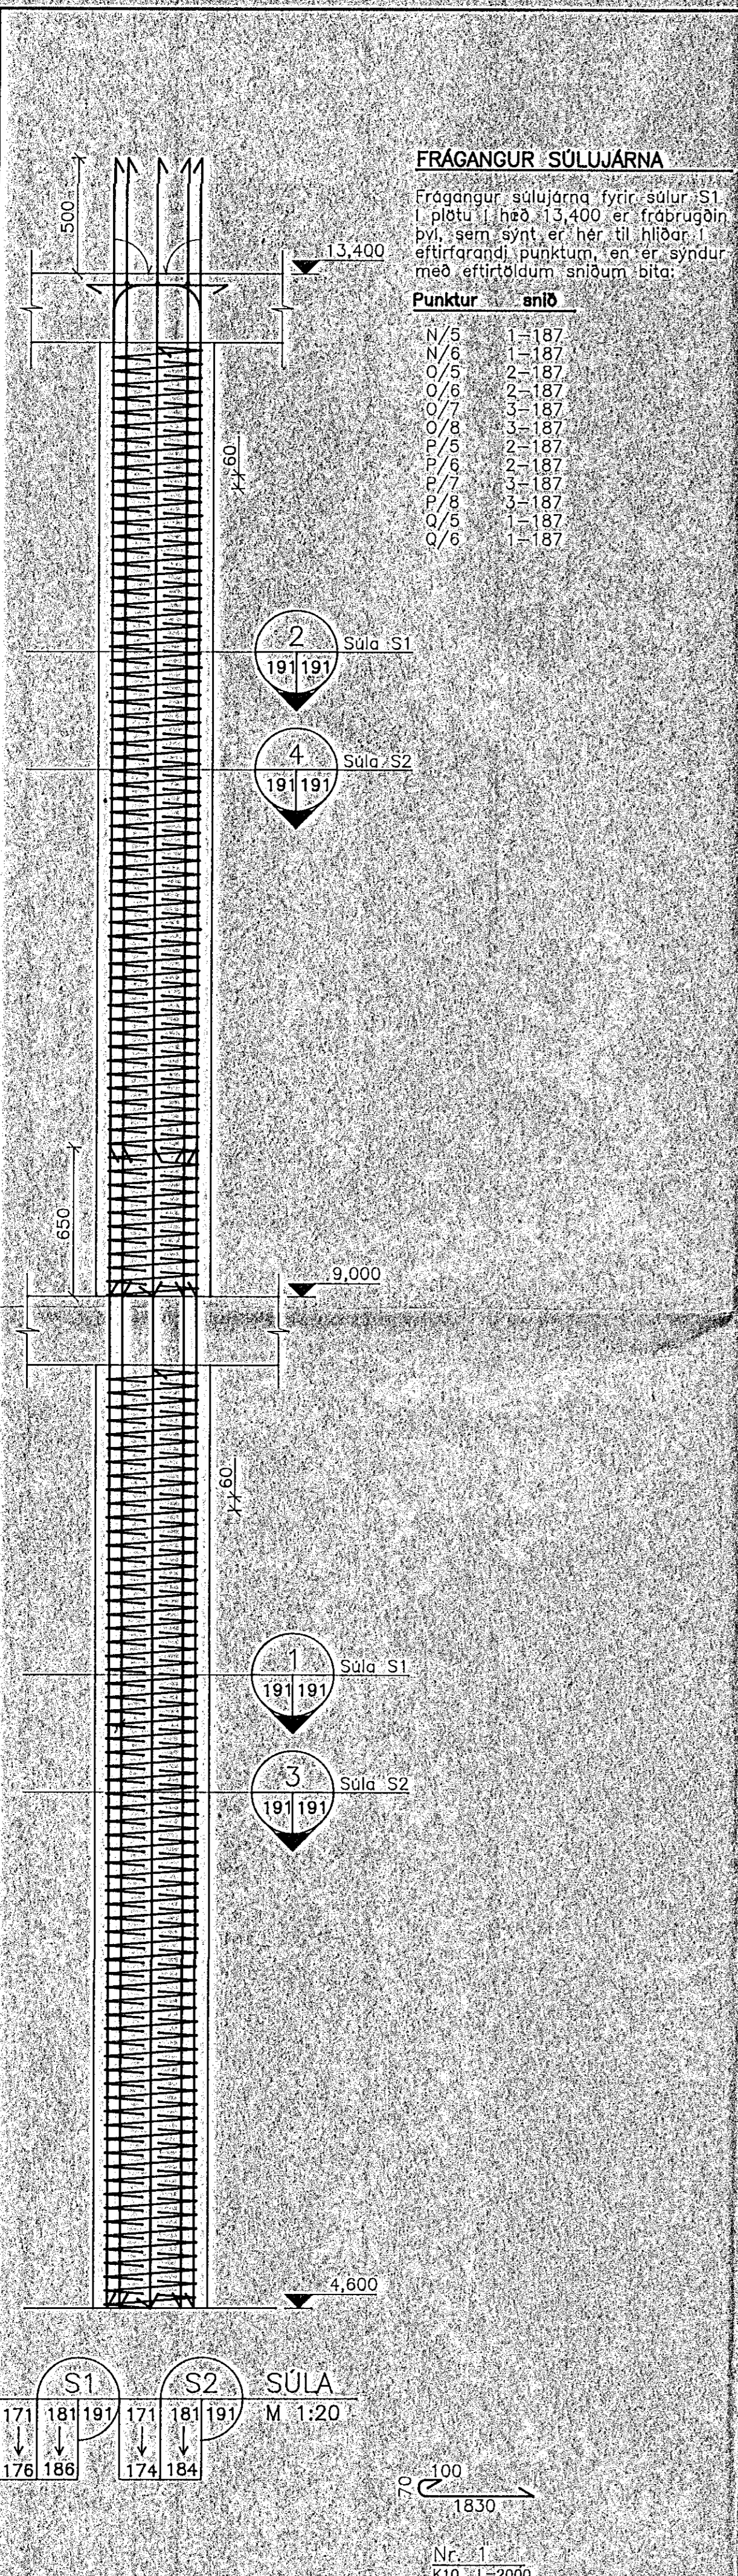

11	10	9	8	7	6	5	4	3	2
U	V	W	X	Y	Z	A	B	C	D

MIDBÆR HAFNARFJARDAR
FJARDARGATA 13-15

ASKILÐ, ELDRI TEIKNING OGILD

ALMENNA VERKFRÆÐISTOFAN HF
FELLSMÖLA 26 - 108 REYKJAVÍK
SÍMI (91) 678100 FAX (91) 680284

BURDARVIKI
1. OG 2. HÆÐ. HLUTAR 1-6
SULUR

TEIKNING NR. 1032-B-191

ATHUGA
Kverklistar við hringlaga sulur eru ekki sýndir. Beygja skal bendistál til hliðar við lista, þannig að kröfur um hulu séu uppfylltar.

Í stöð þeirrar útfærslu, sem sýnd er fyrir tengingu yeggis við hringlaga sulur, má nota tengingarnar í kambstál S500TA, sem beygdar eru inn í raufar, meðan á áhrifum rannsóknar á steinull meðan sulur er steypt, en sem síðan eru rétt út og nái 800 mm inn í aðliggjandi vegu.