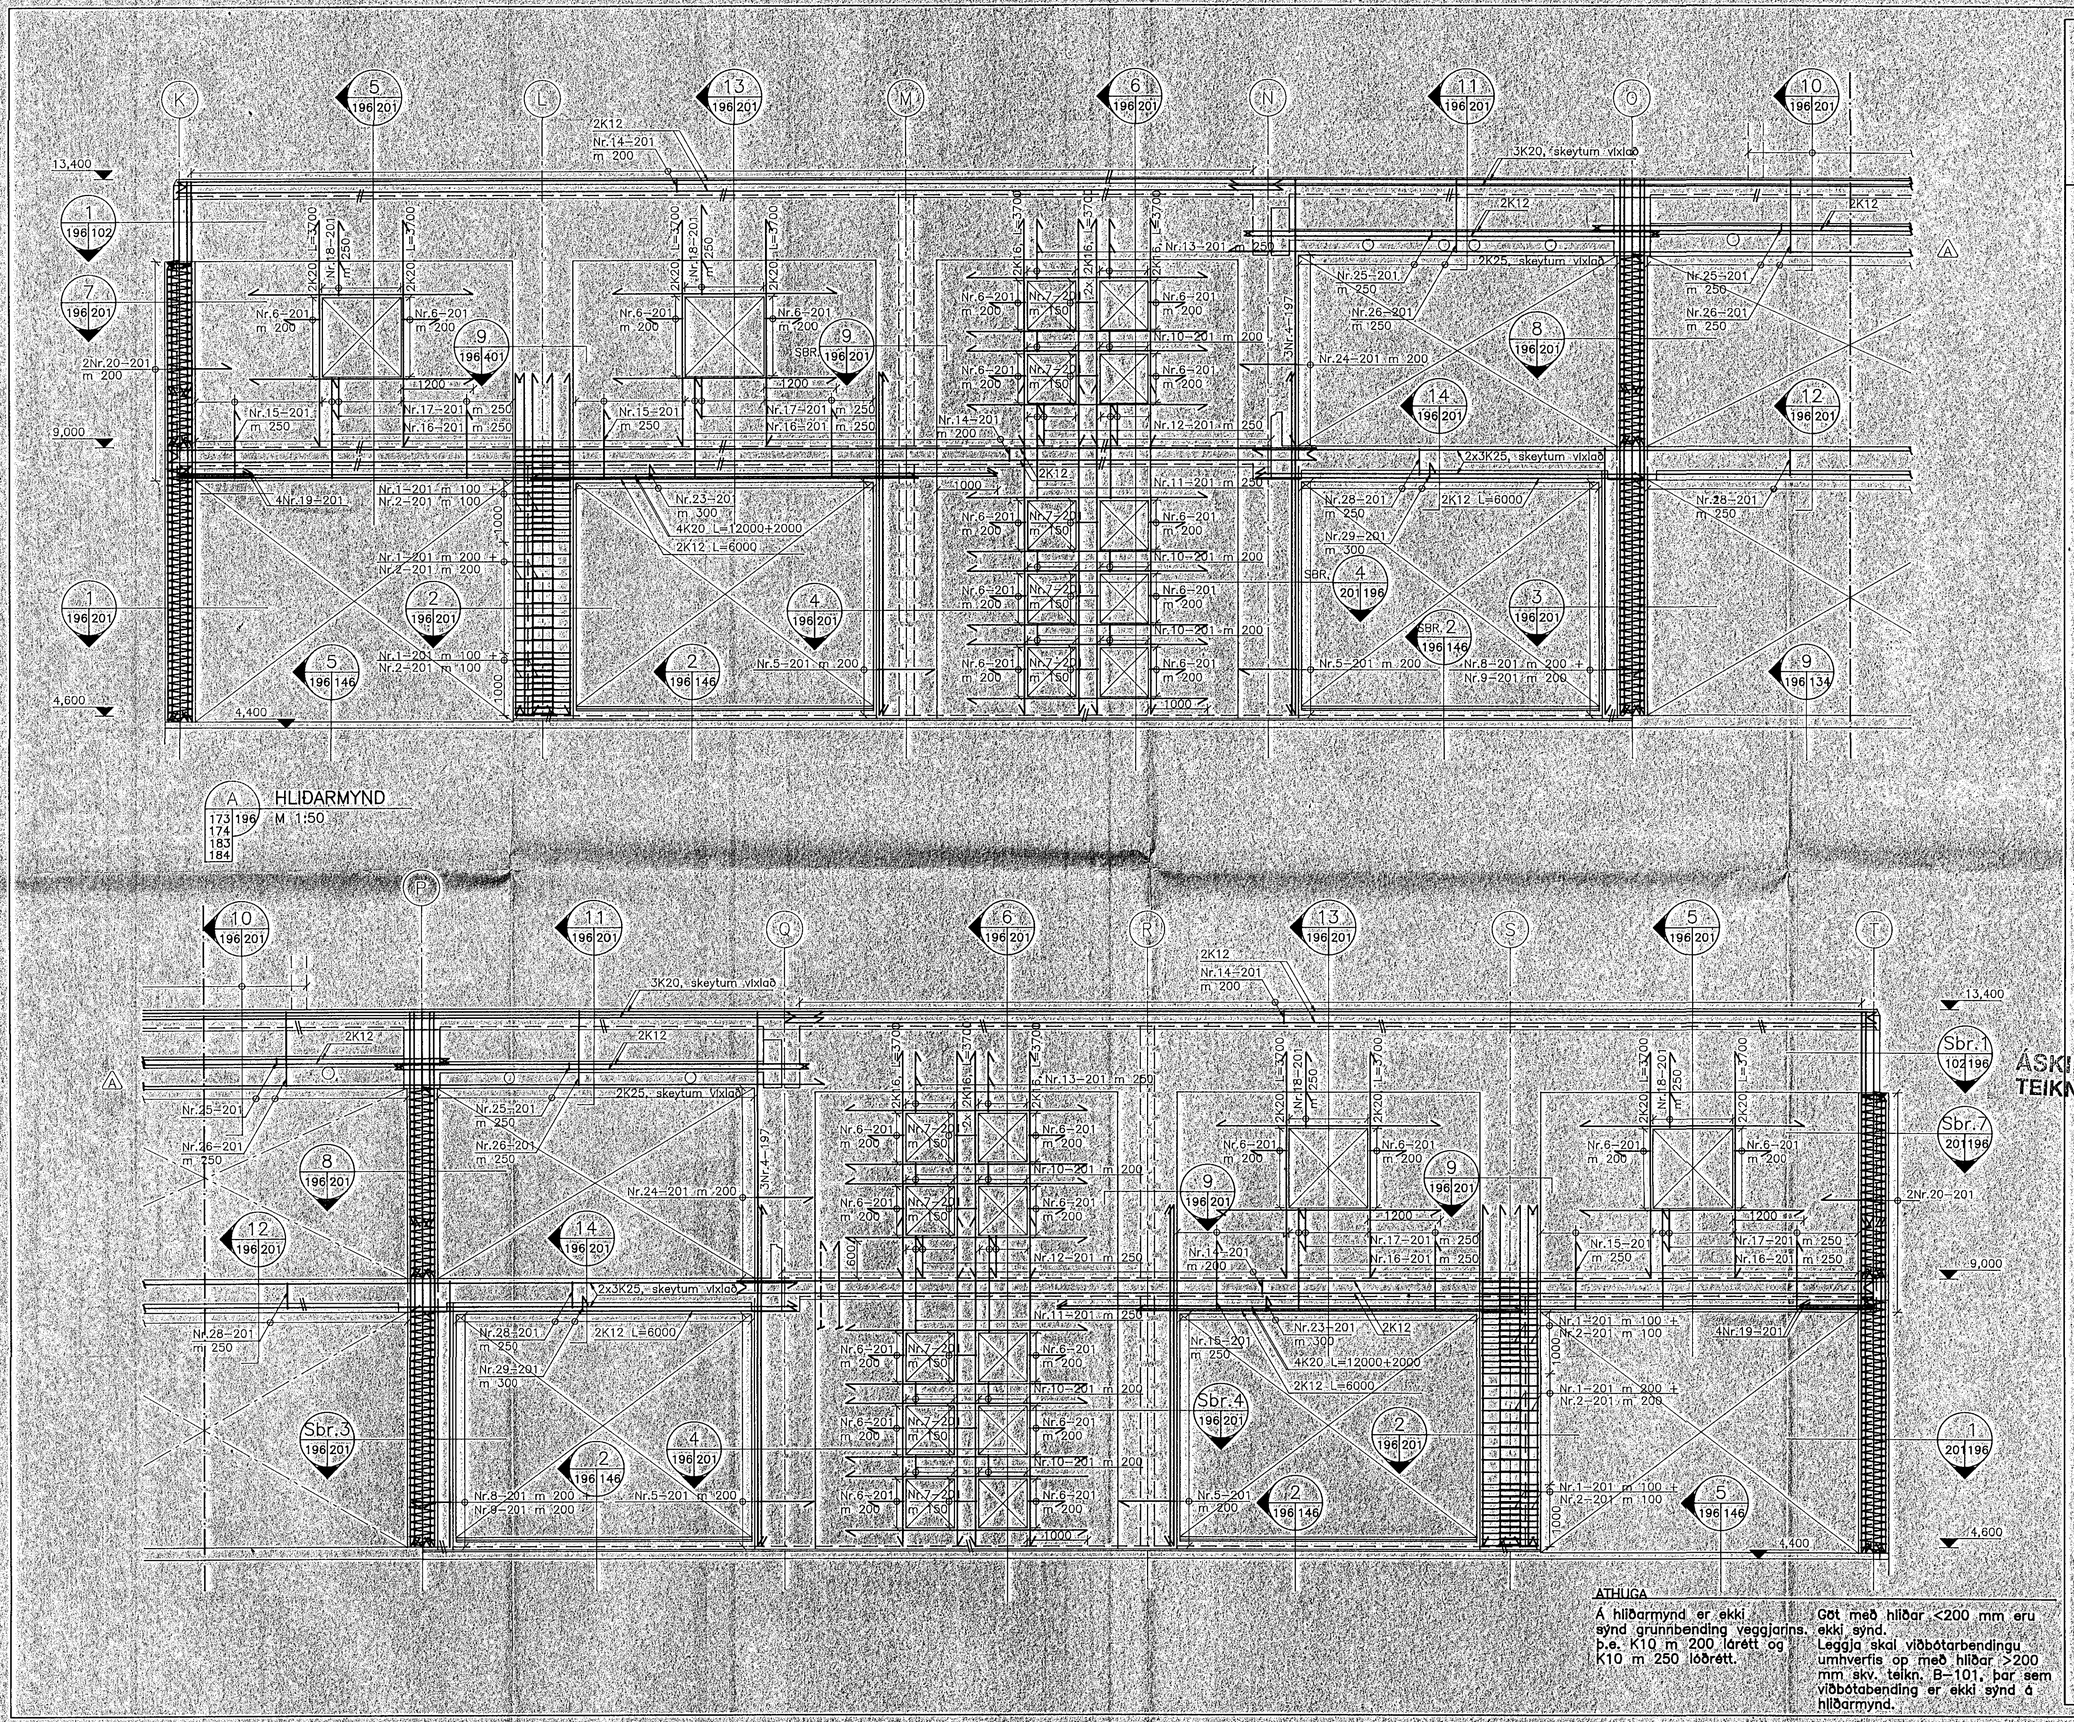

ATHUGA

Á hliðarmynd er ekki sýnd grunnbending veggjarins. þ.e. K10 m 200 lárétt og K10 m 250 lóðrétt.

Göt með hliðar <200 mm eru ekki sýnd. Leggja skal viðbótarbendingu umhverfis op með hliðar >200 mm skv. teikn. B-101, þar sem viðbótabending er ekki sýnd á hliðarmynd.

NR	FJÖLDI	BREYTINGAR	DAGS	SAMP.
A		Lagnagöt ferð inn	21.09.93	

ÁSKILID, ELDRI TEIKNING ÓGILD

30 SEP 1993

HAFNARFJARÐAR BYGGINGAFULLTRÚINN

MIÐBÆR HAFNARFJARÐAR

FJARÐARGATA 13-15

ALMENNA VERKFRÆÐISTOFAN HF FRV
FELLSMÚLA 26 - 108 REYKJAVÍK
SÍMI (91) 678100 FAX (91) 680284

HEITI

BURÐARVIRKI
1. OG 2. H. ÚTVEGGUR Í LÍNU 4
HLIÐARMYND

MÁL 1:50

HANNAÐ	TEIKNAÐ	YFIRFARIÐ	SAMP.
G.S.	H.V./G.S.	H.V.	S.J.

DAGS 01/09 1993

TEIKNING NR. 1032-B-196 BREYTING NR. A