




A HLIÐARMYND
M 1:50

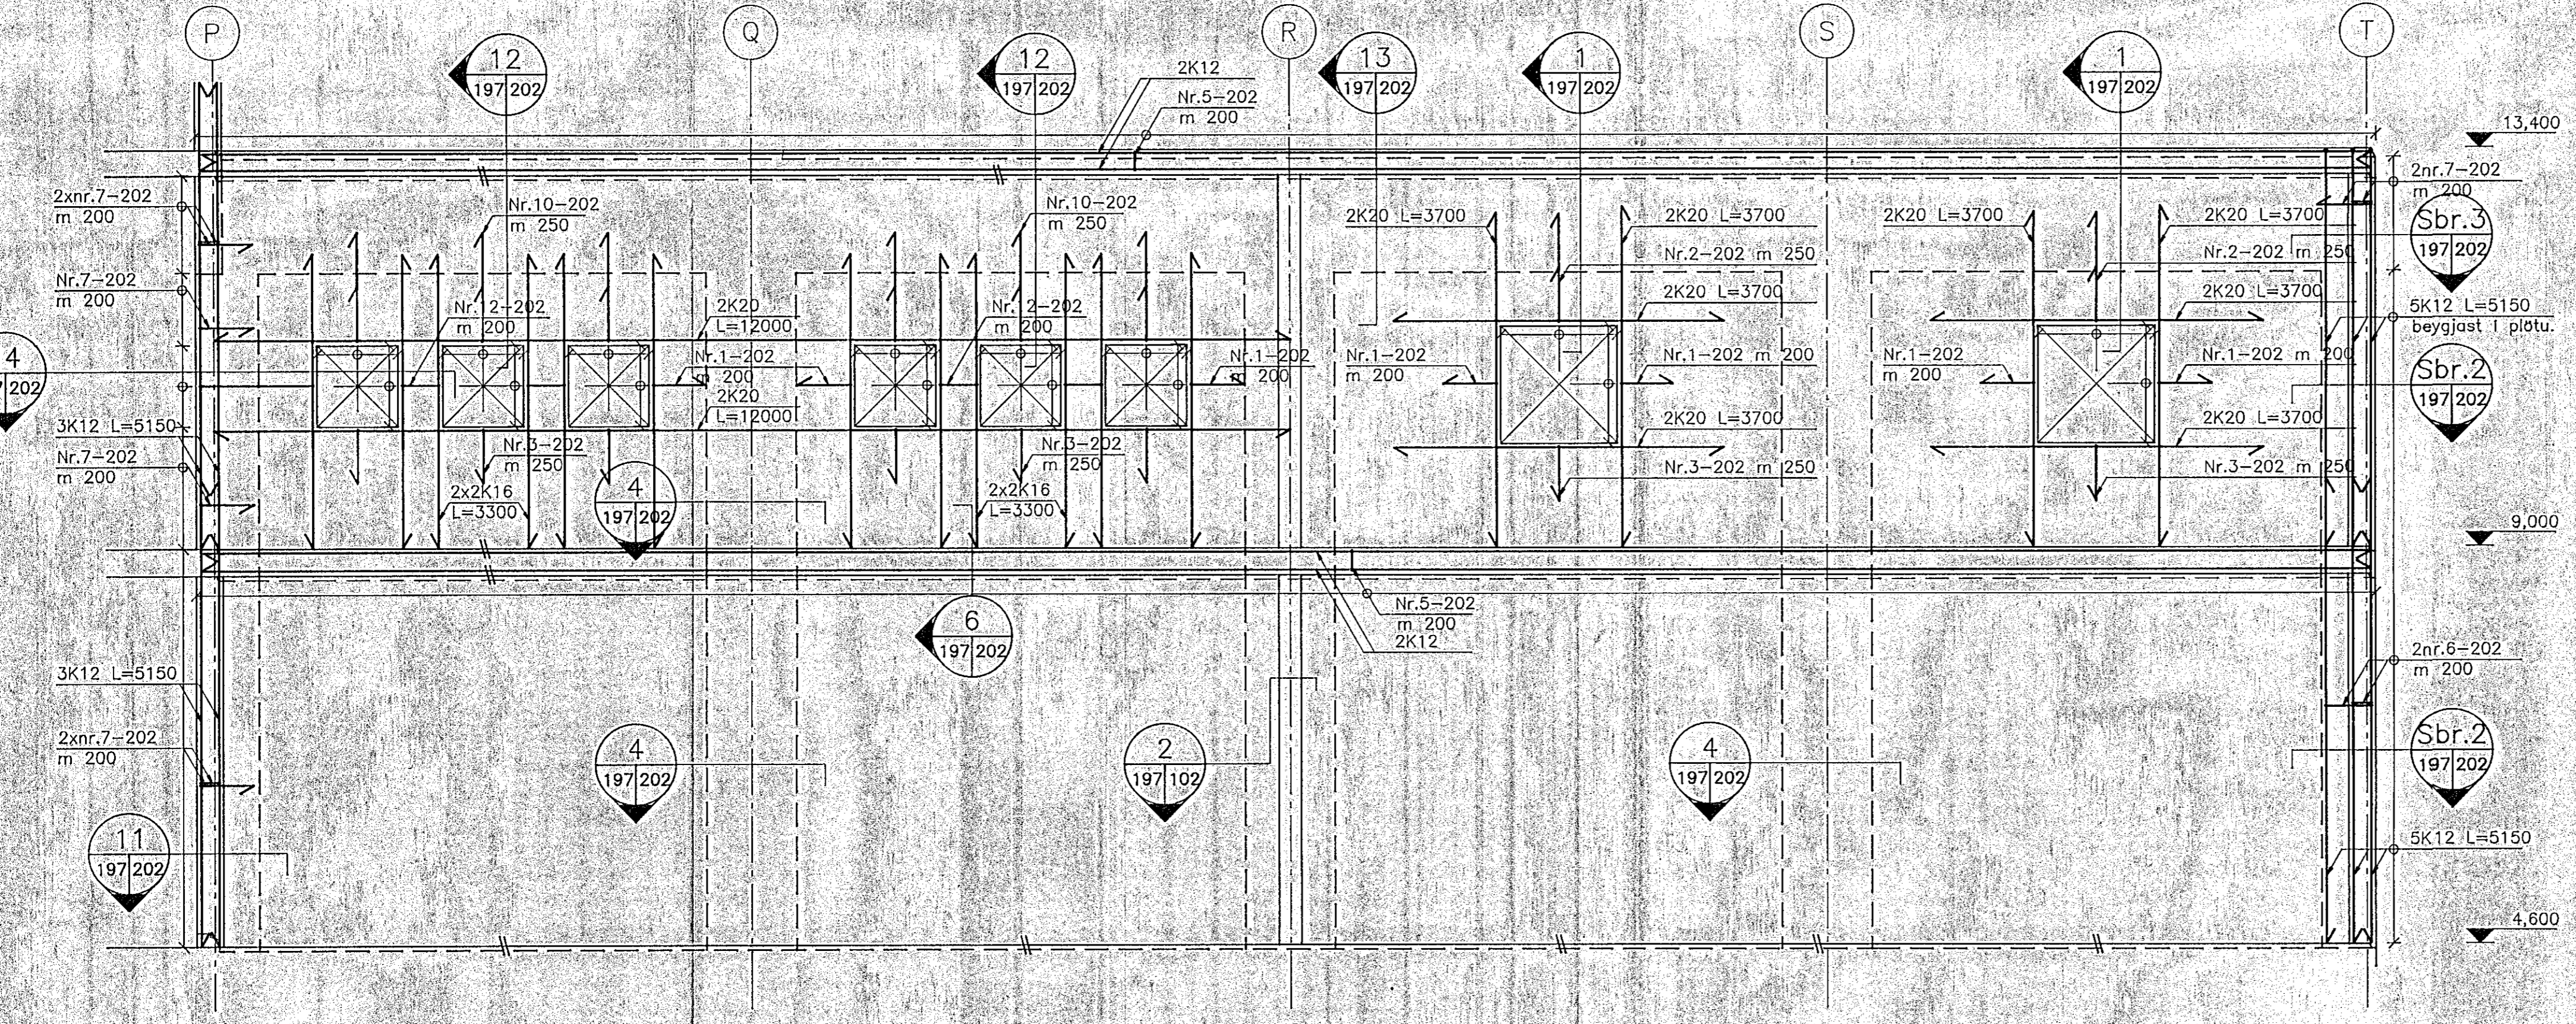

B HLIÐARMYND
M 1:50

ÁSKILIÐ, ELDRI
TEIKNING ÓGILD



ATHUGA
Á hliðarmynd er ekki sýnd grunnbending veggjarins, þ.e. K10 m 200 larett og K10 m 250 löðrétt.

Göt með hliðar <200 mm eru ekki sýnd.
Leggja skal viðbótarbendingu umhverfis op með hliðar >200 mm skv. teikn. B-101, þar sem viðbótarbending er ekki sýnd á hliðarmynd.

MIDBÆR
HAFNARFJARÐAR
FJARÐARGATA 13-15

ALMENNA
VERKFRÆÐISTOFAN HF
FELLSMÖLA 26 - 108 REYKJAVÍK
SÍMI (91) 678100 FAX (91) 680284

HEITI
BURDARVIRKI
1. OG 2. H. ÚTVEGGUR I LINU 11
HLIÐARMYND

SKALA	HAUNAD	TEIKNAD	YFIRFARAD	SAMP.
1:50	G.S.	H.V./G.S.	H.V.	S.J.
DAGS	01/09 1993			
TEIKNING NR.	1032-B-197			BREYTING NR.
	C			