
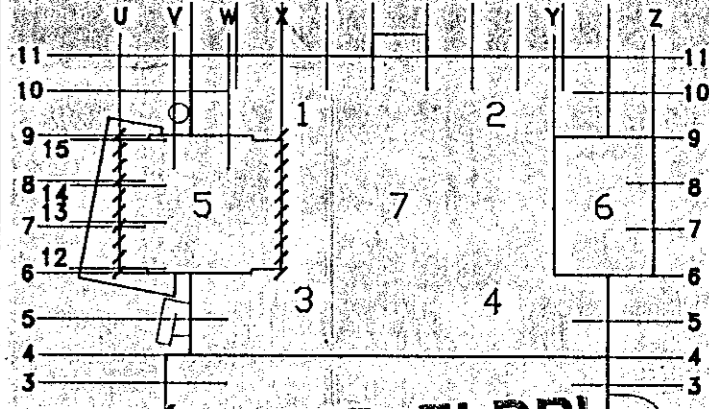


ATHUGA
 A hlidarmynd er ekki
 sýnd grunnbending veggjarins,
 þ.e. K10 m 150 larett.

ATHUGA
 Göt með hliðar <200 mm eru
 ekki sýnd.
 Leggja skal viðbótarmyndingu
 umhverfis op með hliðar >200
 mm skv. teikn. B-101, þar sem
 viðbótarmynding er ekki sýnd á
 hlidarmynd.

| | | | |
|----|--------|----------------------------------|-----------|
| B | 2 | Lagnagötti bætt við, öðru breytt | 22.11.93 |
| A | 1 | Snid 4 lagfært | 21.09.93 |
| NR | FJÖLDI | BREYTINGAR | DAGS SAMP |

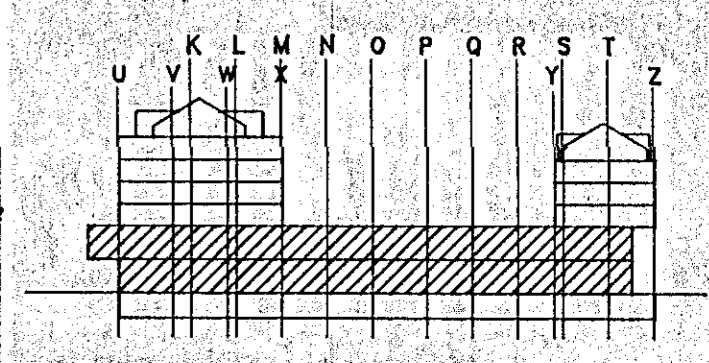

**ASKILÍÐ, ELDRI
 TEIKNING OGILD**
 05 NOV 1993
 HAFNARFJARDAR
 BYGGINGAFULLTRÚ

**MIDBÆR
 HAFNARFJARDAR**
 FJARDARGATA 13-15

**ALMENNA
 VERKFRÆÐISTOFAN HF**
 FELLISMÖLA 26 - 108 REYKJAVÍK
 SMI (01) 678100 FAX (01) 680284

BURÐARVIRKI
 1. OG 2. H. VEGGIR I L. U OG X
 HLIÐARMYNDIR, SNID.

TEIKNING NR: **1032-B-212** BREYTING NR: **B**