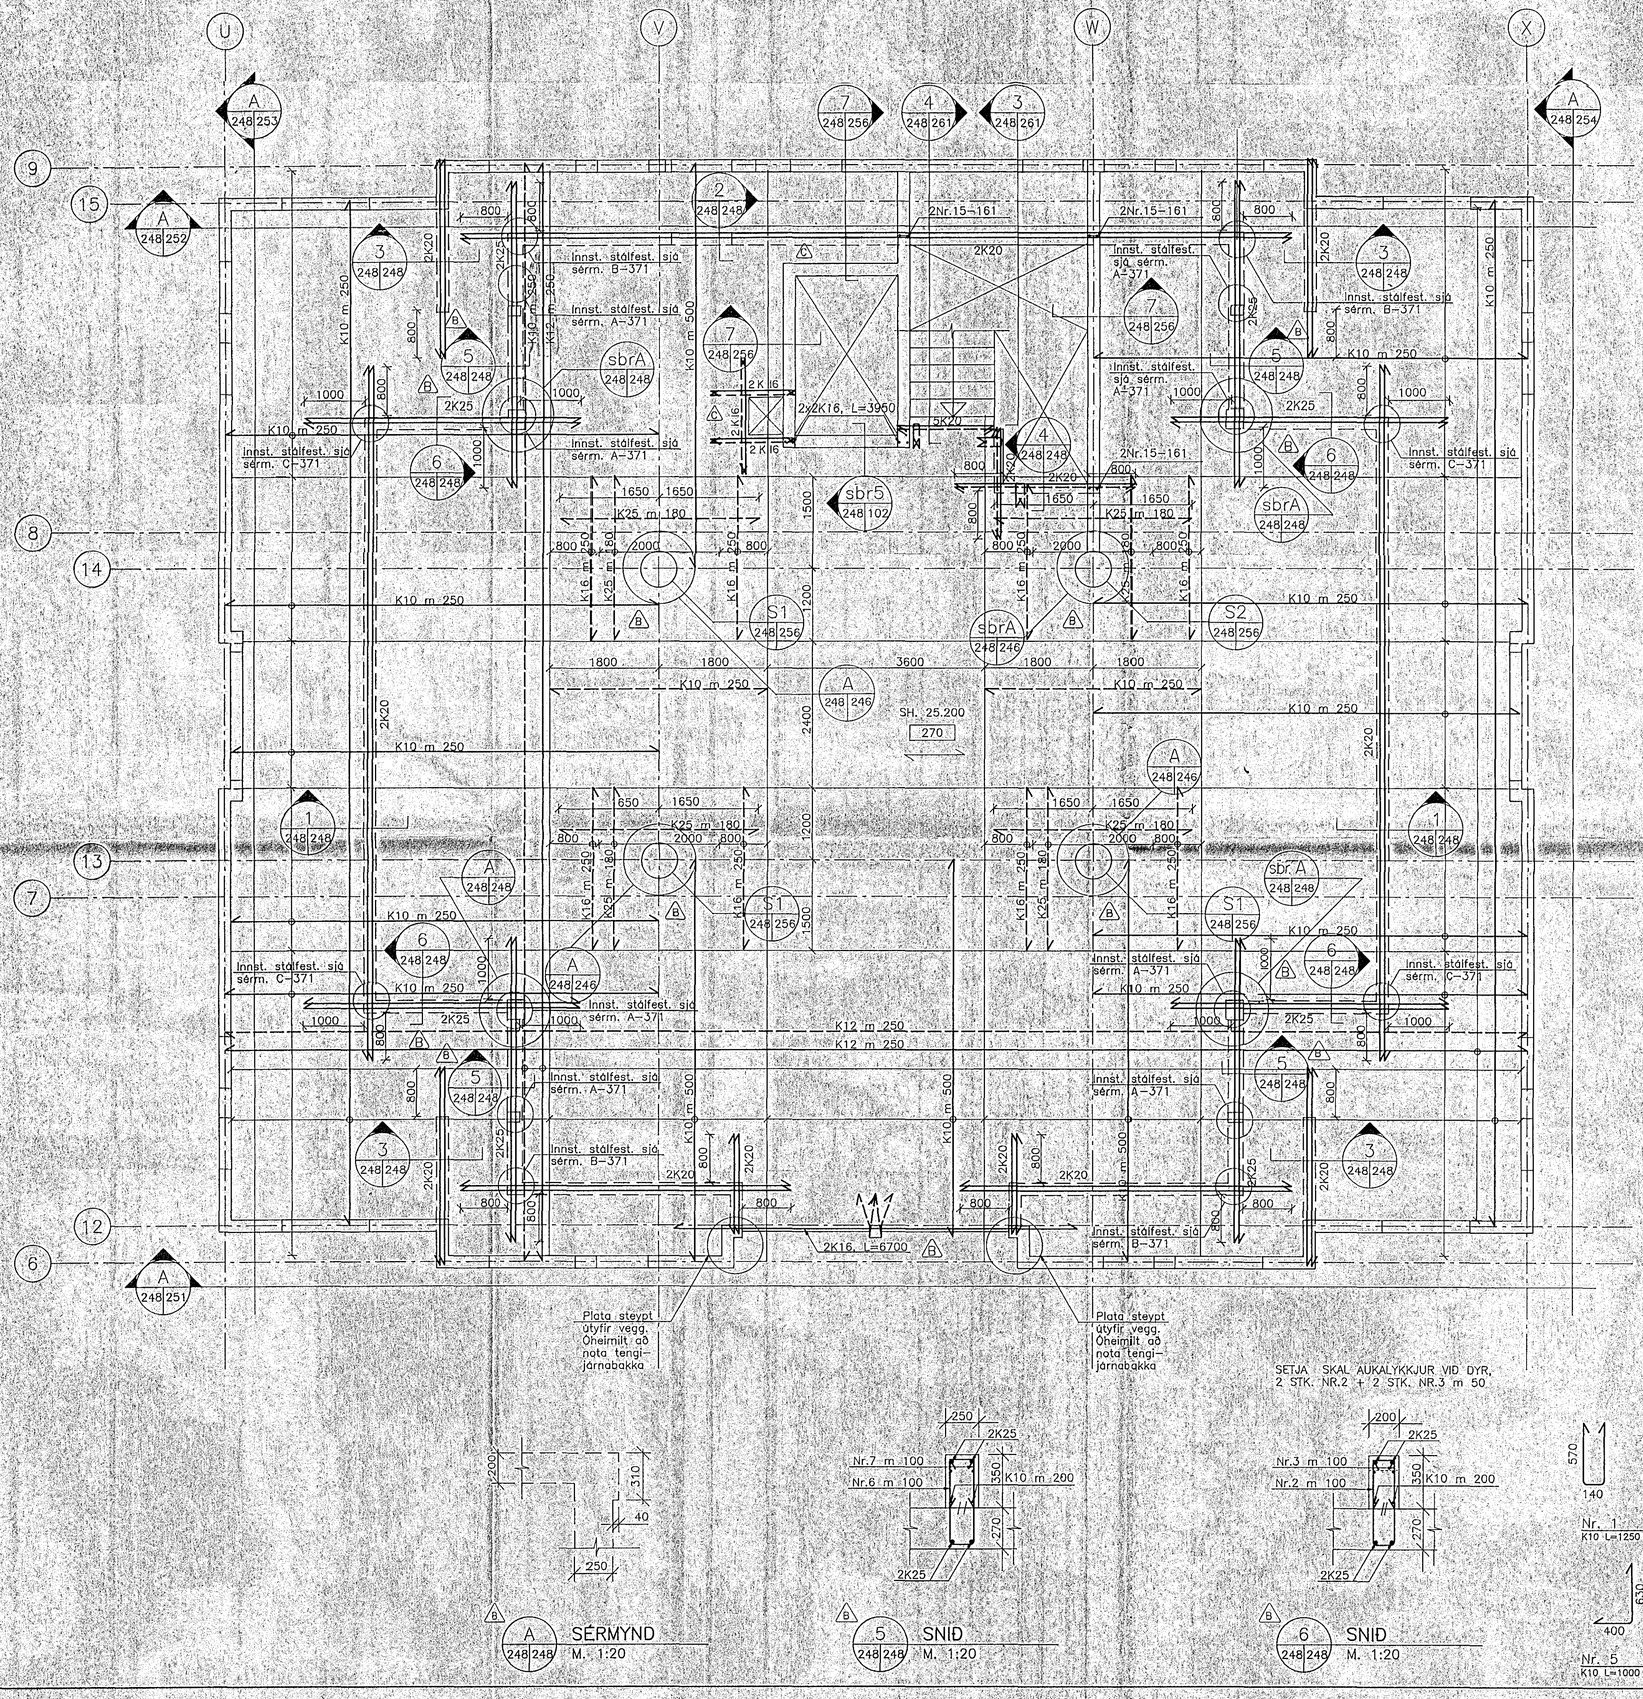

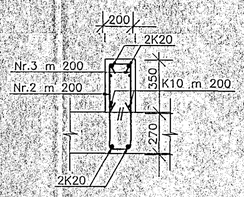

1 SNIÐ 248 248 M. 1:20

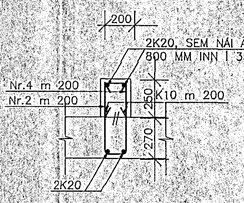

2 SNIÐ 248 248 M. 1:20

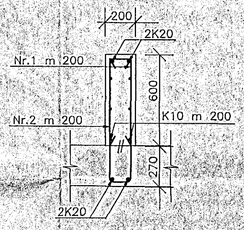

3 SNIÐ 248 248 M. 1:20

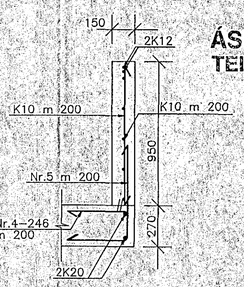

4 SNIÐ 248 248 M. 1:20

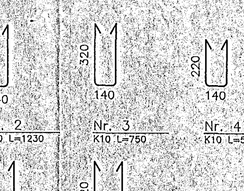

6 SNIÐ 248 248 M. 1:20

A SÉRMYND 248 248 M. 1:20

5 SNIÐ 248 248 M. 1:20

ATH

B Steypugæði S300

SKÝRINGAR:

ÓSKILGREIND JÁRN ERU INNAN HAFBILS EÐA SÚLUBILS.

GRUNNBENDING NEÐRI BRÚNAR PLÖTU ER K12 M 250 Í BÁÐAR ÁTTIR.

GRUNNBENDING EFRI BRÚNAR PLÖTU ER K12 M 250 Í LANGÁTT, EN K10 M 250 Í ÞVERÁTT.

GÖT Í PLÖTU OG VEGGI SJÁ GÁTAPLAN, TEIKN. GÁT-19.36.

VIÐBÓTARJÁRNBENDING VIÐ OP Í PLÖTU OG VEGGI SJÁ ALMENNAR SKÝRINGAR Á TEIKN. 101 OG ALMENN DEILI Á TEIKN. 102.

NR	FJÖLDI	BREYTINGAR	DAGS	SAMÞ
C	2	Götum breytt	13.04.94	U.H.
B	5	Súlum og járnum br.steypust.aukinn	02.03.94	U.H.
B	12	Plata færð inn, sn. 5 og 6 bætt við	30.01.94	U.H.
A	1	Götum br. og sv. járna skilgr betur	17.01.94	U.H.

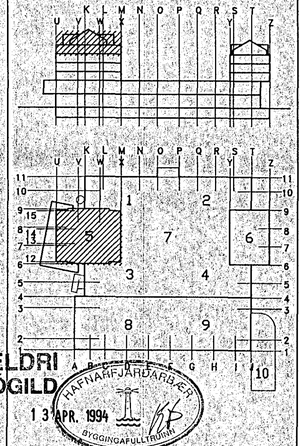

ÁSKILIÐ, ELDRI TEIKNING ÓGILD

HAFNARFJARÐARBÆR BYGGINGAFULLTRÚINN 13 APR. 1994

MIÐBÆR HAFNARFJARÐAR

FJARÐARGATA 13-15

ALMENNA VERKFRÆÐISTOFAN HF
FELLSMÚLA 28 – 108 REYKJAVÍK
SÍMI (91) 678100 FAX (91) 680284

HEITI: BURÐARVIRKI
7. HÆÐ. HLUTI 5. PLATA
GRUNNMYND, SNIÐ

MÆLI	TEIKNAÐ	YFIRFARIÐ	SAMÞ.
1:50 / 1:20	S.J		S.J.

DAGS: 01.11.1993

TEIKNING NR: 1032-B-248

BREYTING NR: C