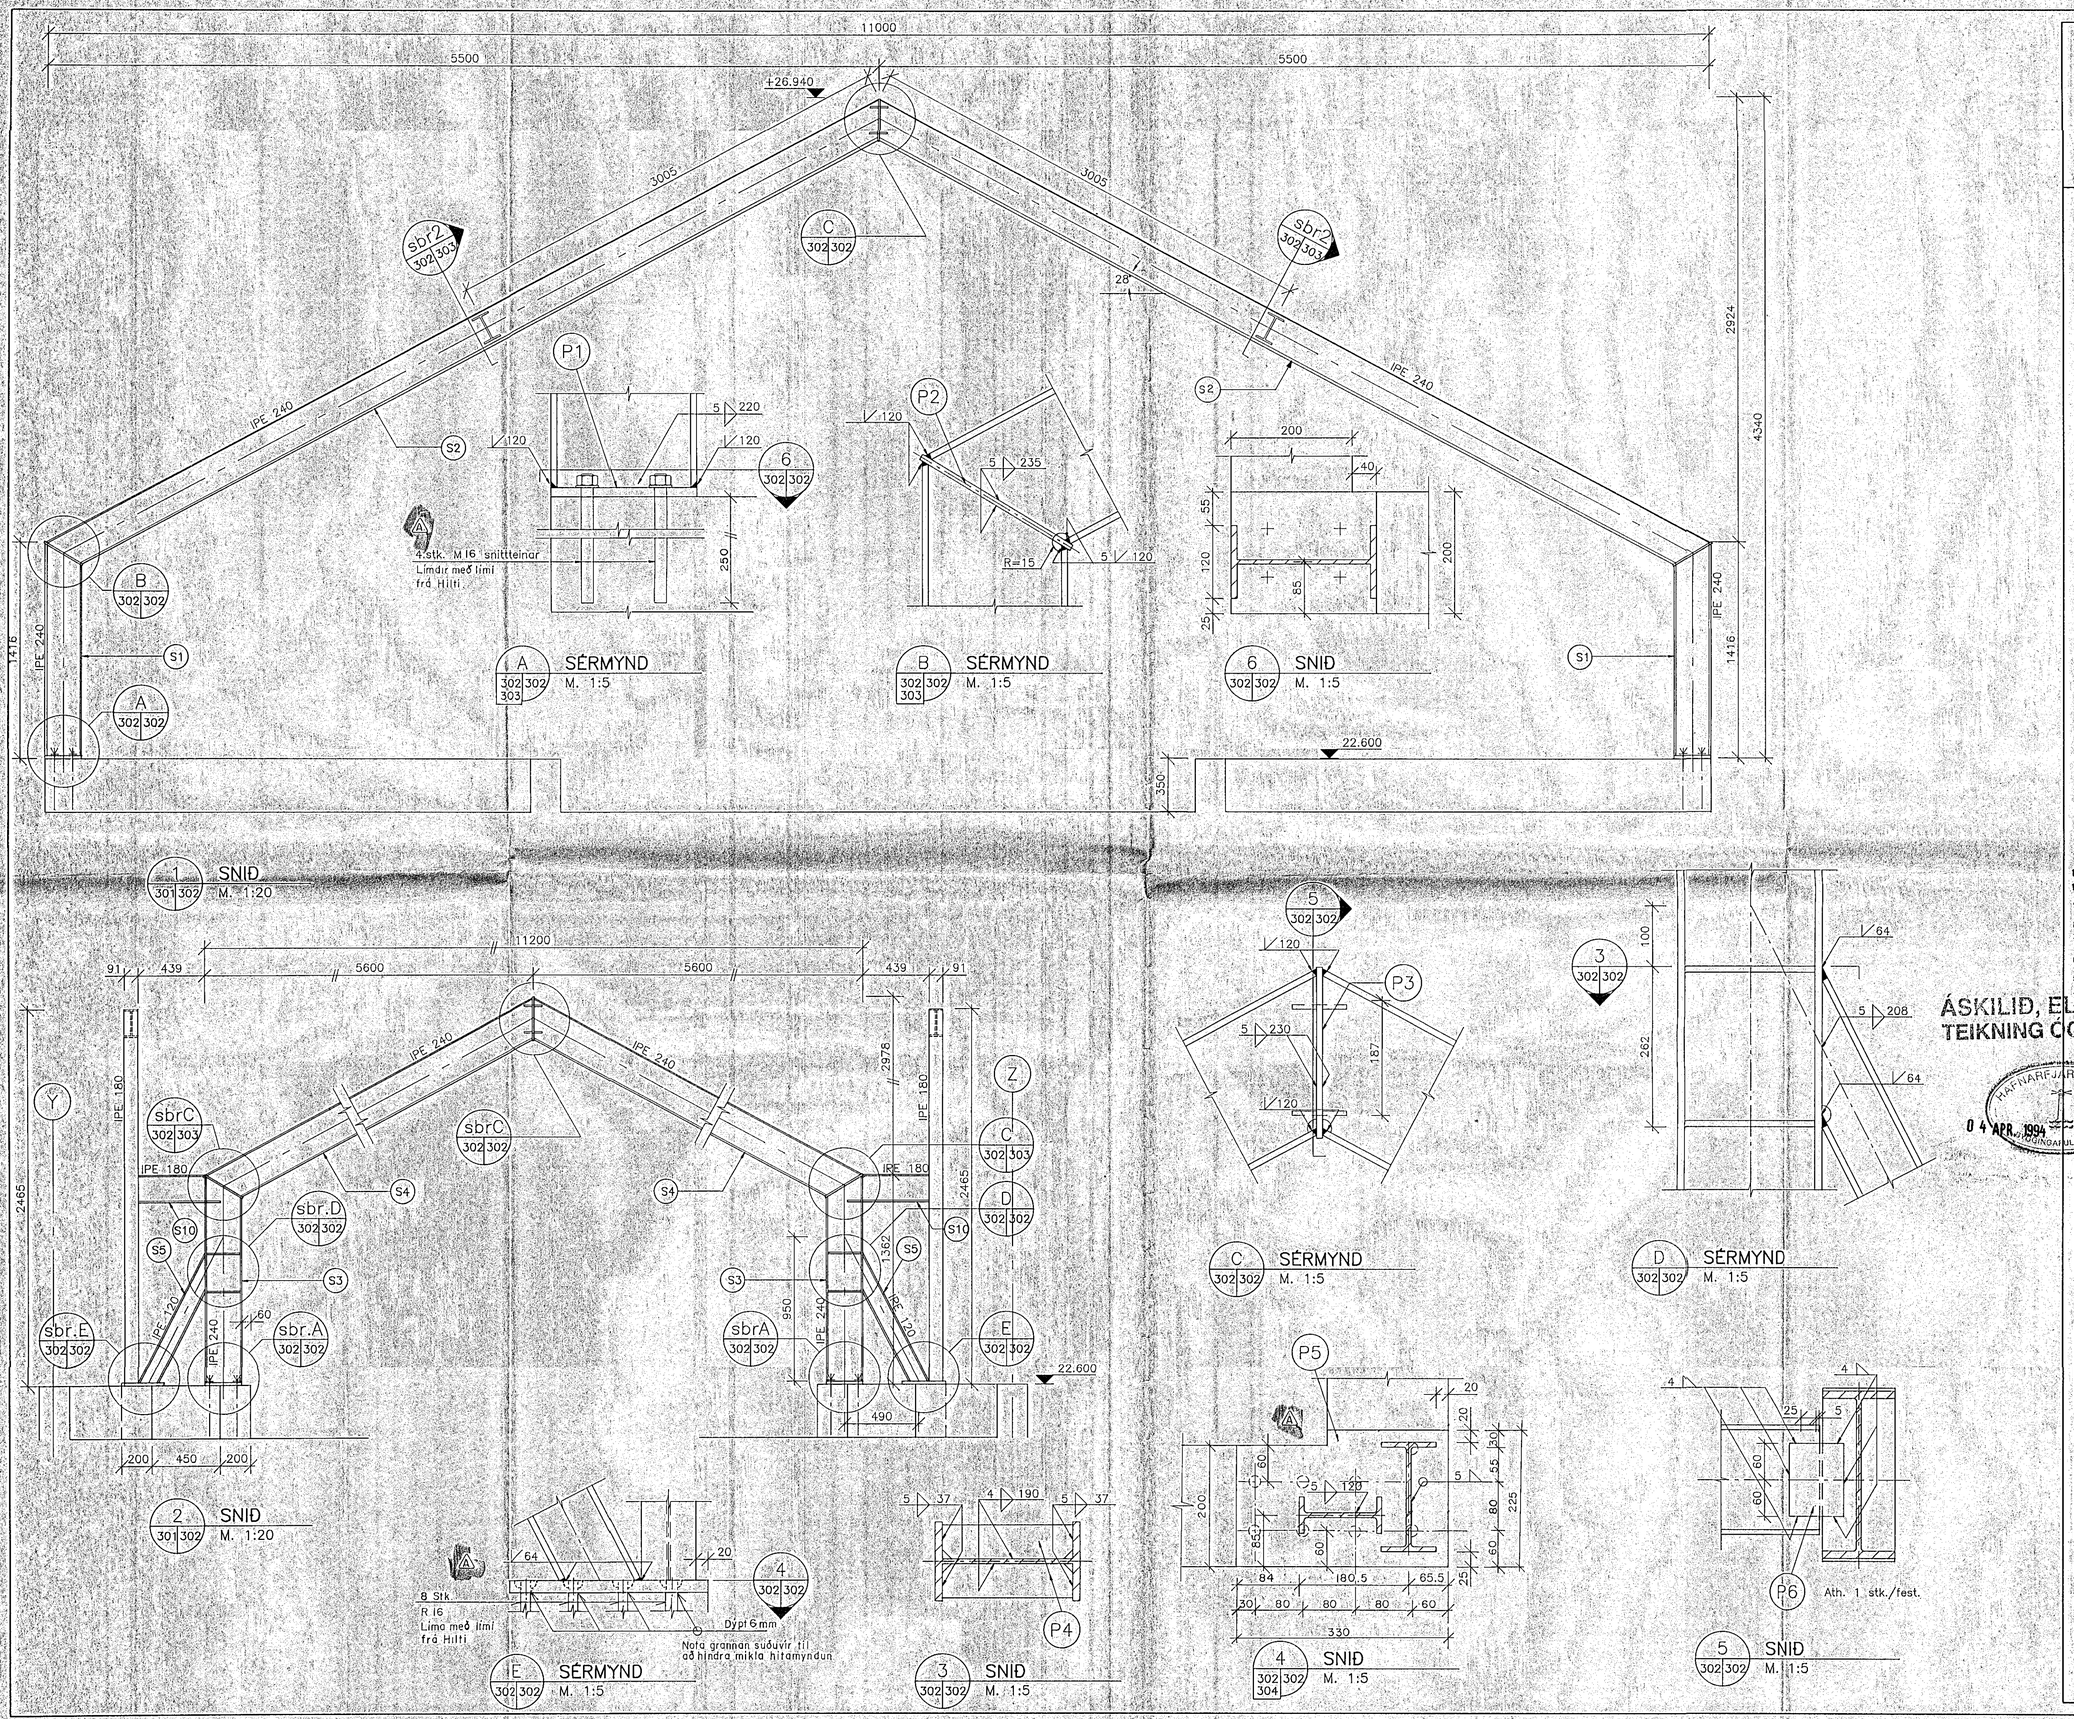

1 SNIÐ M. 1:20

2 SNIÐ M. 1:20

A SÉRMYND M. 1:5

B SÉRMYND M. 1:5

6 SNIÐ M. 1:5

C SÉRMYND M. 1:5

D SÉRMYND M. 1:5

E SÉRMYND M. 1:5

3 SNIÐ M. 1:5

4 SNIÐ M. 1:5

5 SNIÐ M. 1:5

ATHUGASEMD:

SJÁ TEIKN. 1032-B-301

NR	FJÖLDI	BREYTINGAR	DAGS	SAMÞ
A		SÉRM. A OG E, SNIÐI 4 BREYTT	26.494	U.A.

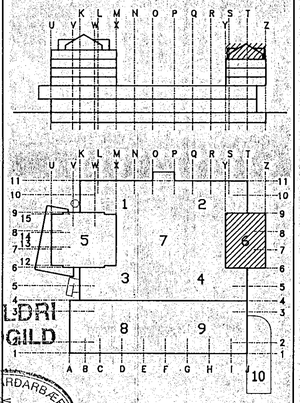

ÁSKILIÐ, ELDRI TEIKNING ÓGILD

HAFNARFJARÐARBÆR 04 APR. 1994 BYGGINGAFULLTRÚINN

MIÐBÆR HAFNARFJARÐAR

FJARÐARGATA 13–15

ALMENNA VERKFRÆÐISTOFAN HF FRV
FELLSMÚLA 26 – 108 REYKJAVÍK
SÍMI (91) 678100 FAX (91) 680284

HEITI
BURÐARVIRKI
6. HÆÐ. HLUTI 6. ÞAK
SÉRMYNDIR OG SNIÐ

MÁL 1:20 / 1:5 / / /

HANNAÐ	TEIKNAÐ	YFIRFARIÐ	SAMÞ.
U.A.	HS	HV	S.J.

DAGS 15/03 1994

TEIKNING NR.	BREYTING NR.
1032–B–302	A