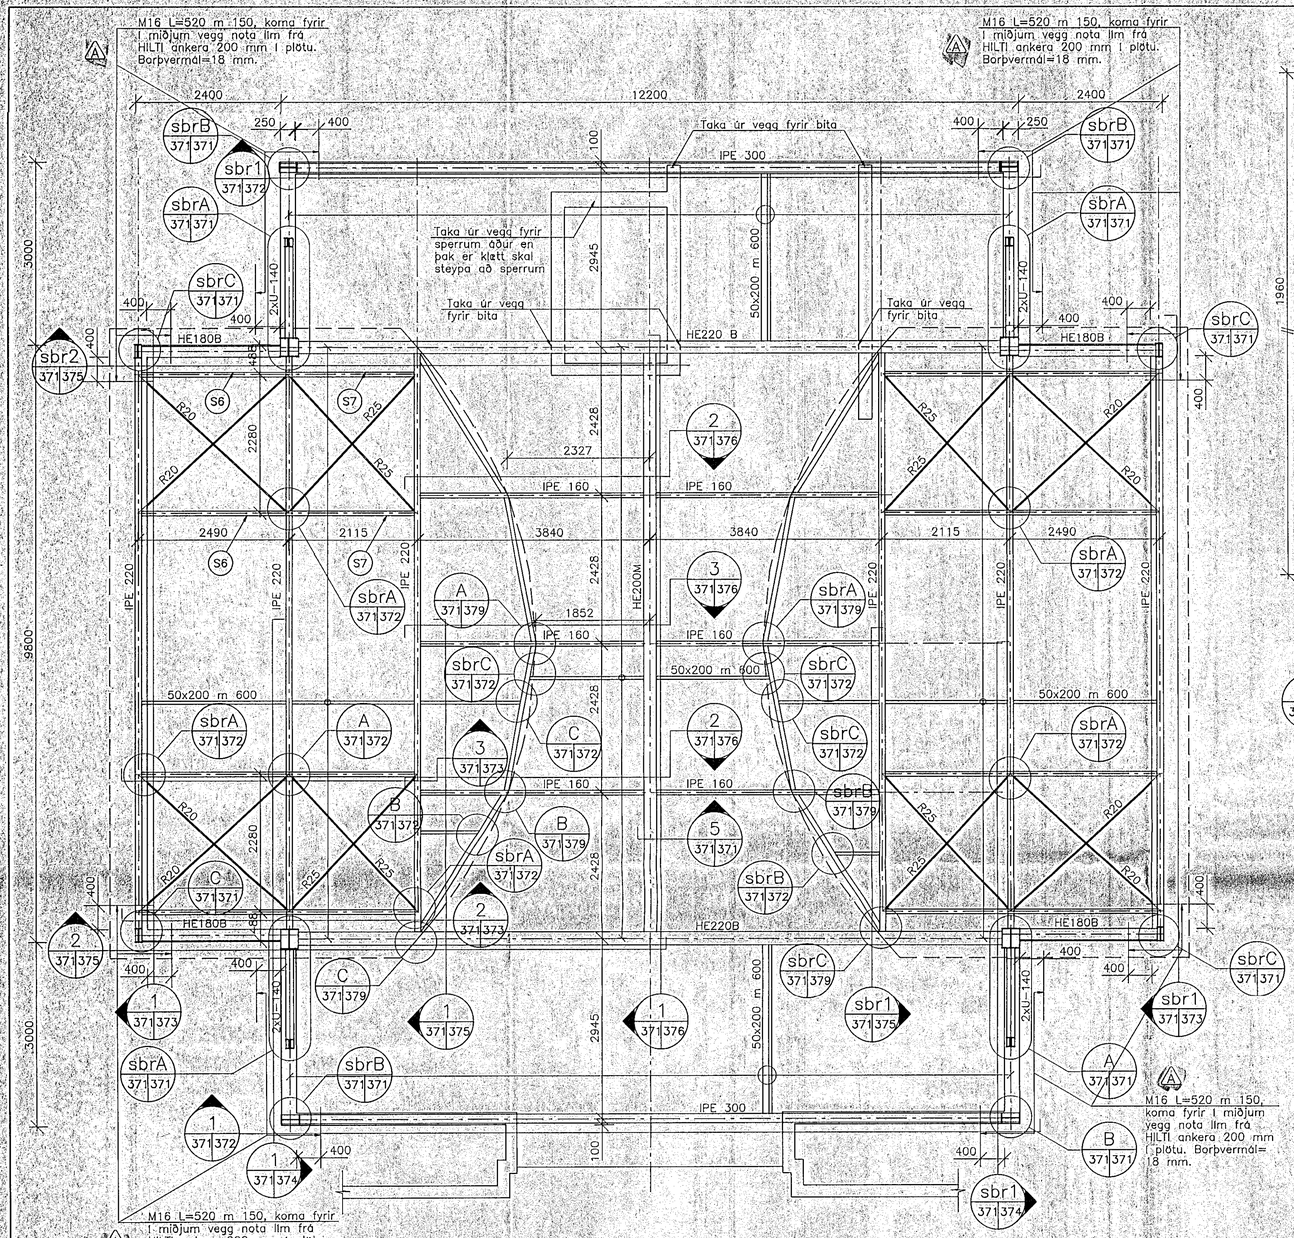

1 GRUNNMYND 371 371 M. 1:50

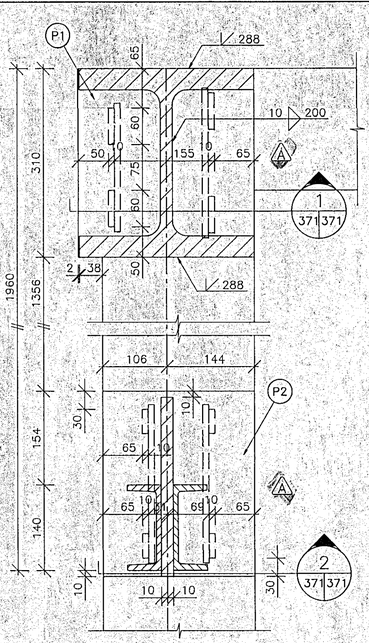

A SÉRMYND 371 371 M. 1:5

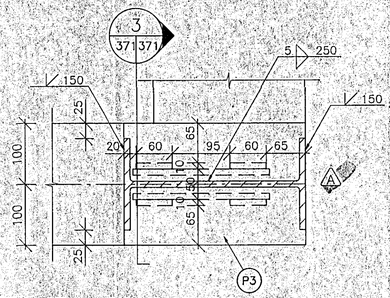

B SÉRMYND 371 371 M. 1:5

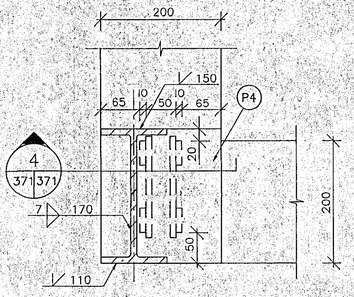

C SÉRMYND 371 371 373 M. 1:5

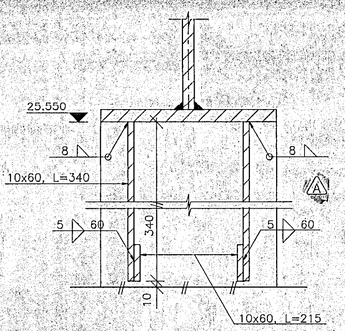

1 SNIÐ 371 371 M. 1:5

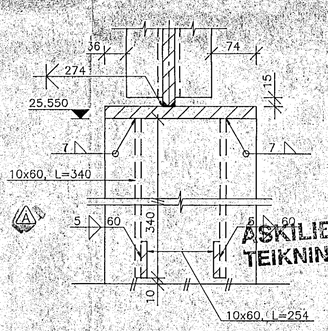

2 SNIÐ 371 371 M. 1:5

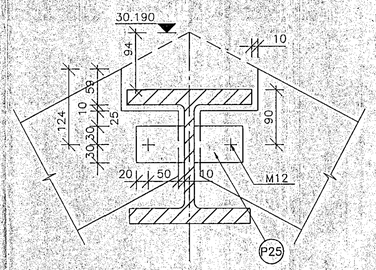

5 SNIÐ 371 371 376 M. 1:5

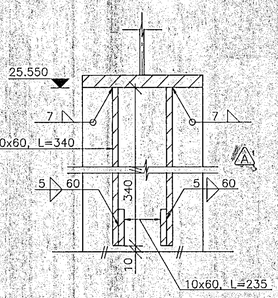

3 SNIÐ 371 371 M. 1:5

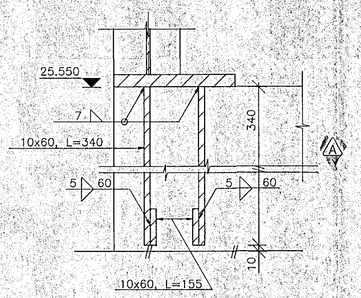

4 SNIÐ 371 371 M. 1:5

ATHUGASEMD:

HÆÐARTÖLUR ERU METRAR YFIR SJÓ.

ÖLL MÁL ERU Í MILLIMETRUM NEMA ANNAÐ SÉ TEKIÐ FRAM Á TEIKNINGUM.

STÁL SKAL A.M.K. VERA R St.37-2 SBS. DIN 17100.
YFIRBORÐ STÁLS SKAL VERA GALLALAUST OG UPPFYLLA A.M.K. HYÐFLOKK B SKV. DIN 18918.

STÁLBOLTAR, RÆR OG UNDIRLAGSSKÍFUR SKULU VERA SKV. DIN ISO 898, BOLTAR Í GÆÐAFLOKKI 8.8 OG RÆR Í GÆÐAFLOKKI 8.

ALLIR BOLTAR, RÆR OG SKÍFUR SKULU VERA GALVANHÚÐAÐAR. NOTA SKAL SKÍFUR UNDIR ALLAR RÆR ÞRÁTT FYRIR AÐ ÞÆR KOMI EKKI FRAM Á TEIKNINGUM.

SUÐUR SKULU UPPFYLLA KRÖFUR UM SUÐUFLOKK A SBS. DSR 325 EÐA FLOKK 1 (BRONT SBS. IIW.

SKÍFUR Á TRÉ SKULU HAFA STÆRÐINA
D/T+3xD(bolti)/0,3xD(bolti).

VEGG OG ÞAKKLÆÐNING SKAL VERA 15MM PYKK KROSSVIÐSKLÆÐNING. NOTA SKAL VATNSLÍMDAN FINNSKAN KOMBI KROSSVIÐ EÐA SAMBÆRILEGT.

SJÁ TEIKN. 1032-B-307 VARÐANDI TENGINGU VEGGKL. VIÐ ÞAKKLÆÐNINGU.

NEGLA SKAL KROSSVIÐ MEÐ RIFLUÐUM 40/60 NÖGLUM MEÐ 100MM MILLIBILI Á JÖÐRUM OG 150MM MILLIBILI Í MIÐJU. EKKI MÁ NEGLA Í BEINNI LÍNU, HELDUR SKAL VIXLA UM +/- 5MM.

SPERRUR SKULU VERA Í STYRKLEIKAFLOKKI KIÞ SBR. DS413.

Á MILLI STEINS OG TRÉS SKAL KOMA FYRIR TVÖFÖLDU TJÖRUPAPPALAGI.

ELDVERJA SKAL STÁLRAMMA SBR. TEIKN. ARKITEKTA.

NR	FJÖLDI	BREYTINGAR	DAGS	SAMÞ
12		Snúðurn br. innlmdr snittl. brtt. við	26.04.94	U.A.

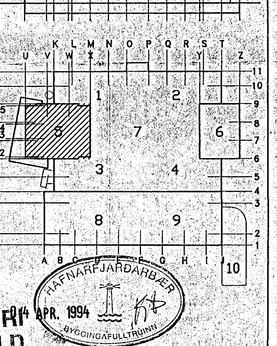

HAFNARFJARÐARBÆR BYGGINGAFULLTRÚINN 14. APR. 1994

ÁSKILIÐ, ELDRI TEIKNING ÓGILD

MIÐBÆR HAFNARFJARÐAR

FJARÐARGATA 13-15

ALMENNA VERKFRÆÐISTOFAN HF
FELLSMÚLA 26 – 108 REYKJAVÍK
SÍMI (91) 678100 FAX (91) 680284

HEITI:

BURÐARVIRKI
7.HÆÐ. HLUTI 5. ÞAK
GRUNNMYND, SNIÐ OG SÉRMYNDIR

MÁL				
1:50	/ 1:5	/	/	/

HANNAÐ	TEIKNAÐ	YFIRFARIÐ	SAMÞ.
U.A.	S.J		S.J

DAGS: 10/03 1994

TEIKNING NR:	BREYTING NR:
1032-B-371	A