

STEINSTEYPA

Brotþolsflokkur:

S 250 framkv.flokkur B útisteypa
Sementsmagn í 1 M steypu 300 kg/m³
Steypustyrkleiki S 250
Vatnssementstala v/s 0,45 - 0,50
Loftinnihald sé 5 - 6 % við niðurlögn
Sigmál 6 - 10 cm
Loftblendi 5 - 6 %
Steypuvinna samkvæmt IST 10
Stærsta kornstærð 19 mm í járnþentum veggjum
32 mm í járnþentum plötum


Steypuhula á járnþendingu

Undirstöður 5 cm
Útfletir 3 cm
Innfletir 2 cm

Skýringar

Steypugæði S 250 samkvæmt ísl. staðli í veggj og plötur.
Steypustyrktarstál ks 40 merkt -K
Í kringum öll múrop koma 2 K 16 nema annars sé getið og
ná lárétt járn minnst 70 cm út fyrir opin eða samfeld
yfir fleiri op.
Járn upp með múropum skulu ná frá gólfi og 60 cm upp fyrir
plötu eða upp með sperrum.
Í járnþenta bita og súlur þar sem járn ná ekki nógu langt
út fyrir opin komi vinklar K 12 mm L=70+70 cm fyrir hvert
járn.
Efst í veggj efri hæðar koma 2 K 16 og ná þau minnst
70 cm fyrir horn.
Við súlur S-4 og S-6 á 1.hæð koma vinklar K 12 L=70+50 CM
4 stk. úr efrijárnnum bita og ná niður í vegg.

ÁSKILIÐ, ELDRI
TEIKNING OGILD

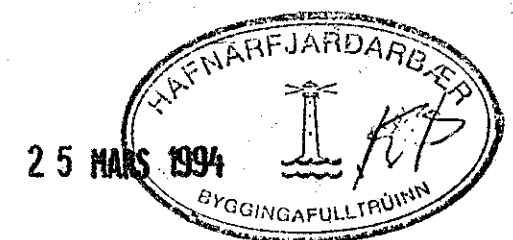

BREYTT Í MARS 1994

HERMANN ISËBARN		MTPÍ
ÞJARDARGATA NR.17, HAFNARFIRÐI		
		SKÝRINGAR
DAGS.	NÓV. 1993	
BLAD	12.1	<i>Hermann Isibarn</i>