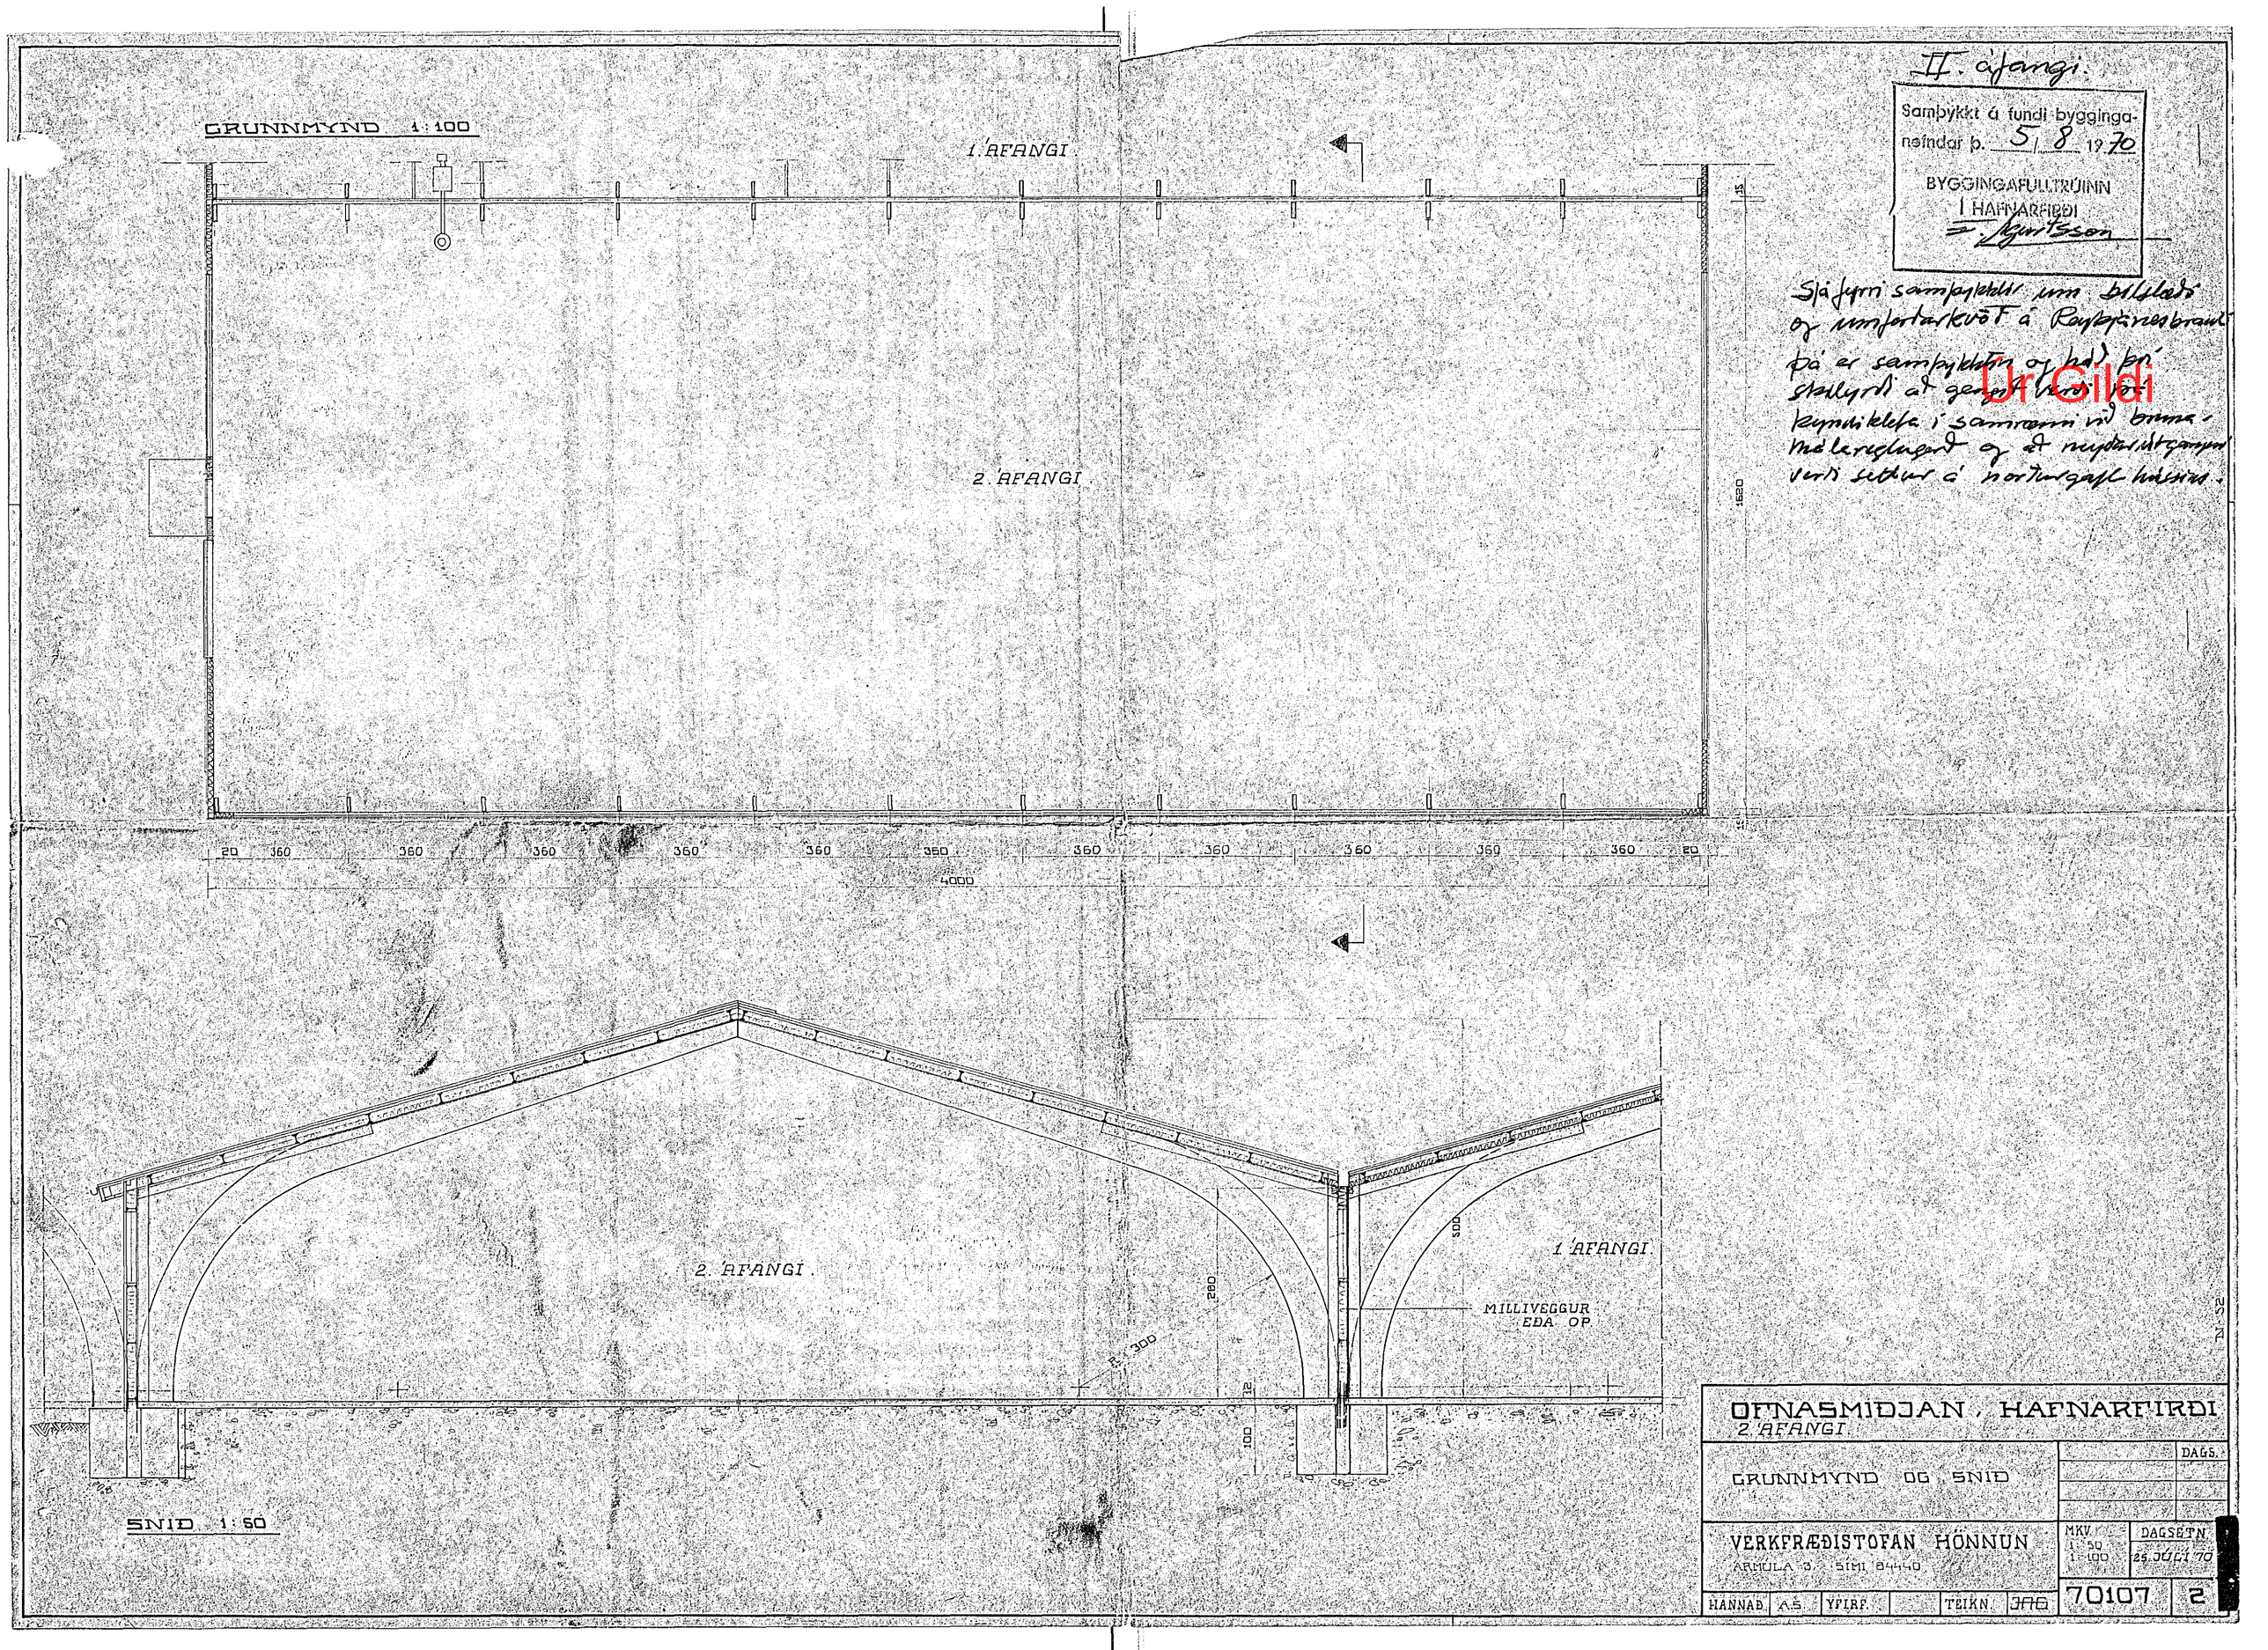
GRUNNMYND 1:100
1. ÁFANGI
2. ÁFANGI
20 360 360 360 360 360 360 360 360 360 360 360 20
4000
1520
2. ÁFANGI
1. ÁFANGI
MILLIVEGGUR
EÐA OP
R. 300
280
100
SNIÐ 1:50
II. áfangi.
Samþykkt á fundi bygginganefndar þ. 5/8 1970
BYGGINGAFULLTRÚINN
I HAFNARFIRÐI
Sjá fyrri samþykktir um bilsleði og umferðarkvöð á Reykjanesbraut
þá er samþykktin og hád þrí skilyrði at gengit verði þá kyndiklefa í samræmi við brunamálareglugerð og at meyðarútgangur verði setður á norðurgafl hússins.
Ur Gildi
OFNASMIÐJAN, HAFNARFIRÐI
2. ÁFANGI
GRUNNMYND OG SNIÐ
DAGS.
VERKFRÆÐISTOFAN HÖNNUN
ARMÚLA 3. SÍMI 84440
MKV. 1:50 1:100
DAGSETN. 25. JÚLÍ 70
HANNAÐ A.S. YFIRF. TEIKN. JAG
70107
2