



II. AFANGI

Samþykkt á fundi bygginga-
námndar p. 5. 8. 1970
BYGGINGAFLUTRÚINN
I HAFNARFIRÐI
E. Sigurðsson


Sjá fyrri samþ. um blöð 1
og um ferðaskvæði á Reykjanes-
braut. **Úr Gildi**
þá er samþ. þáttur skul-
yrti að gæpt verði með
Kynndikefki í samræmi við
brunnandi-reyfing
F. Ing.

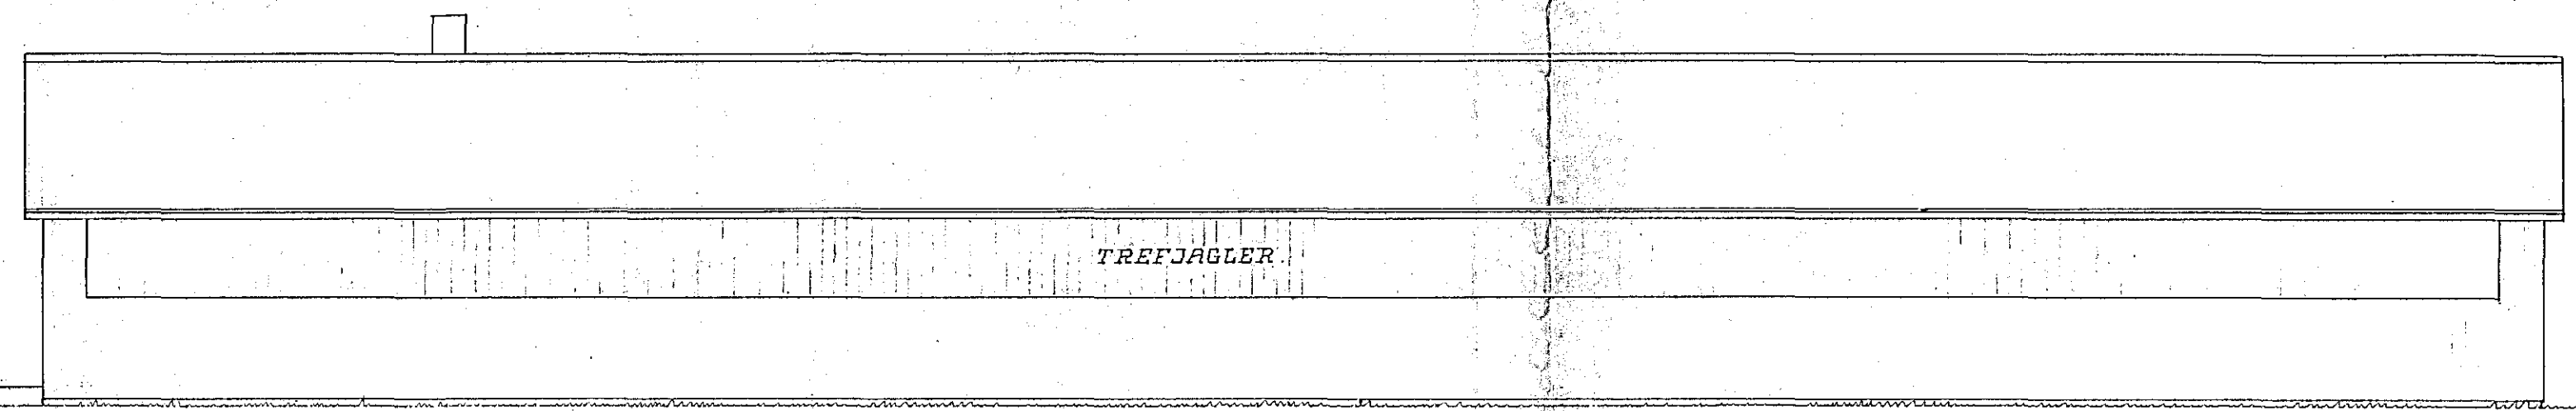

AUSTURHLID.

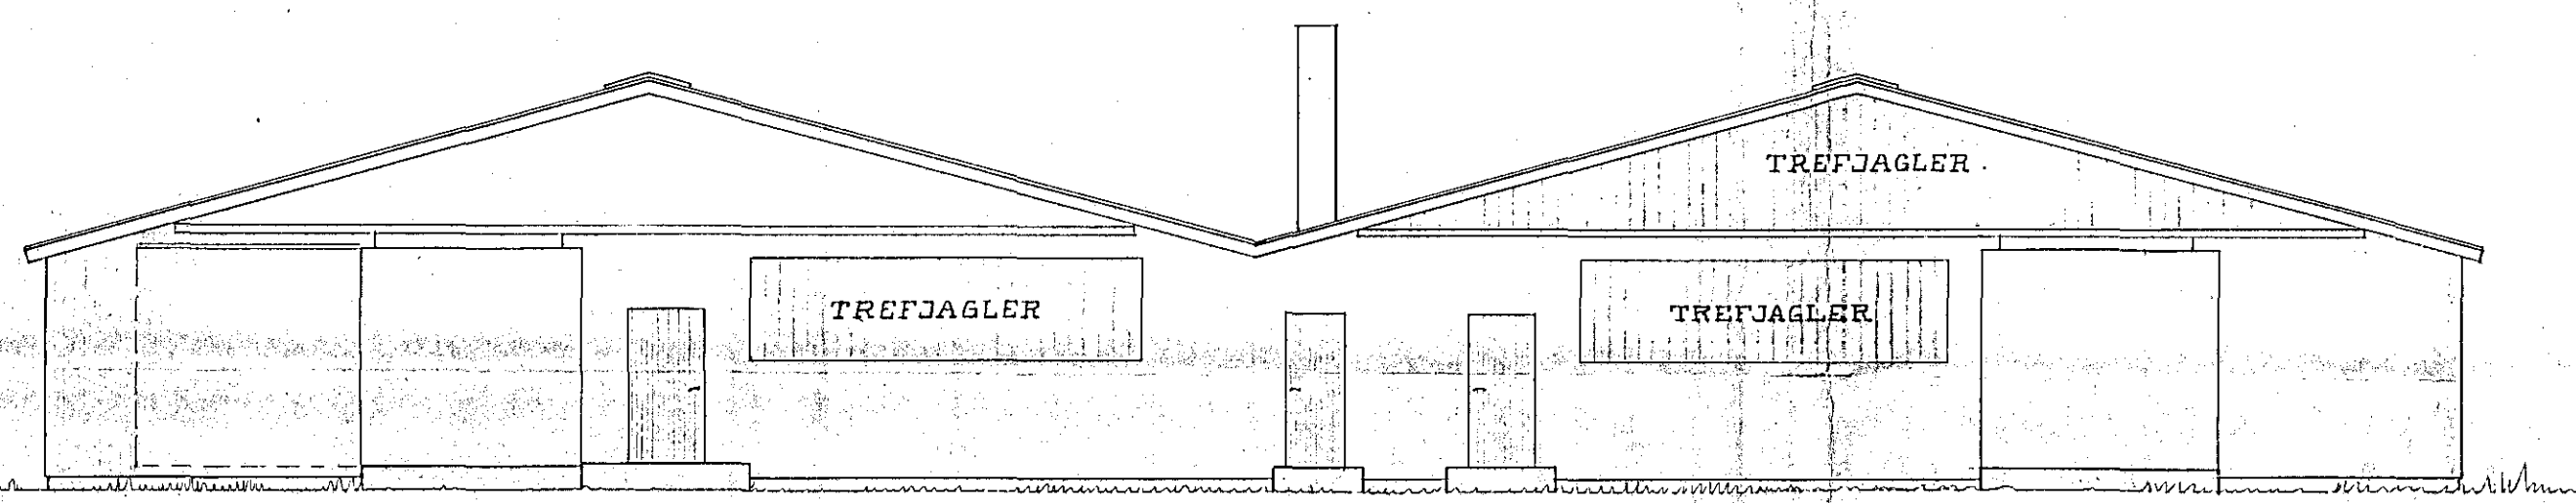


SUBURGAFL.

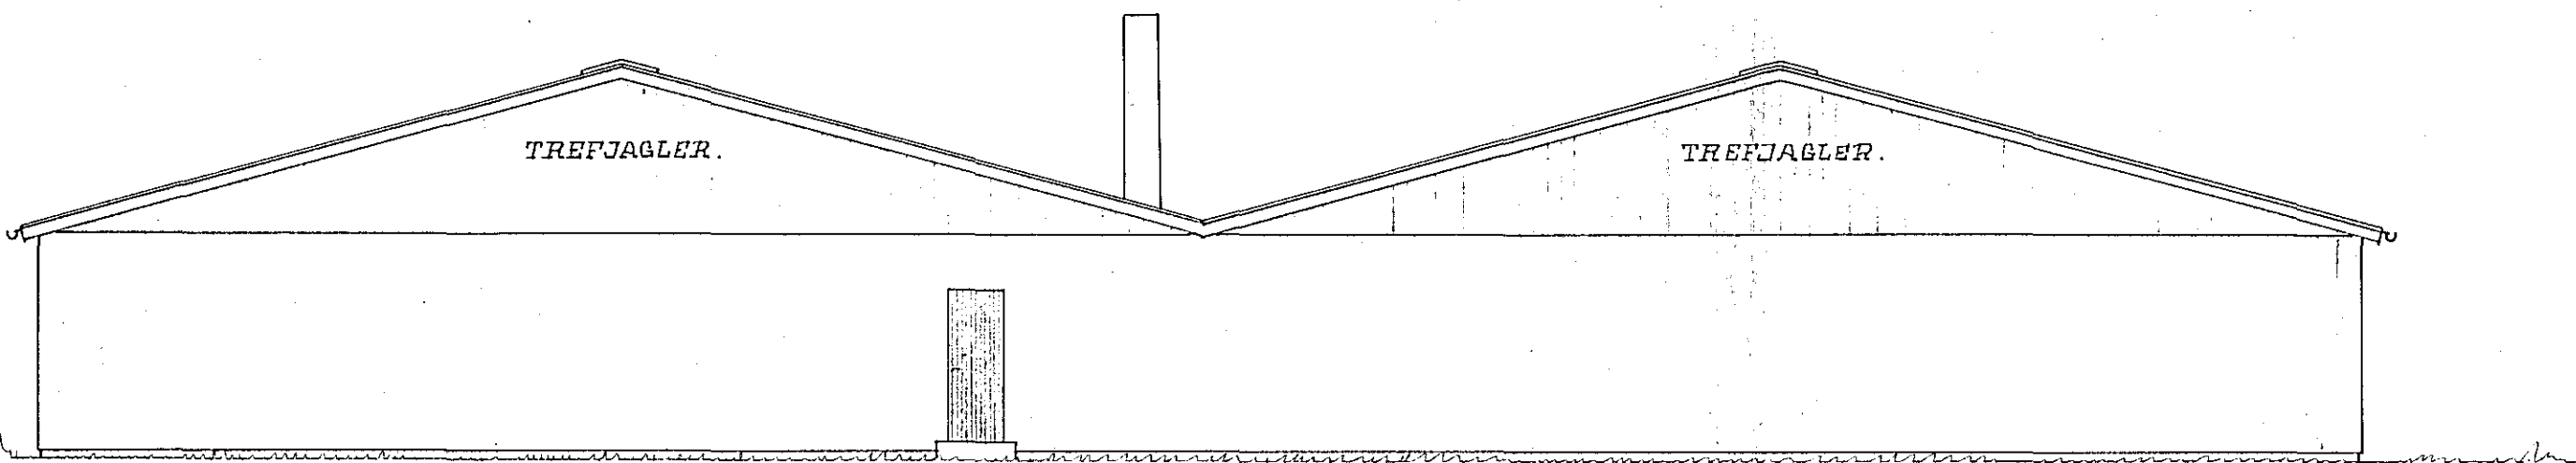

NORÐURGAFL.

LÖDARUPPDRETTUR.

1:1000
STÆRD LÖÐAR : 80 · 100 = 8000 m²

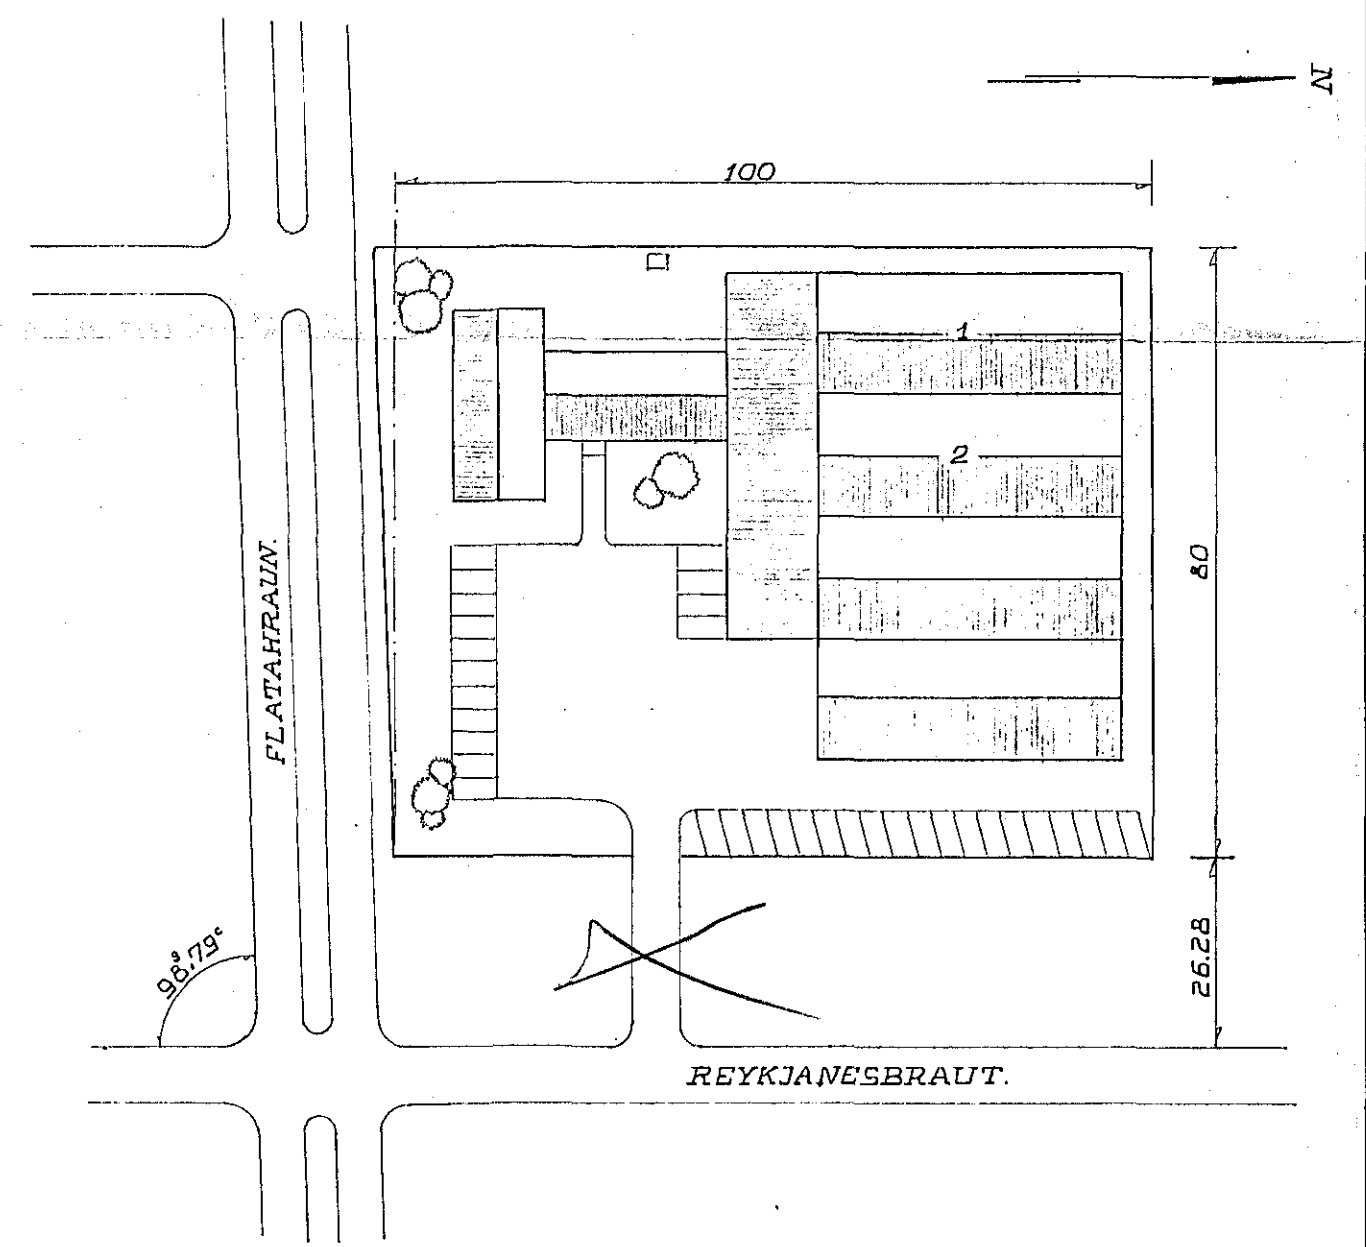

OFNASMIDJAN, HAFNARFIRÐI.			
2. AFANGI.			
ÚTLITSMYND.	BREYTING	DAGS.	
	HURÐIR	NA.	15/11 '71
VERKFRÆÐISTOFAN HÖNNUN ÁRMÚLA 3 sími 84440	MKV.	DAGSETN.	
	1:100 1:1000	24. JÚLÍ '70	
HANNAÐ	A.S.	YPIRF.	TEIKN. JHB
			70107
			1