



RAFSÚÐUR (IST63)

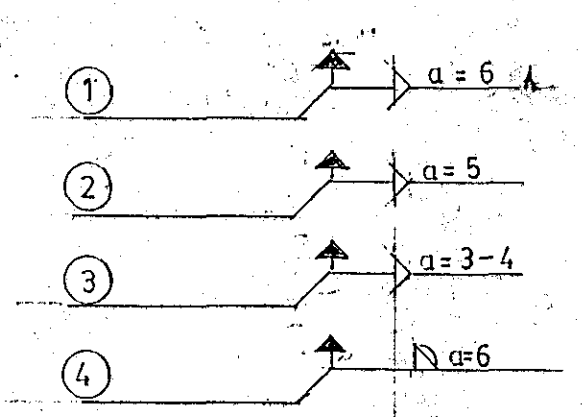

**GÖT SEÚ Ø 22 OG BOLTAR 20
NEMA ANNAD SÉ TEKIÐ FRAM**

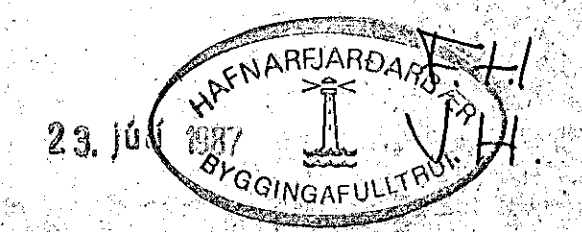

BÁRDUR DANIELSSON arkitekt og verkfræðingur Laugavegi 97, 101 Reykjavík, sími 29860		
Kvæði	1:20	Teikn.
OFNASMIÐJAN H/F HAFNARFIRÐI	1:10	BD
STÁLGRIND	1:5	BD
Bl. nr.	9	Al
Breyti:		
Rvk.	SEPT. 1985	