
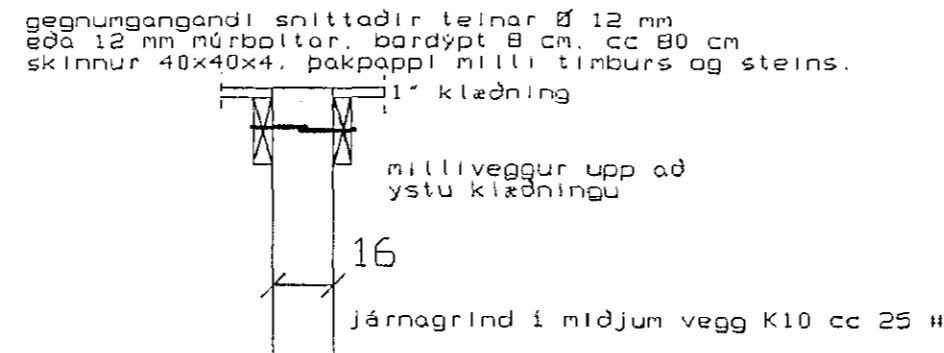



**SIÁ TEIKNINGU B-9.1.3**

heinið er að ganga frá sperrum sákvæmt þessum sniðmyndum sem er frávik frá grunnmynd þaks á teikningu B-9 dagsett 1 mars 1992


**sniðmynd 5.**

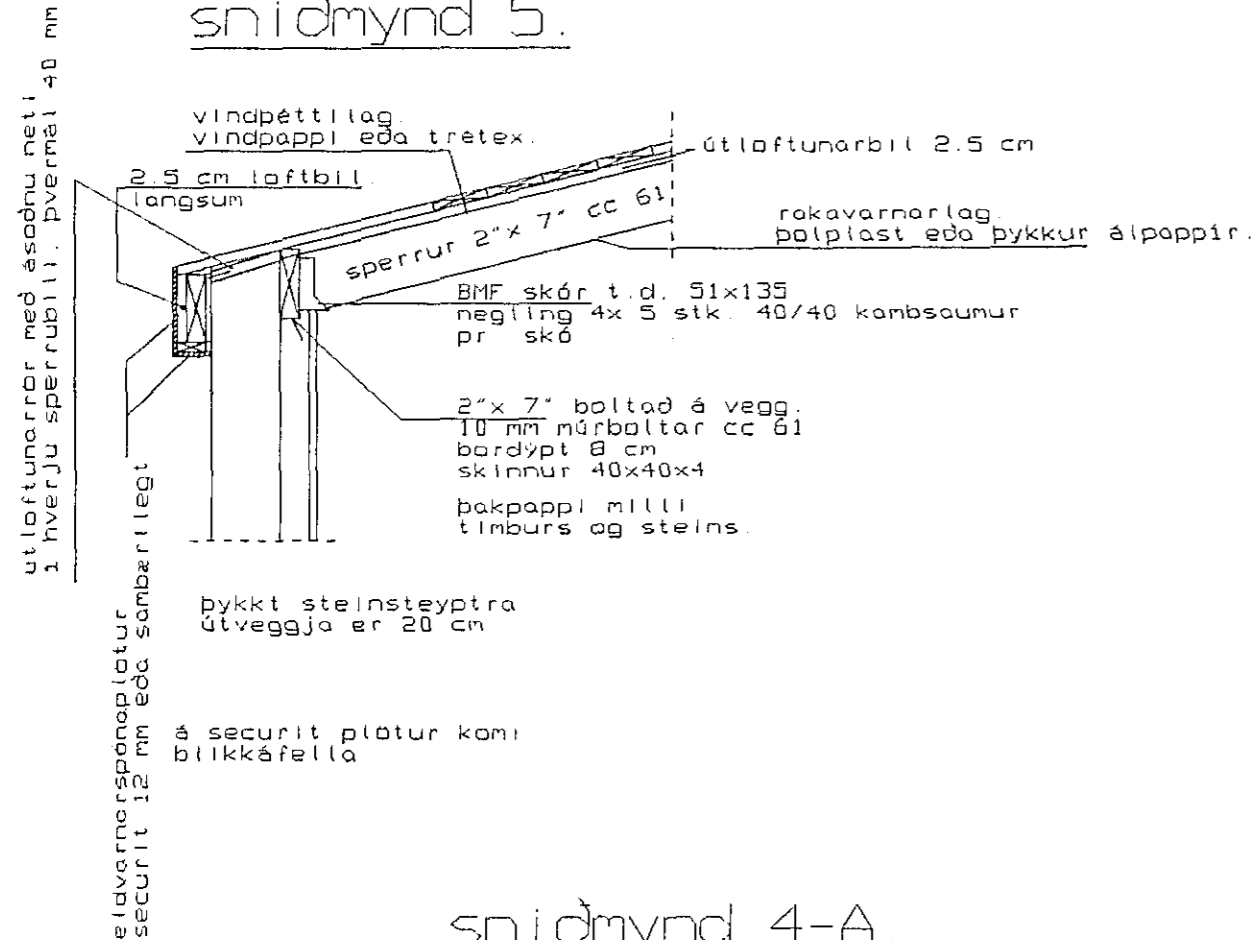

**sniðmynd 6.**

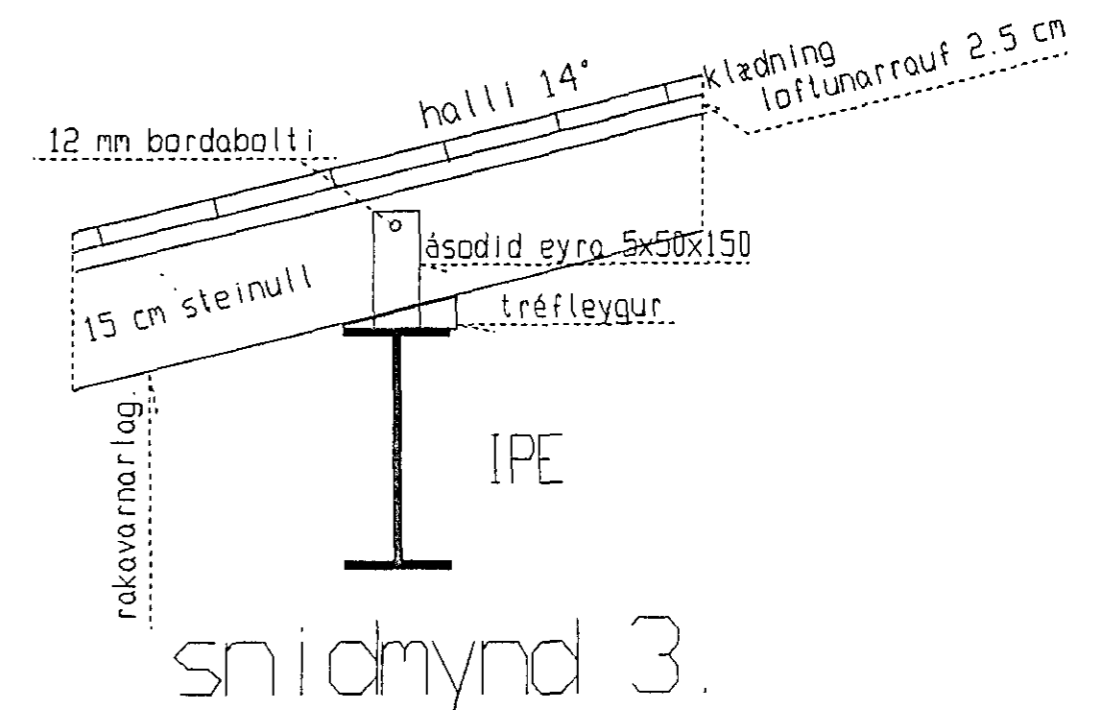


**sniðmynd 3.**

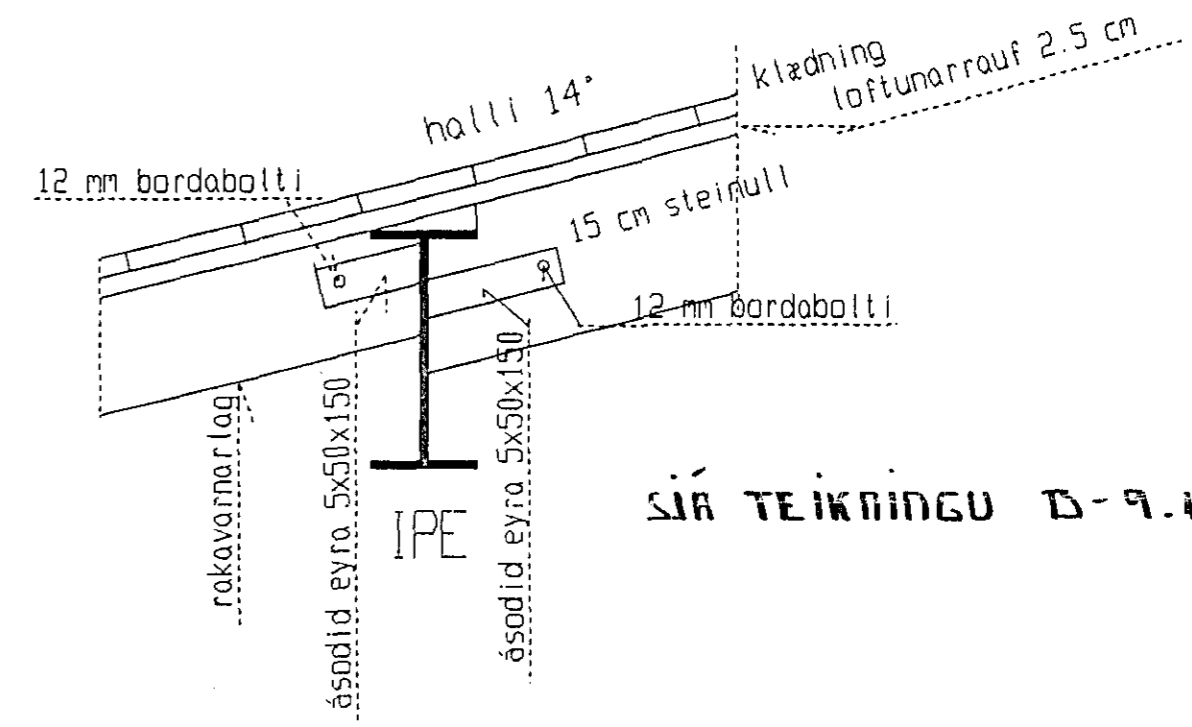


**sniðmynd 4.**

**sniðmynd 4-A.**

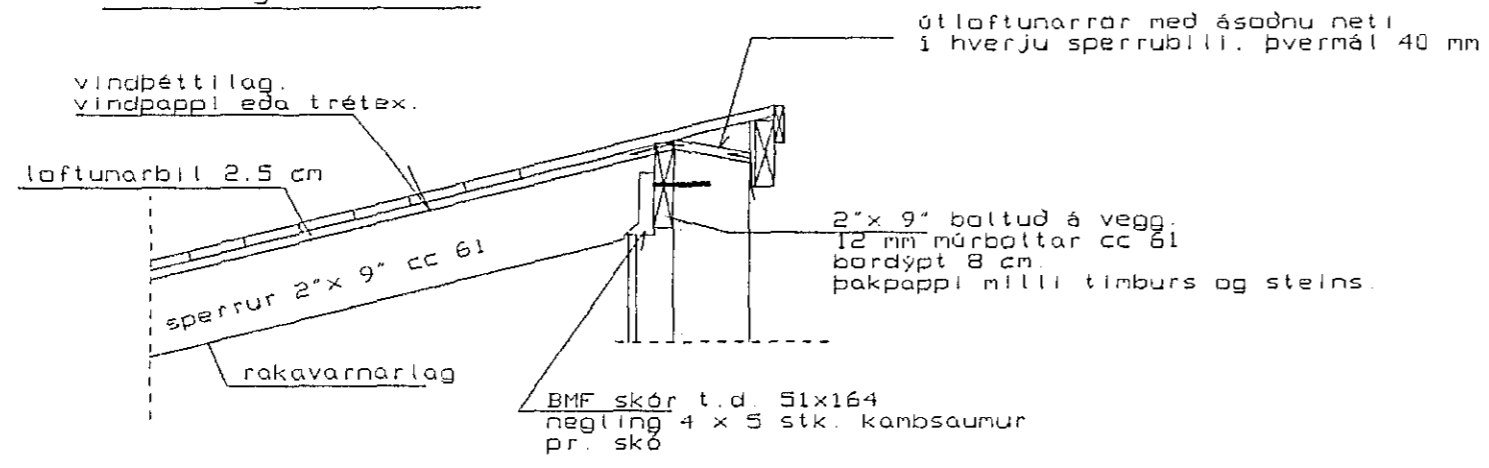


**SIÁ TEIKNINGU B-9.1.2**

afstöðumynd 1:500

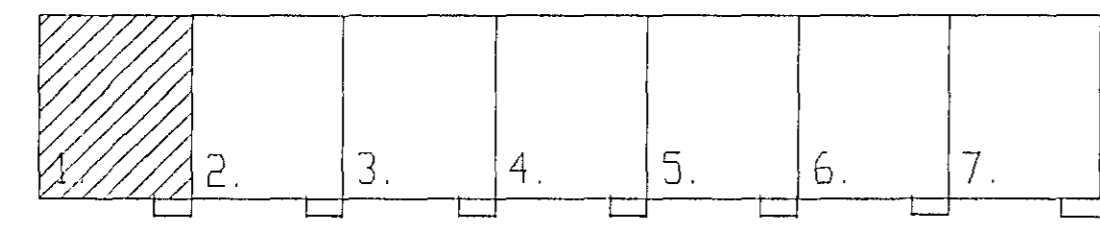

**ÁSKILIÐ, ELDRI TEIKNING ÓGILD**

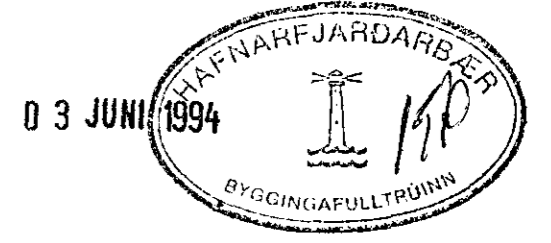

fornubudir 1 hafnarfirði mars 1992  
 sperrur sniðmyndir 1:50 1:500  
 tæknipjónusta sveins karlssonar TFI  
 bæjarhrouni 2 220 hafnarfjörður teikning B-9 .1.

*Steinnbjörn*