



EFTIR BÆYTINGU

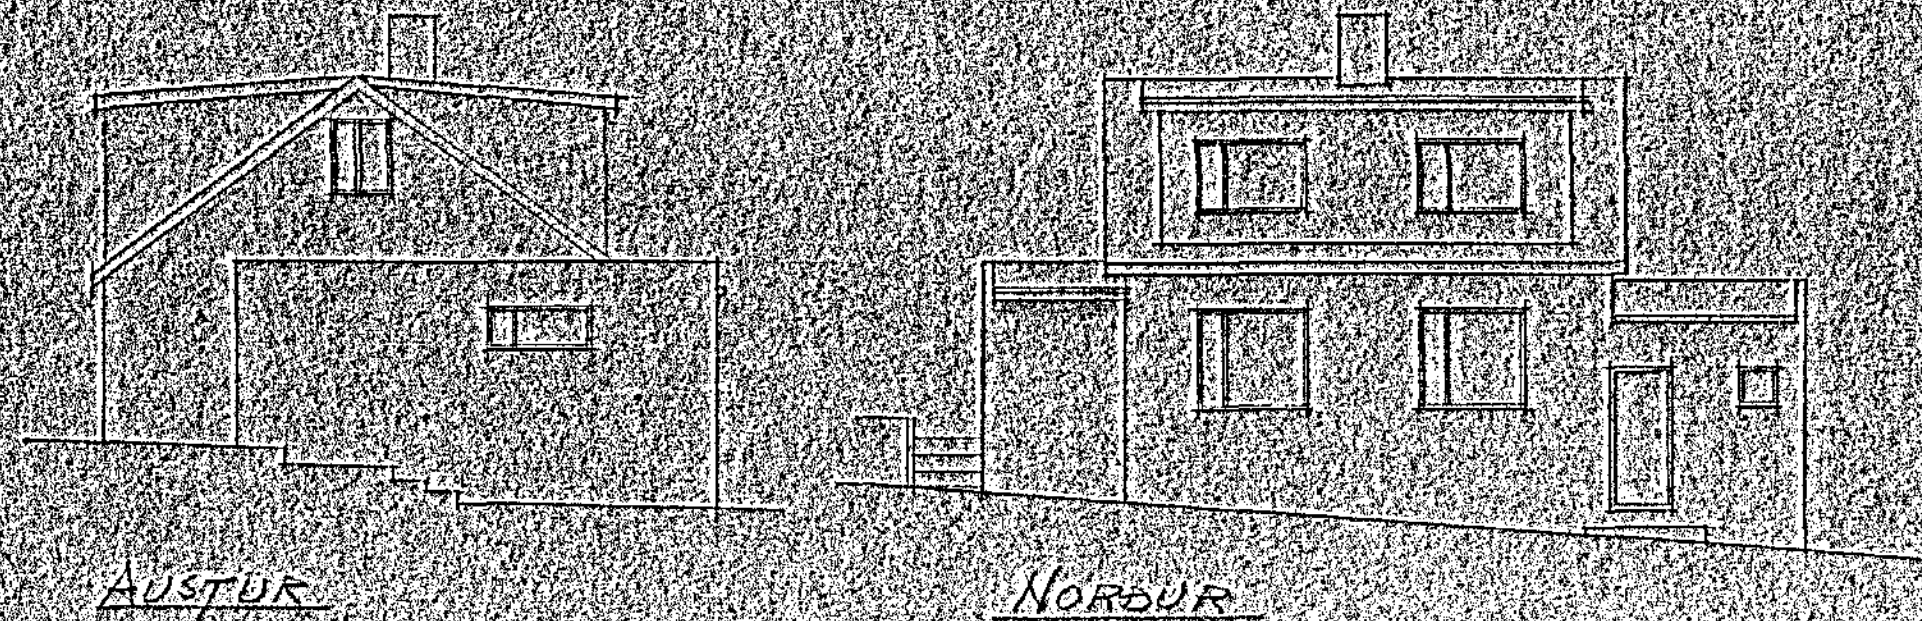


ÚTLIT FÜR BÆYTINGU

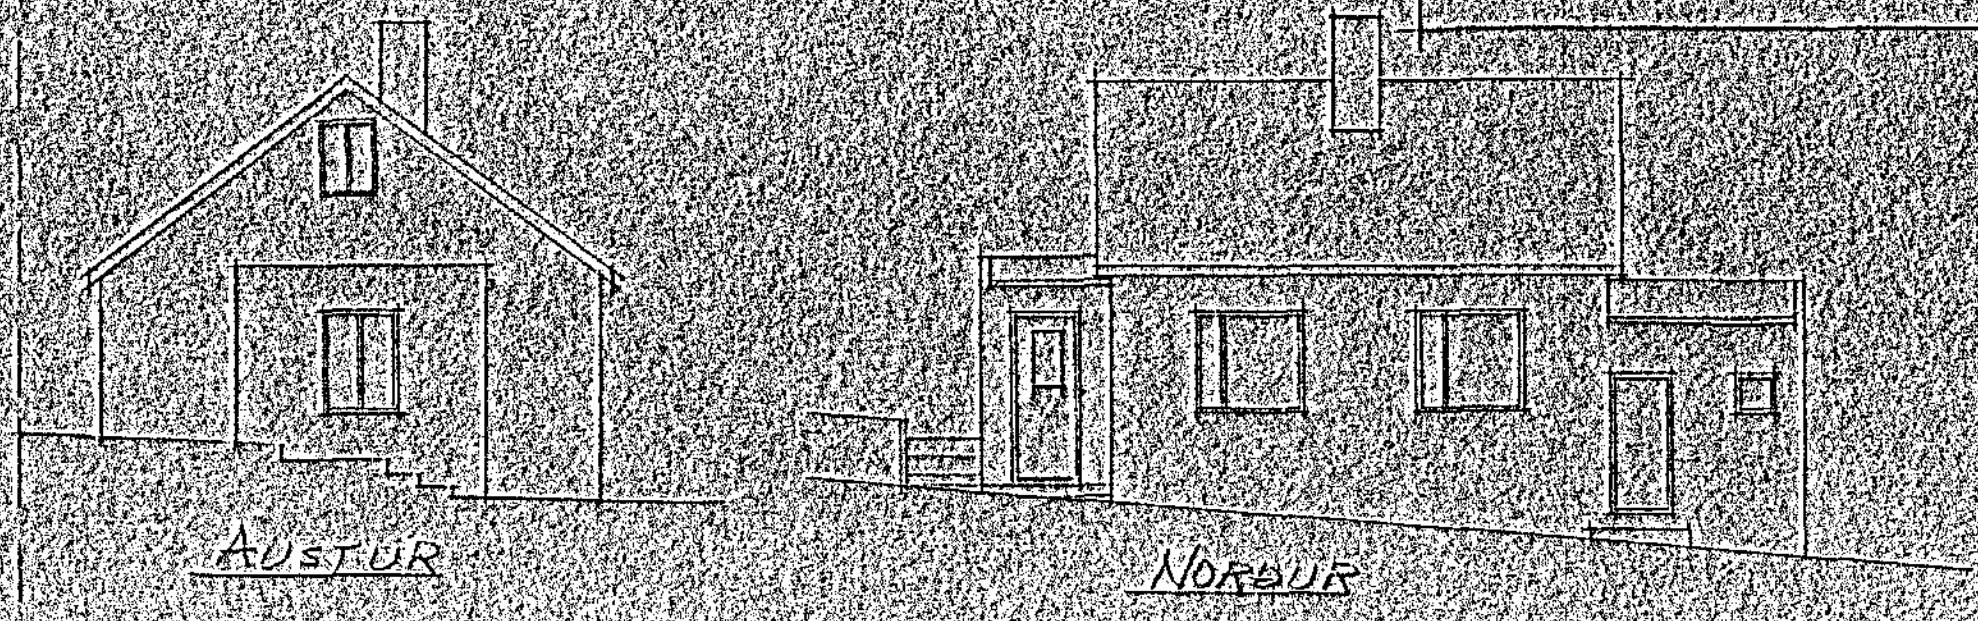

Samþykkt á fundi bygginga-
nefndar þ. 26.7.1972
BYGGINGAFULLTRUINN
HAFNARFIRÐI
E. Sigurðsson


SUÐUR

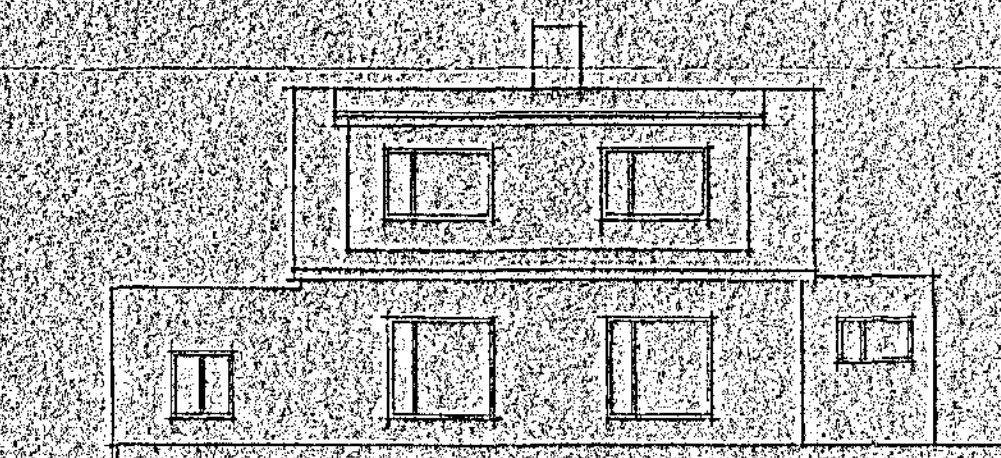





VESTUR



SUÐUR

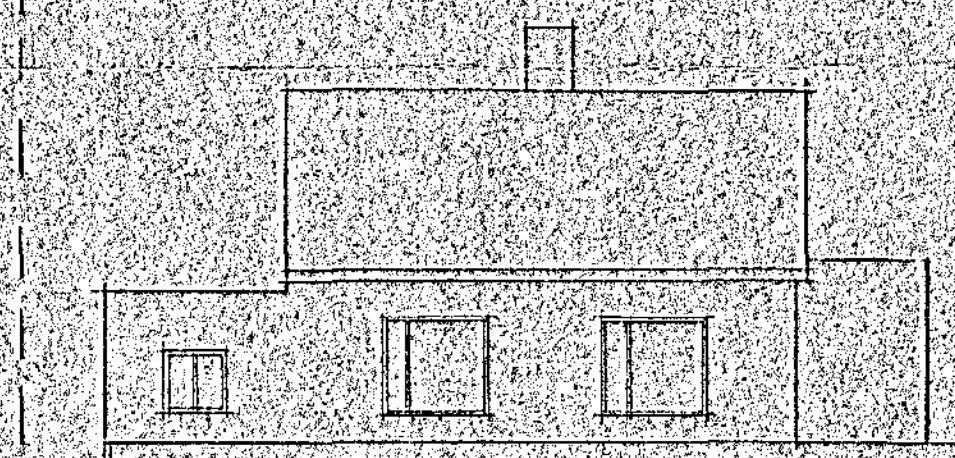

VESTUR

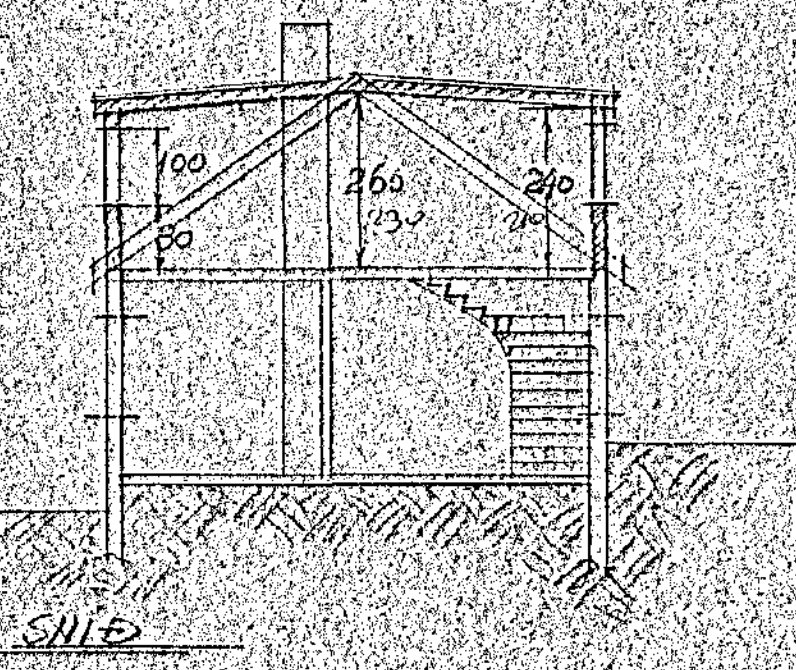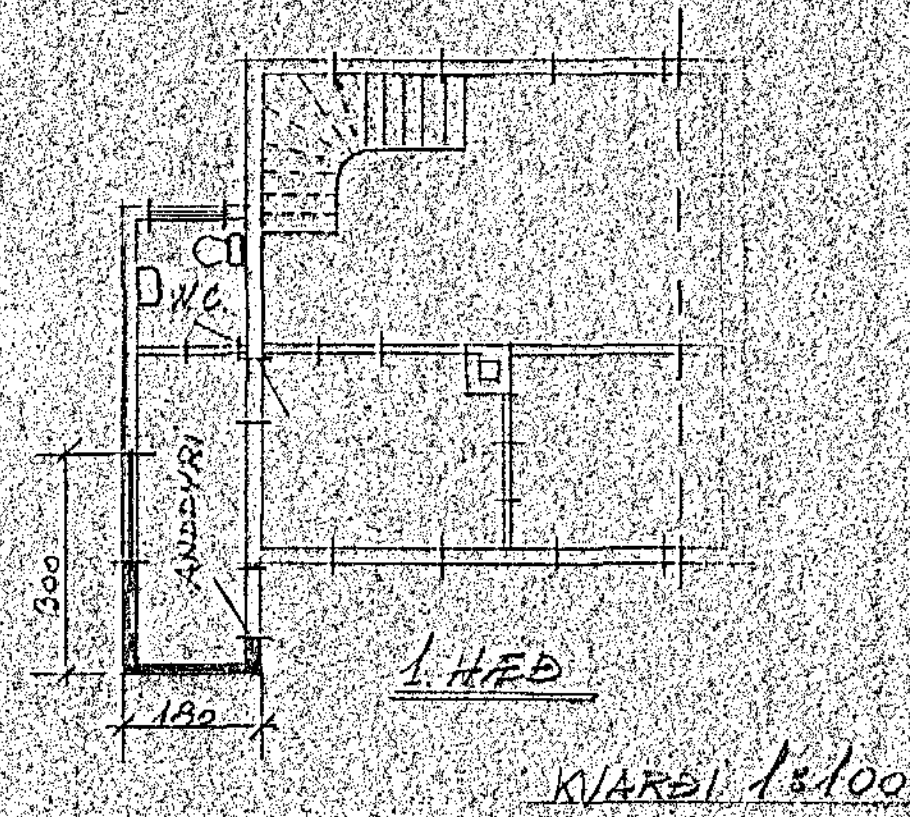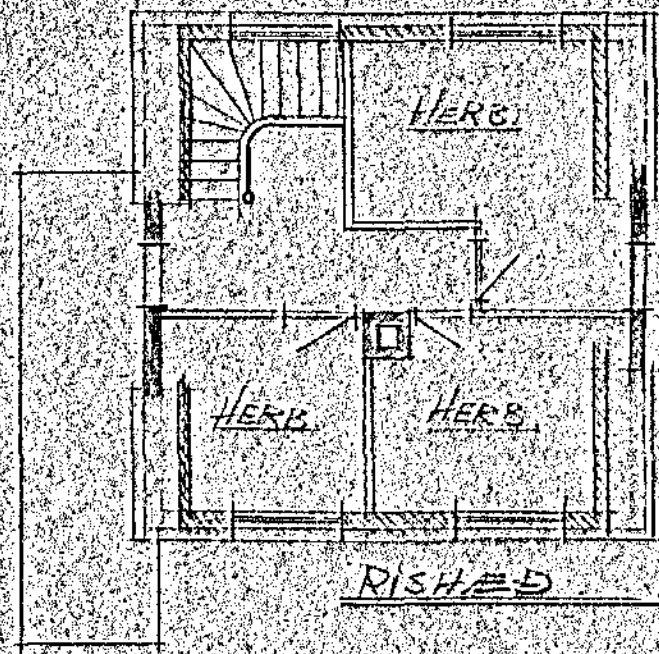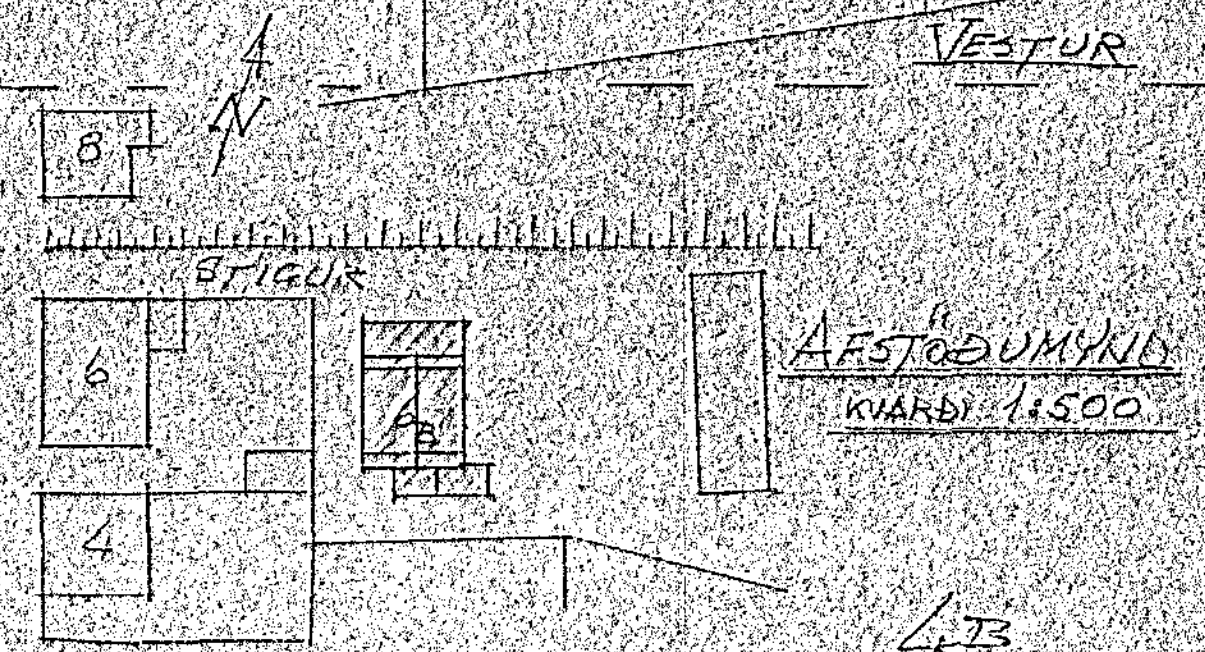

STARÐAVEGUR
BÆYTING

Hafnarfirdi í júlí 1972.
Þóskinn Lúðvígsson